



Samþykkt á fundi bygginga-
nefndar þ. 5/4 1972

BYGGINGAFULLTRÚINN
Í HAFNAREIRÐI


S. Sigurðsson

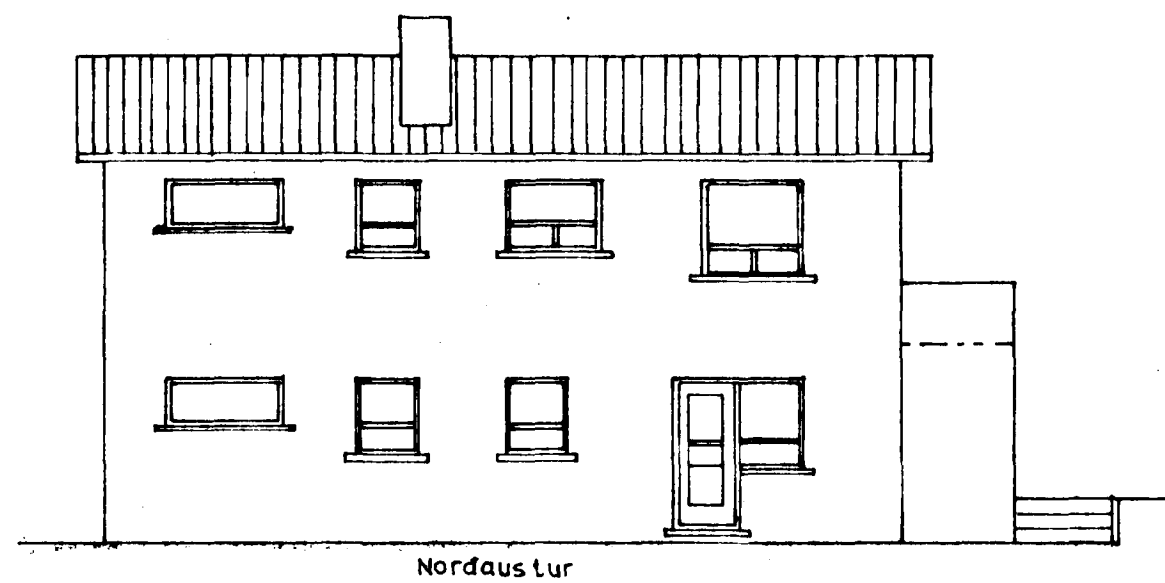

Norðaustur

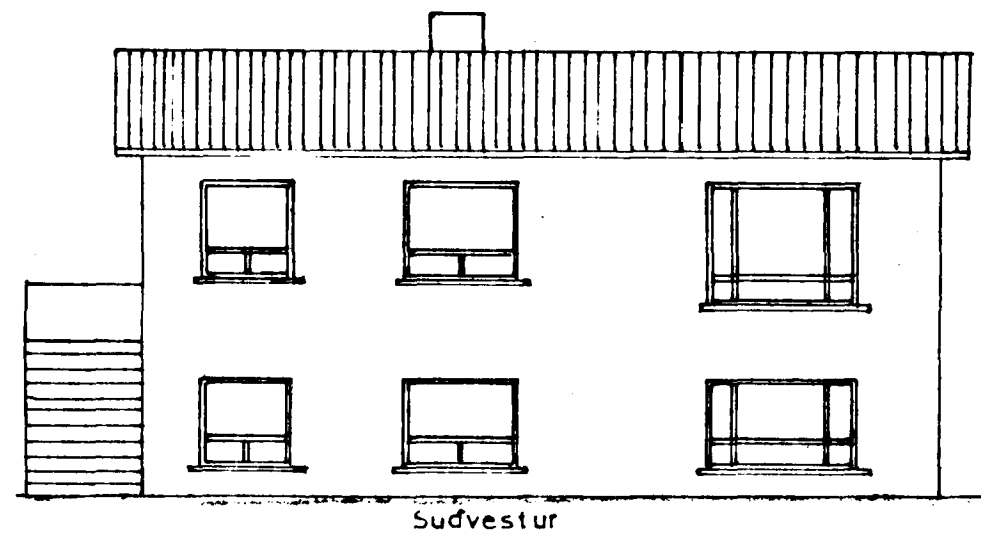


Sudvestur

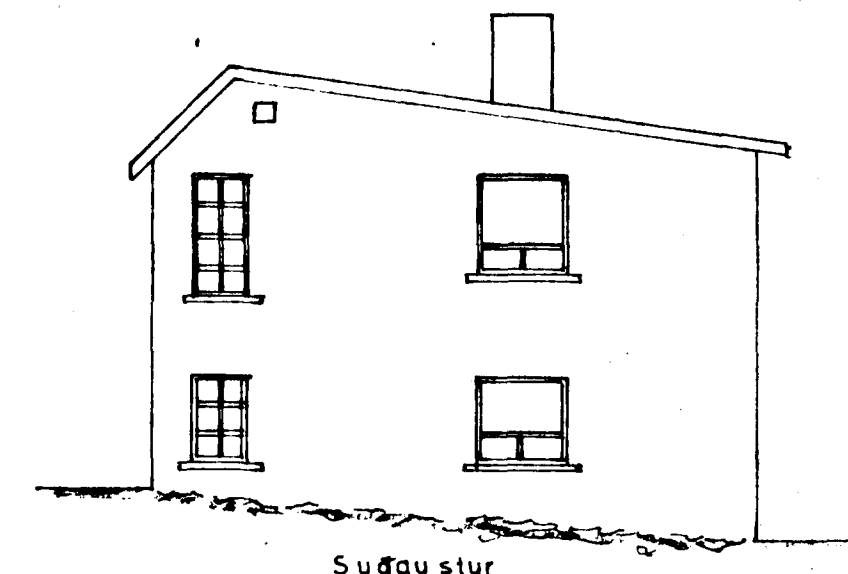


Suðaustur

FYRIR BREYTINGU


EFTIR BREYTINGU

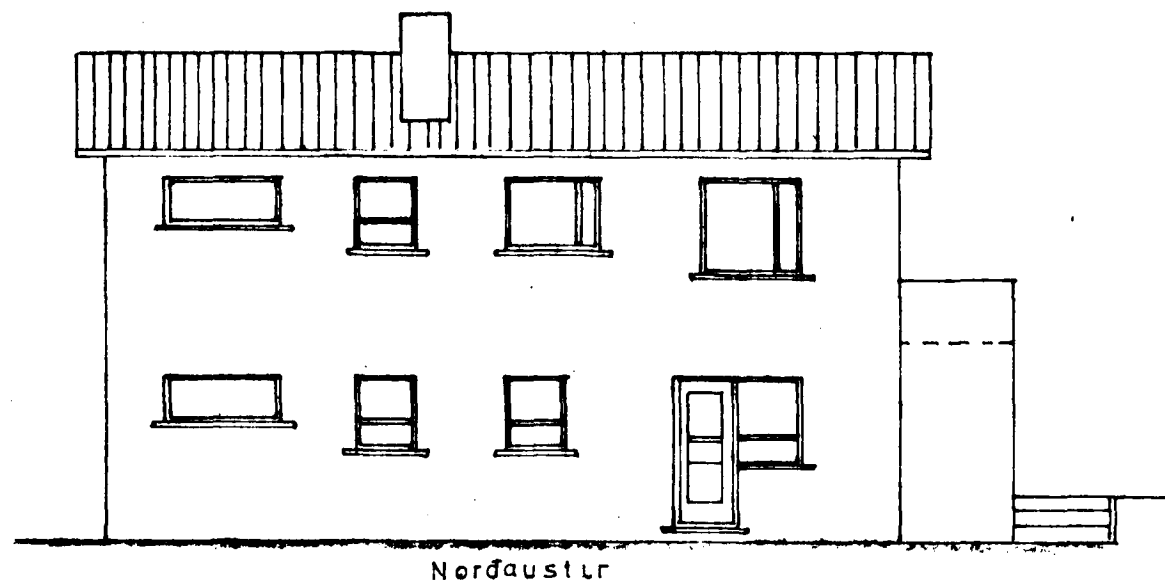


Norðaustur

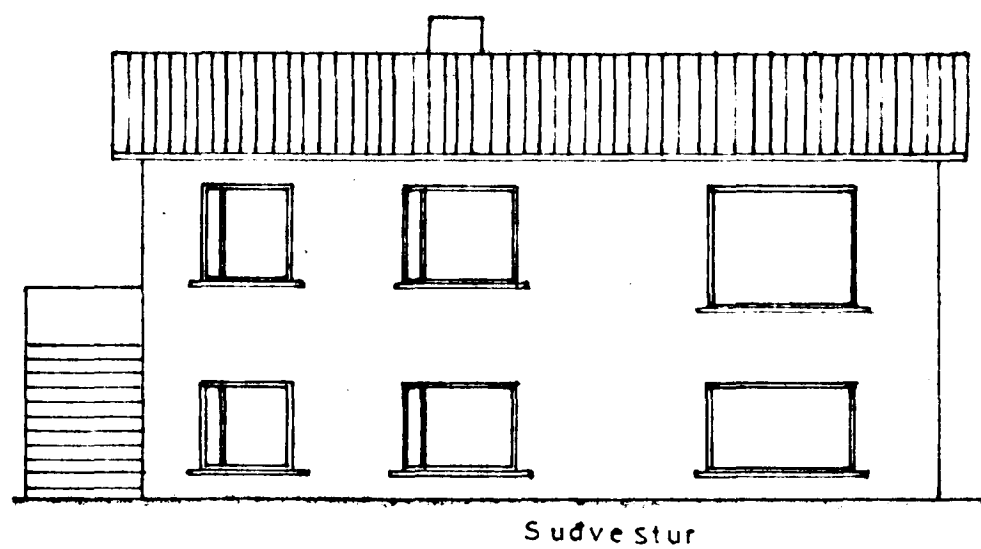

Sudvestur

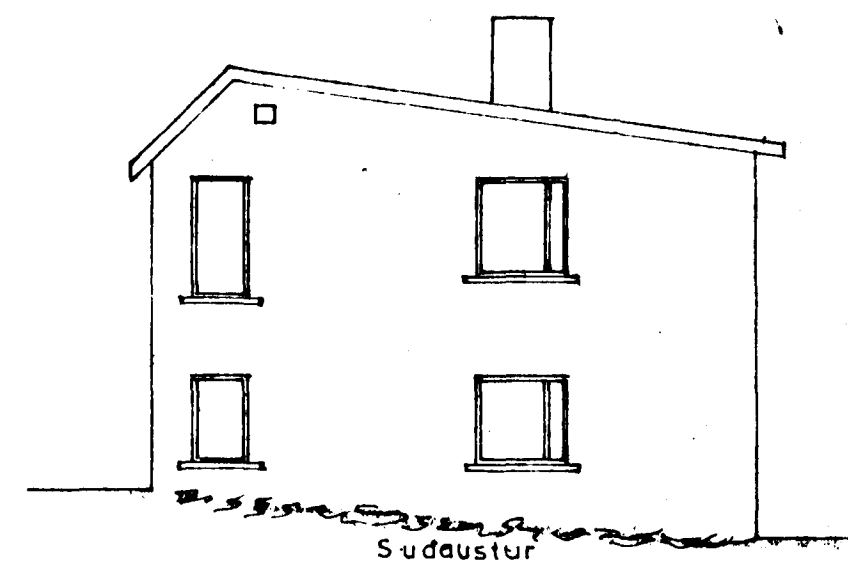

Suðaustur

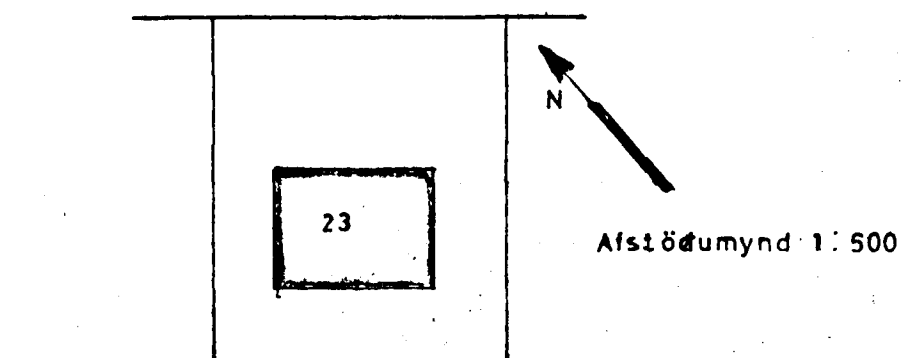

KALDAKINN.

KALDAKINN NR. 23

GLUGGABREYTING.

Útlit 1:100

Afstöðumynd 1:500

Í afstöðumynd 3. mars '72

S. Sigurðsson

TEIKN.

Guðmundur Þórhildur