

1:100

Hús við Köldukinn nr. 24  
Eig. Guðlaugur Kr. Atlason





Afslöðumynd  
1:500

Köldukinn


Samþykkt á fundi bygginga-  
nefndar p. 27. 8. 1987

BYGGINGAFULLTRÚINN  
| HAFNARFIRÐI


ASEKID AD GJÖRGUNAROP VERÐI  
SETT I SVEFNALMUM EINUIG  
AD VOTTORÐ BYGGINGA-  
FULLTRUA LIGGI FYR IC  
EFFTIR BREYTINGU,

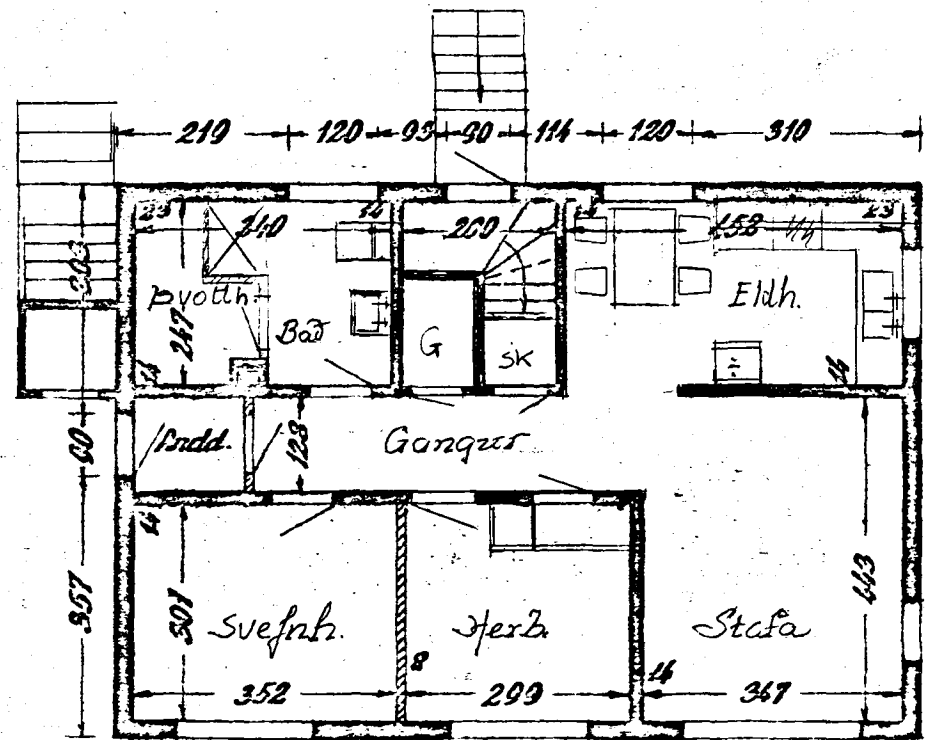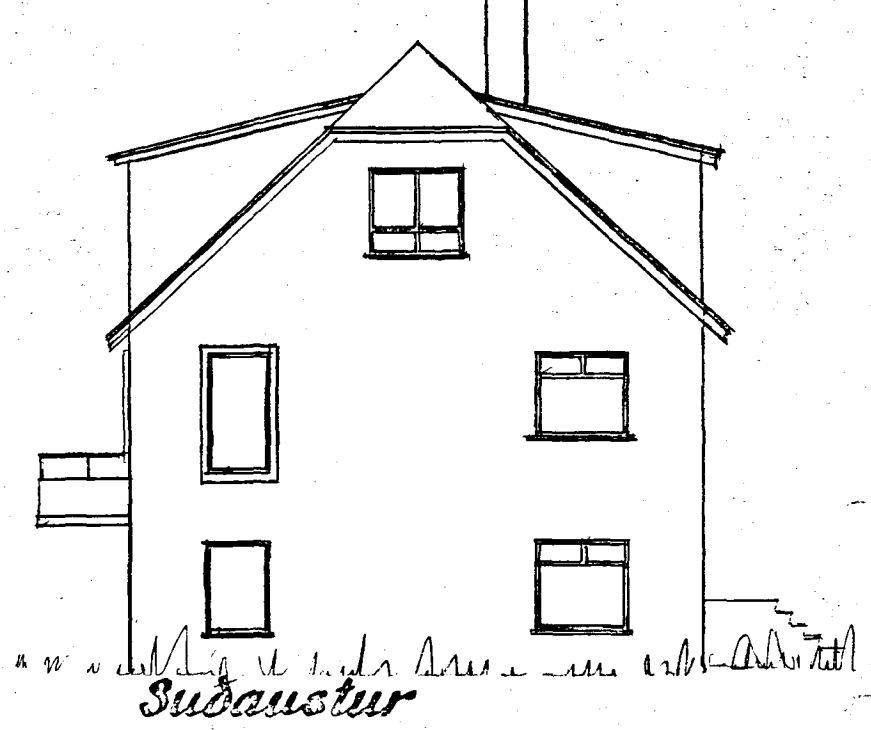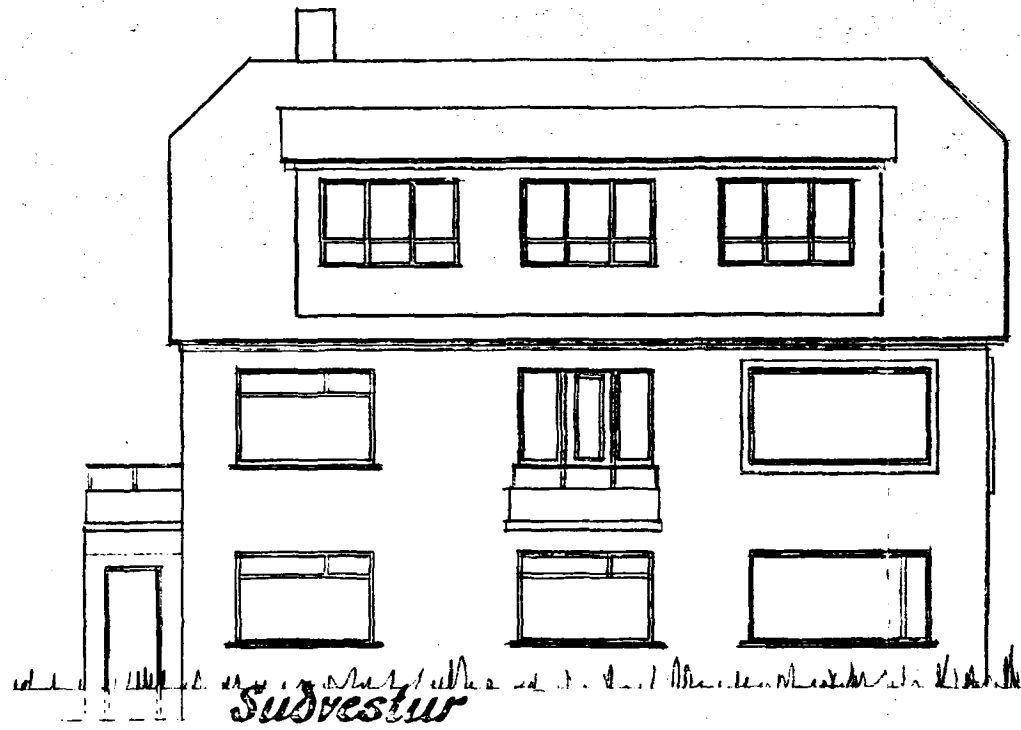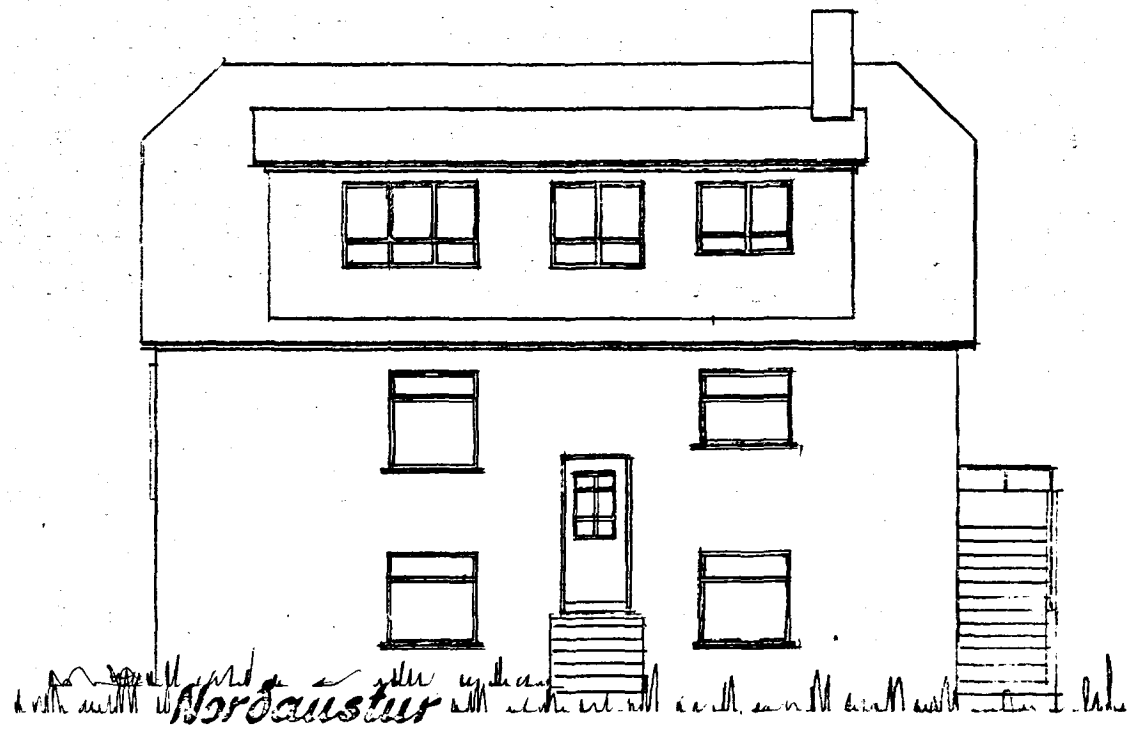


Jardhæð

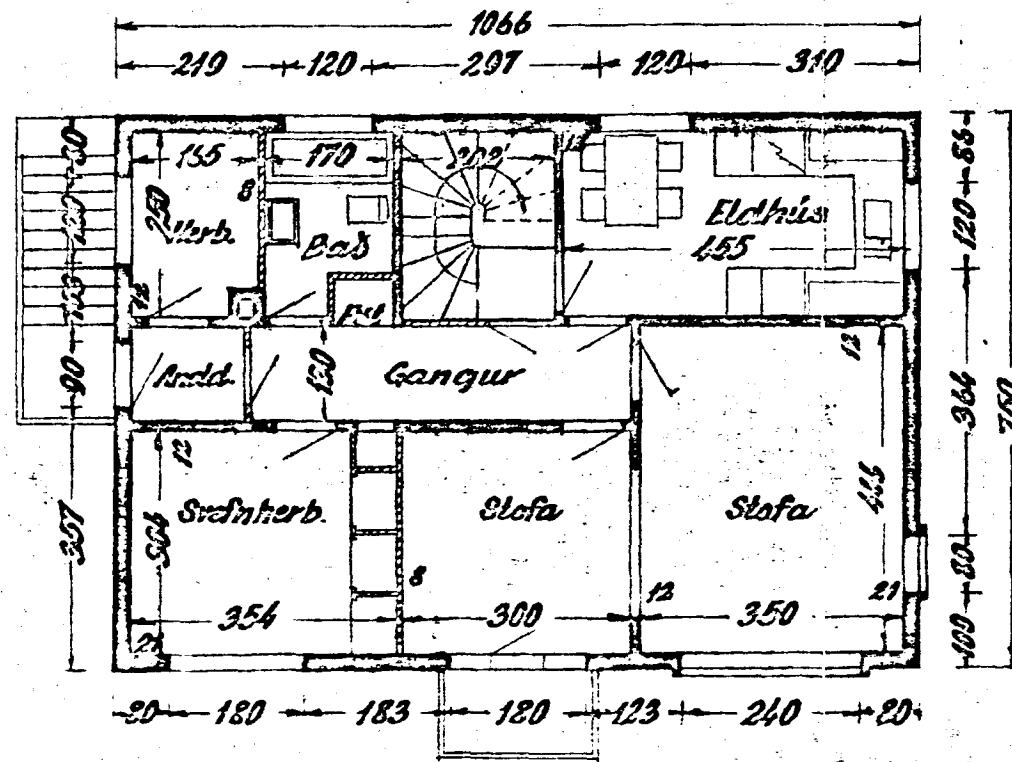

1. hæð

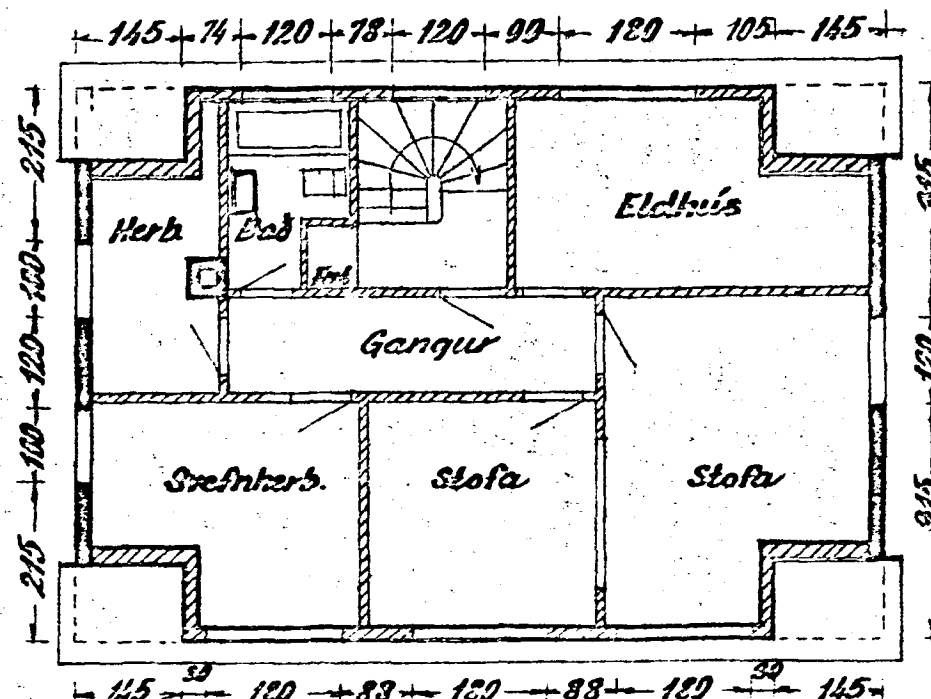

þakhæð

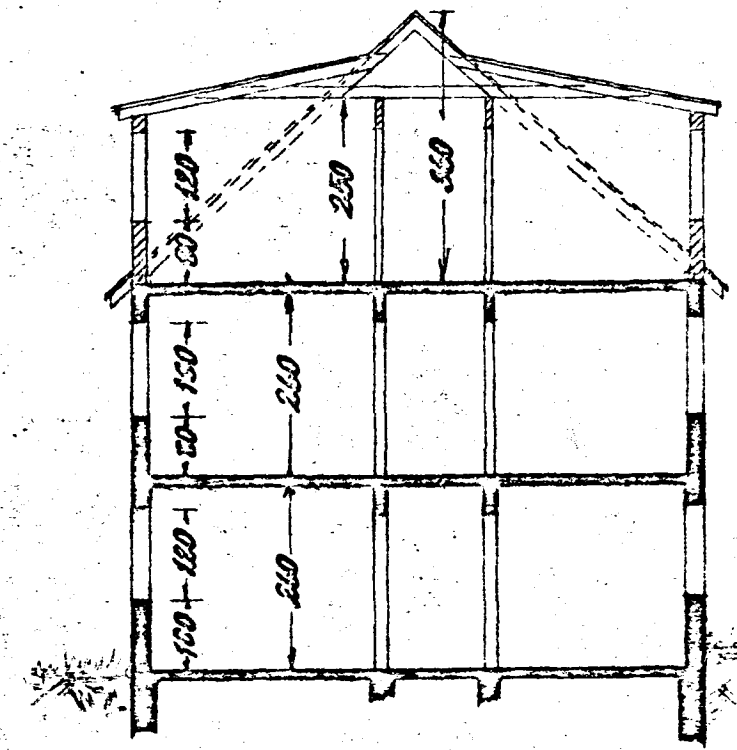

Þverskurður

Jardhæð endurteikn.  
24. 09. 87 J. Atlason

Hafnarfirði í ág. 1954  
Sg. J. Atlason