


Kaldakinn nr. 29

Breyting


1:100

Stekkjark.

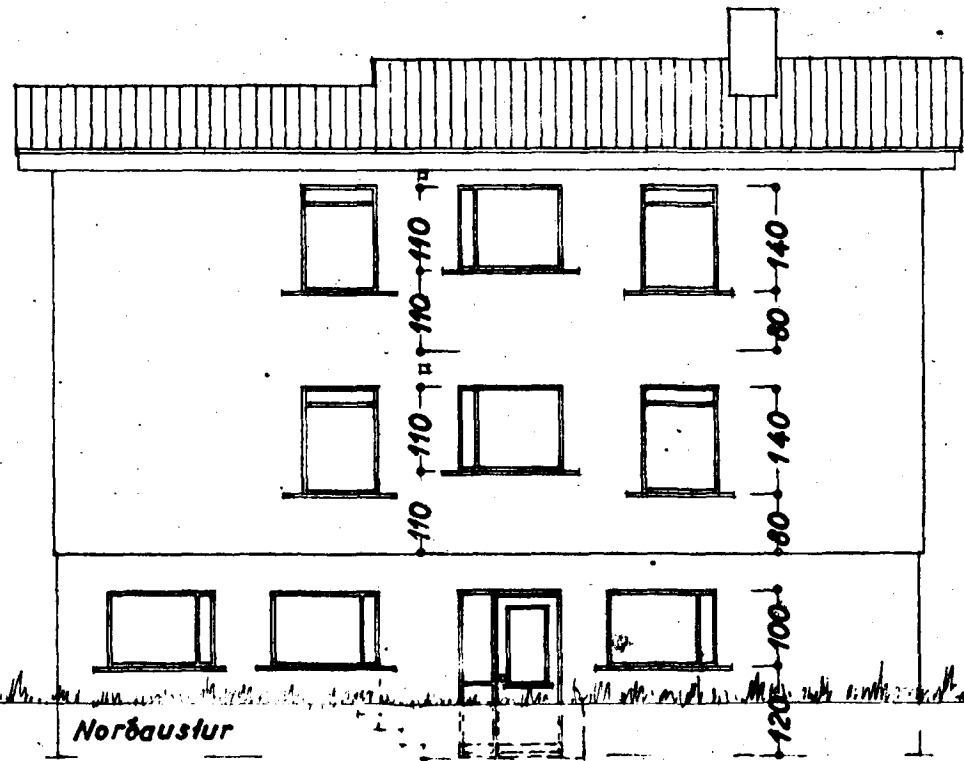

AFSTÖÐUMYND  
1:500

Stærð:  
hús, 117,24 m<sup>2</sup>  
1020,30 m<sup>2</sup>  
löß, 455,06 m<sup>2</sup>







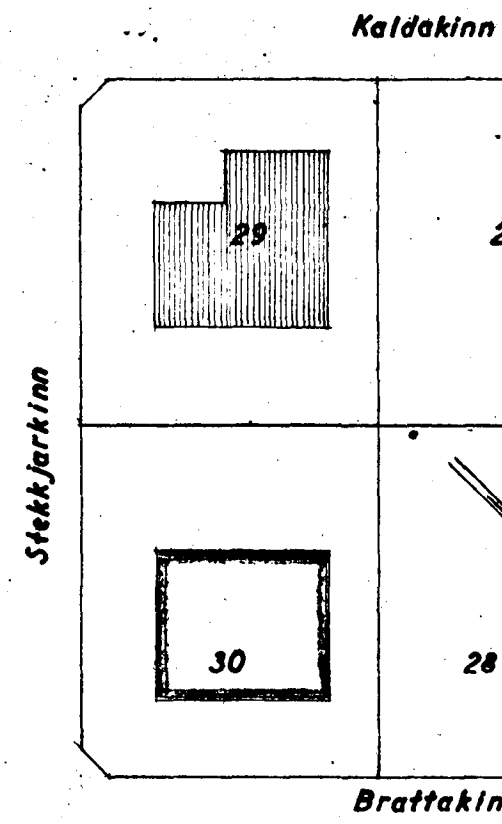


Samþykkt á fundi bygginga-  
nefndar þ. 27/2 1963

BYGGINGAFULLTRÚINN  
Í HAFNARFIRDI

*Gardar Gunnarsson*  
HÚSASMÍÐAMEISTARI:  
*Hávarður Þorsteinsson*  
MÚRAMEISTARI:  
*Guðmundur Halldórsson*  
PIPLAGNINGAMEISTARI:

1m 0 1 2 3 4 5 6 7 8 9 10 15 20 25m 1:100

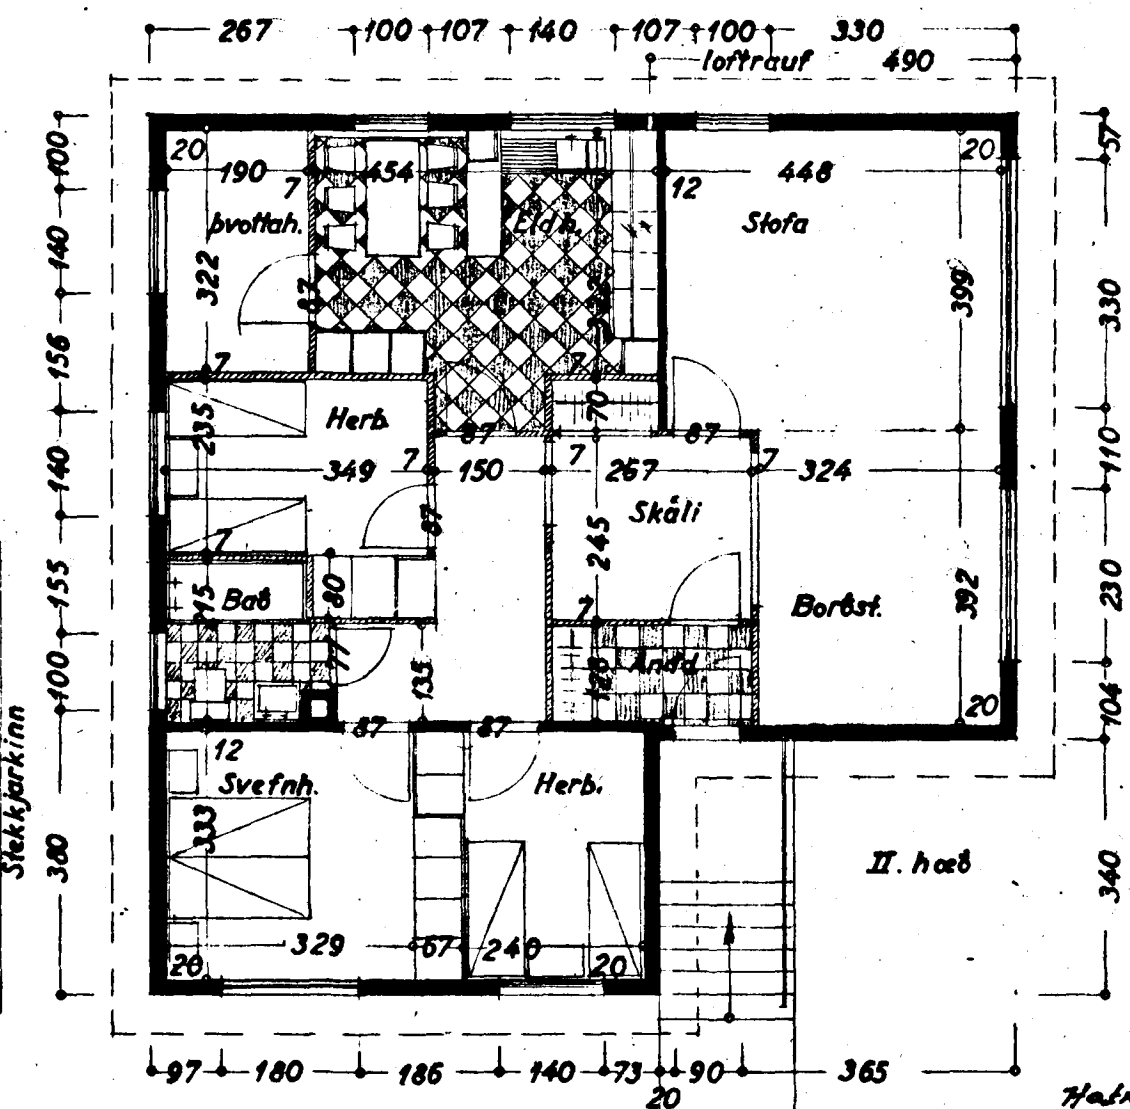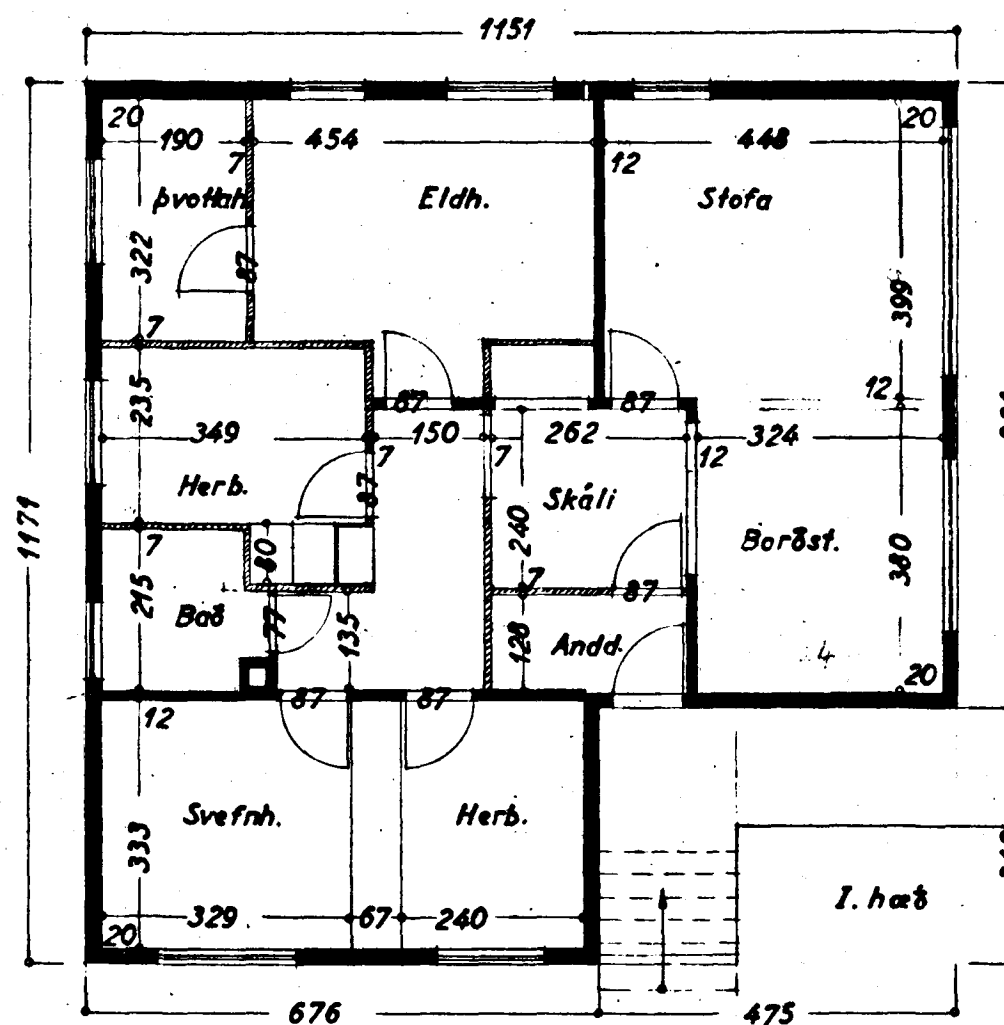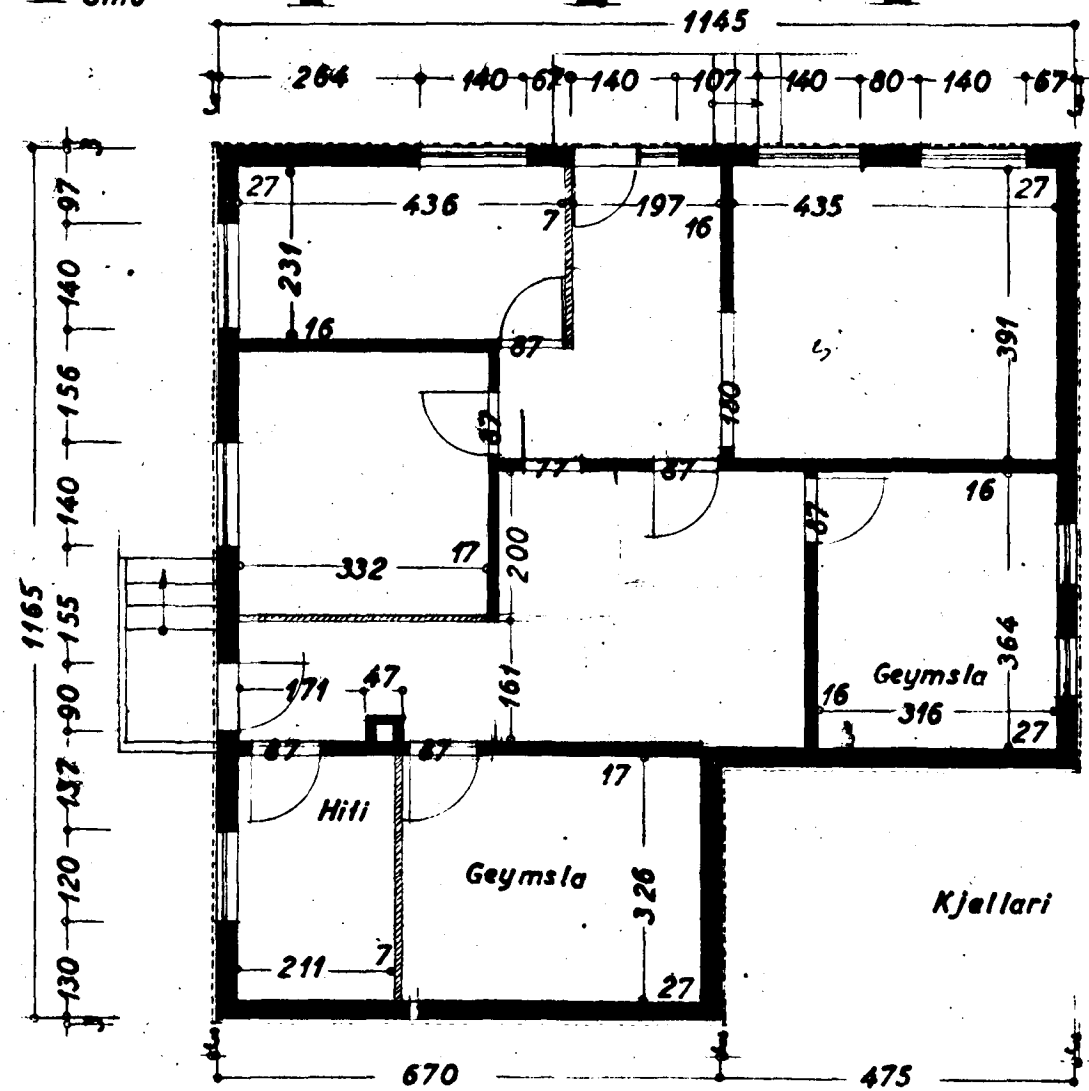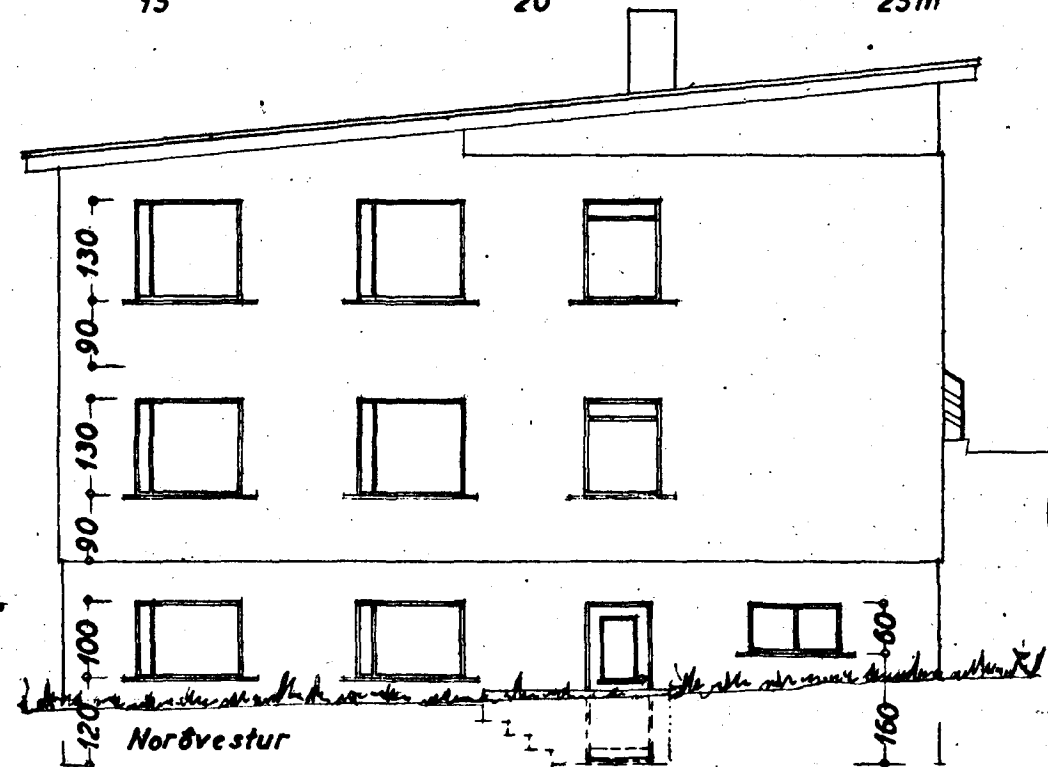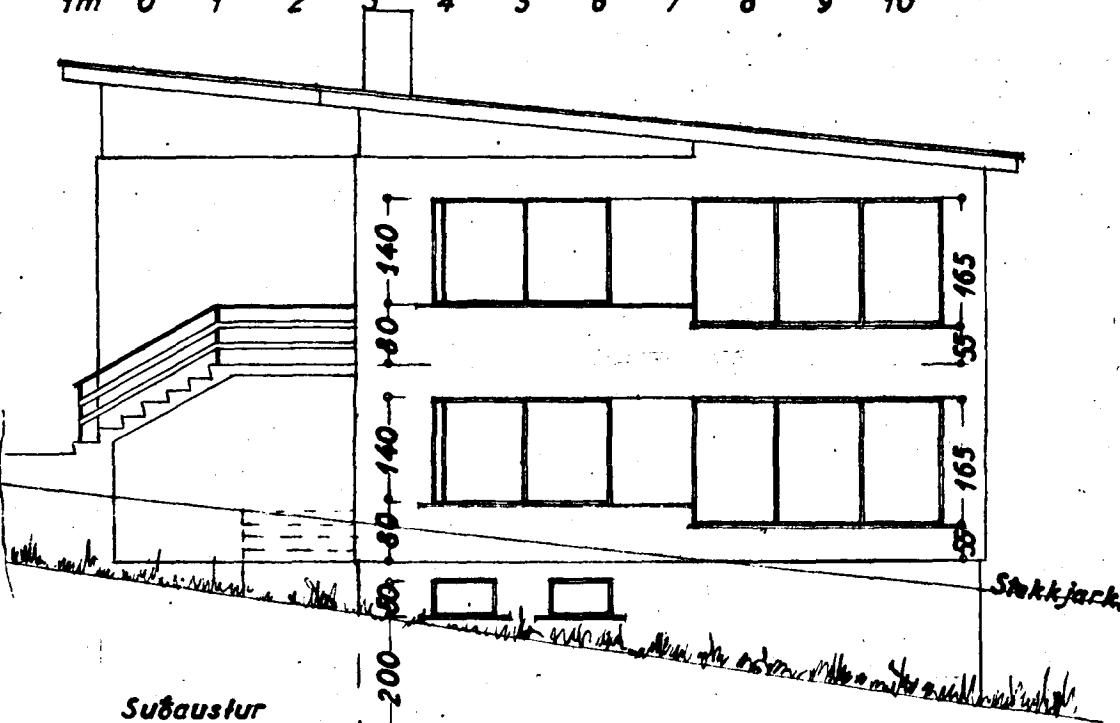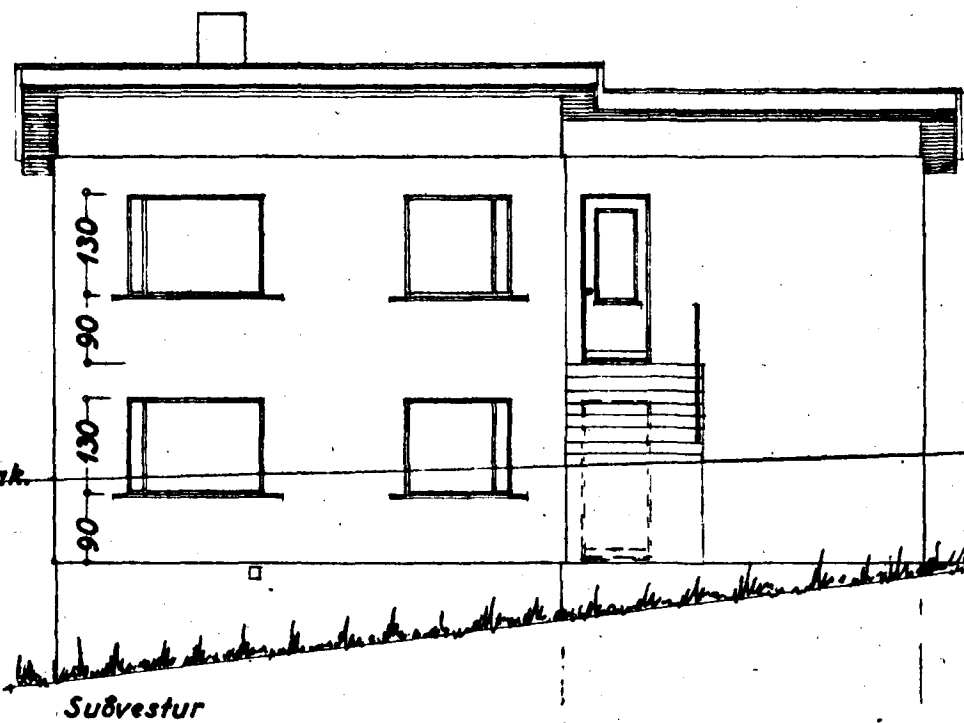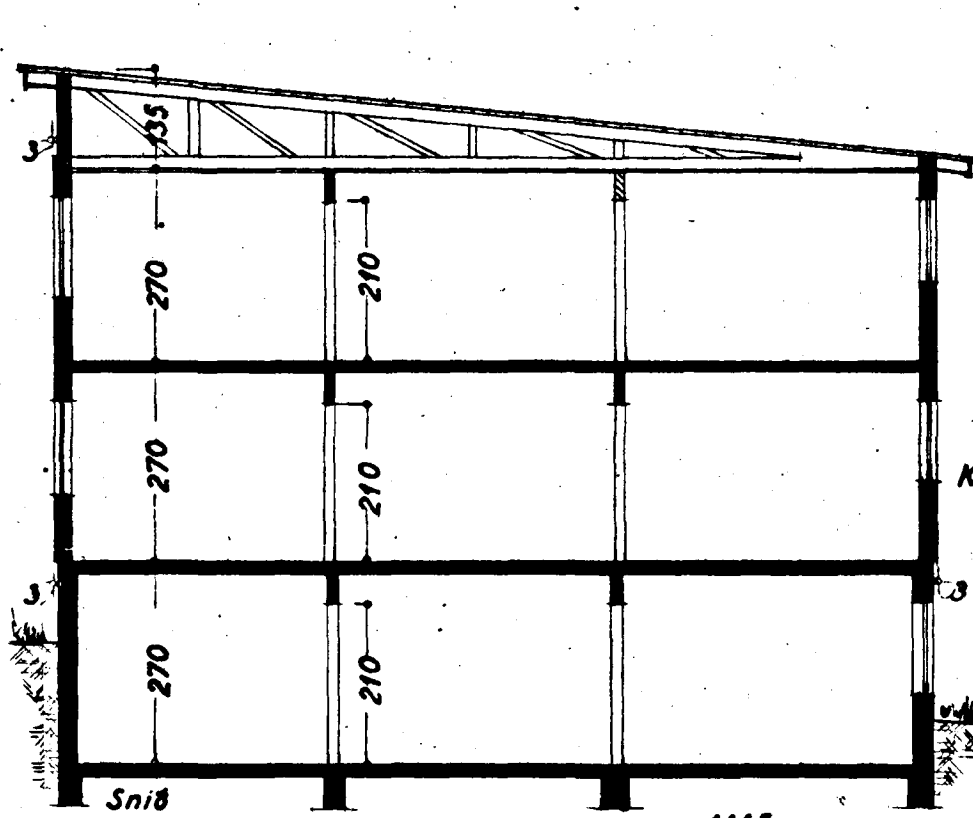

Hafnarliði í jan. 1963  
F. Sigurðsson