




NORÐUR

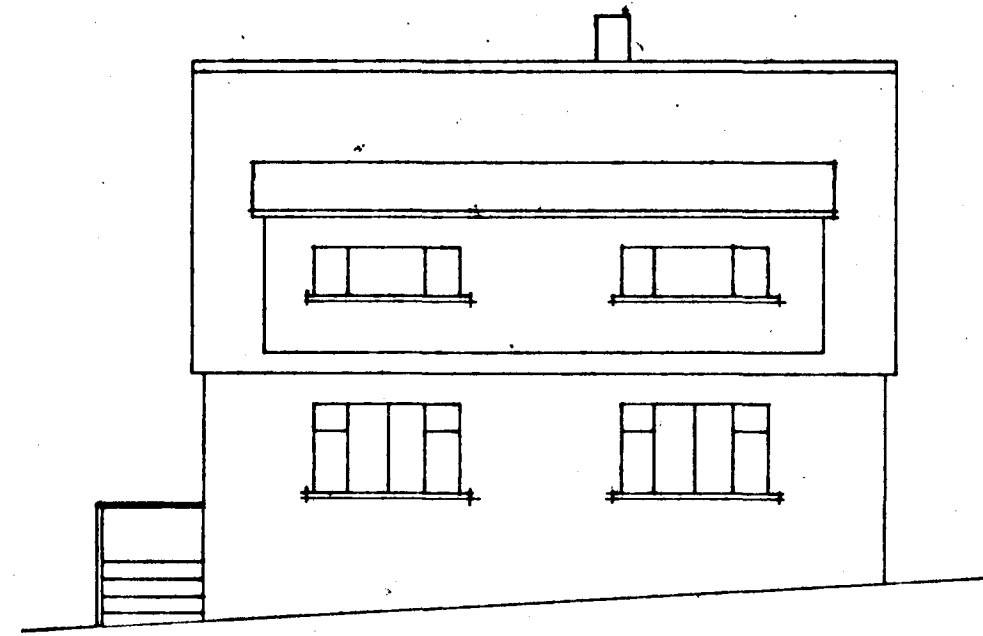


VESTUR

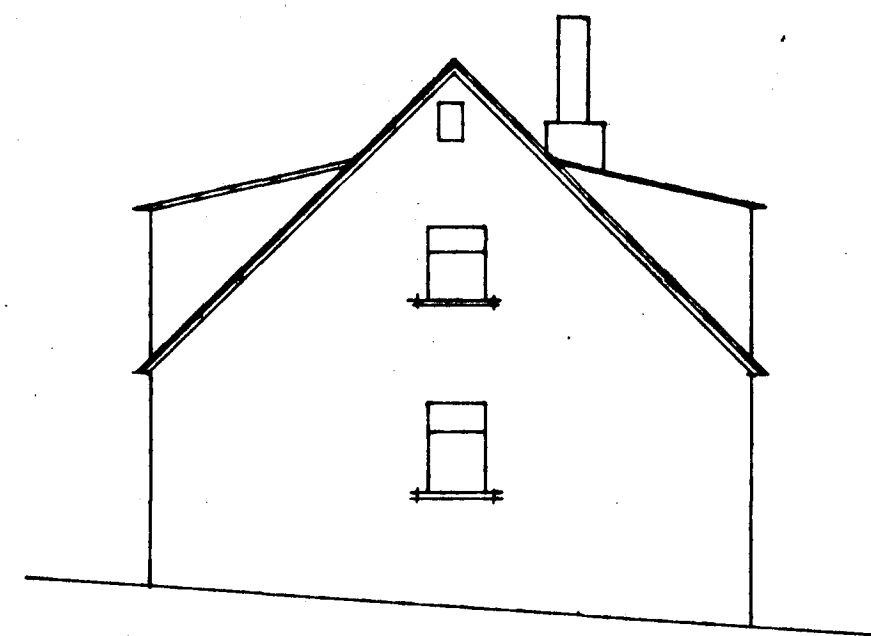


SÚÐUR

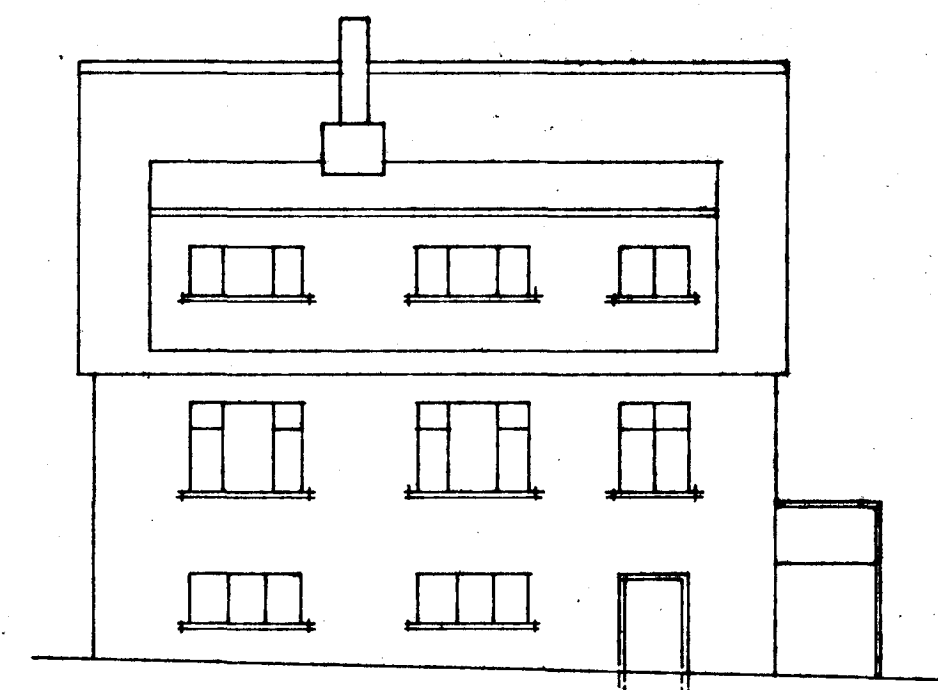


AUSTUR

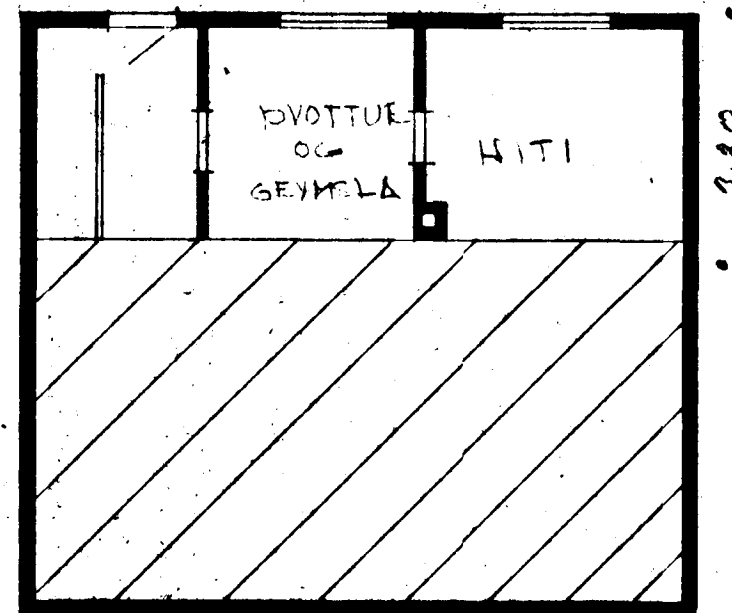


KJALLARI

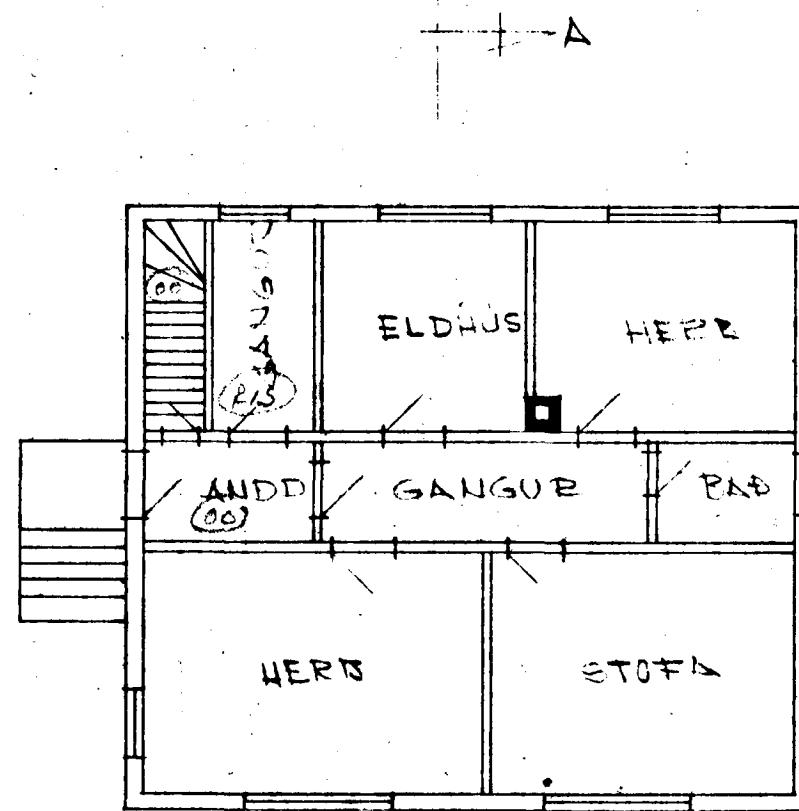

1. HÆÐ

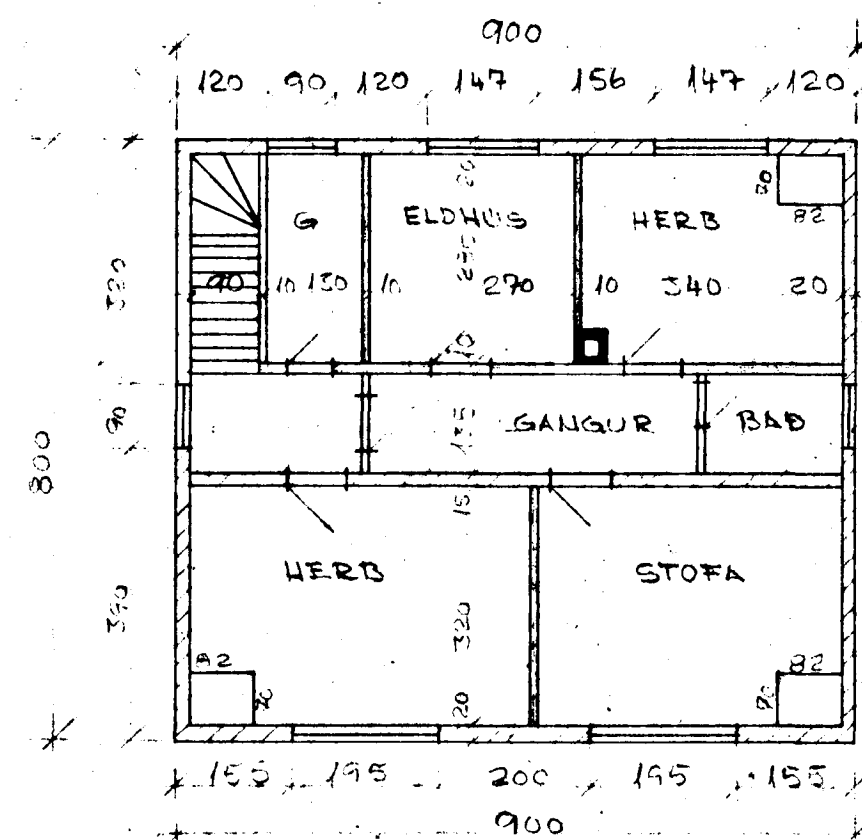

2. HÆÐ

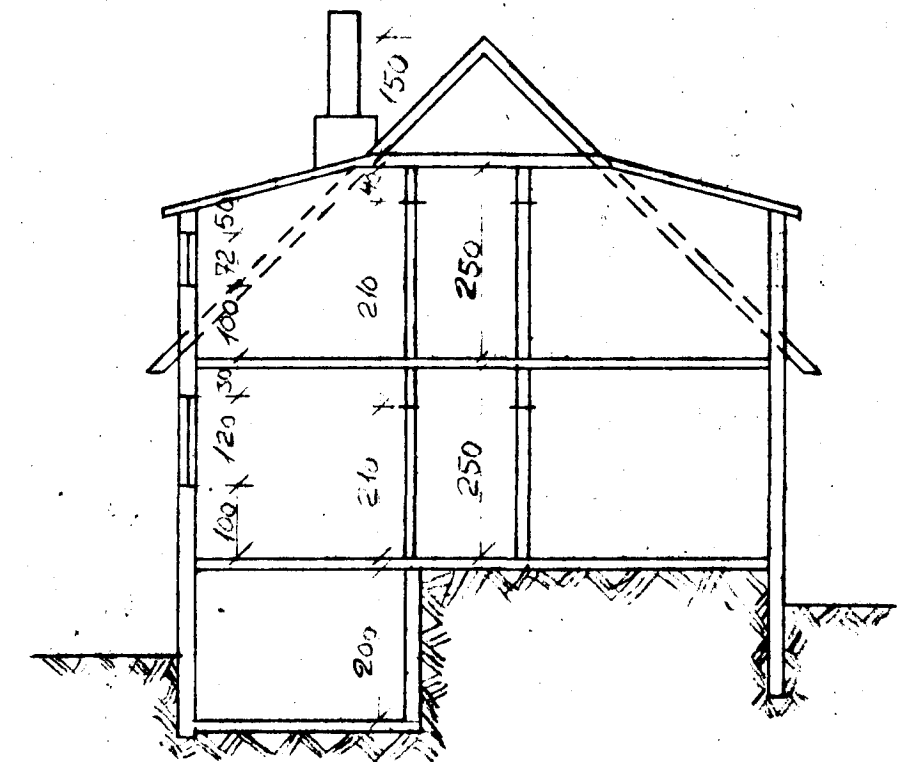

SNIB A-A

KALDAKINN 5 HAFNARFIRÐI MÁL 1:100

MÆLT UPP OG TEIKNAD

HAFNARFIRÐI 1 OKTÓBER 1972.

Esaiður Halldórsson

