




AUSTURHLID

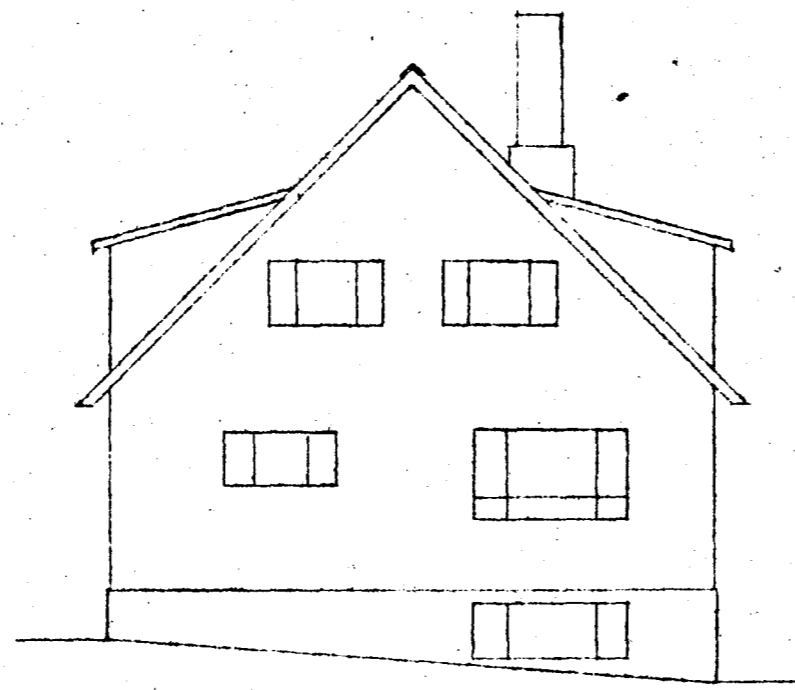


SUDURHLID

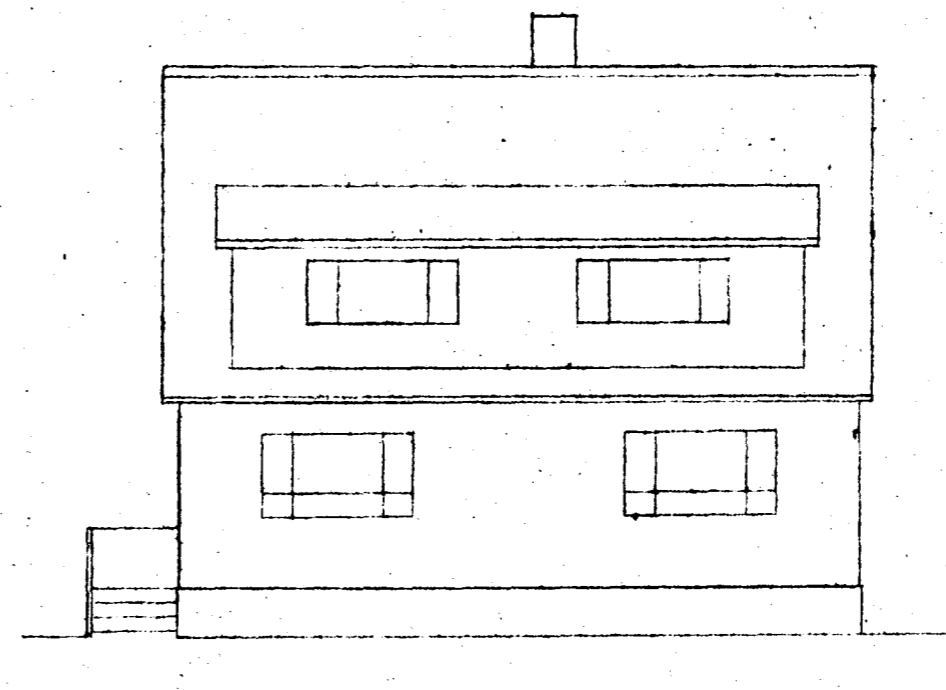


VESTURHLID

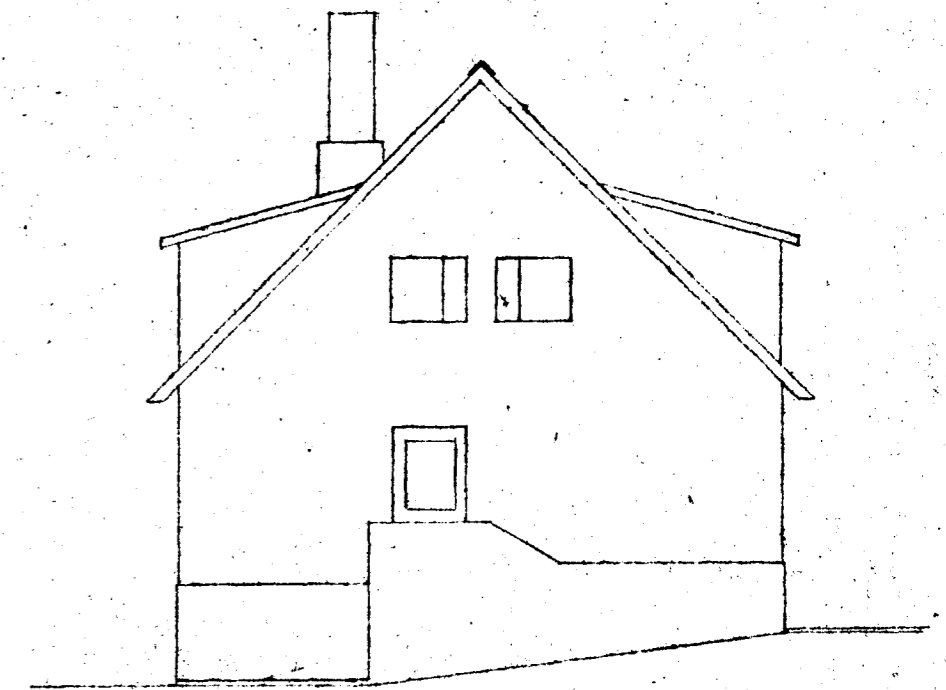


NORÐURHLID

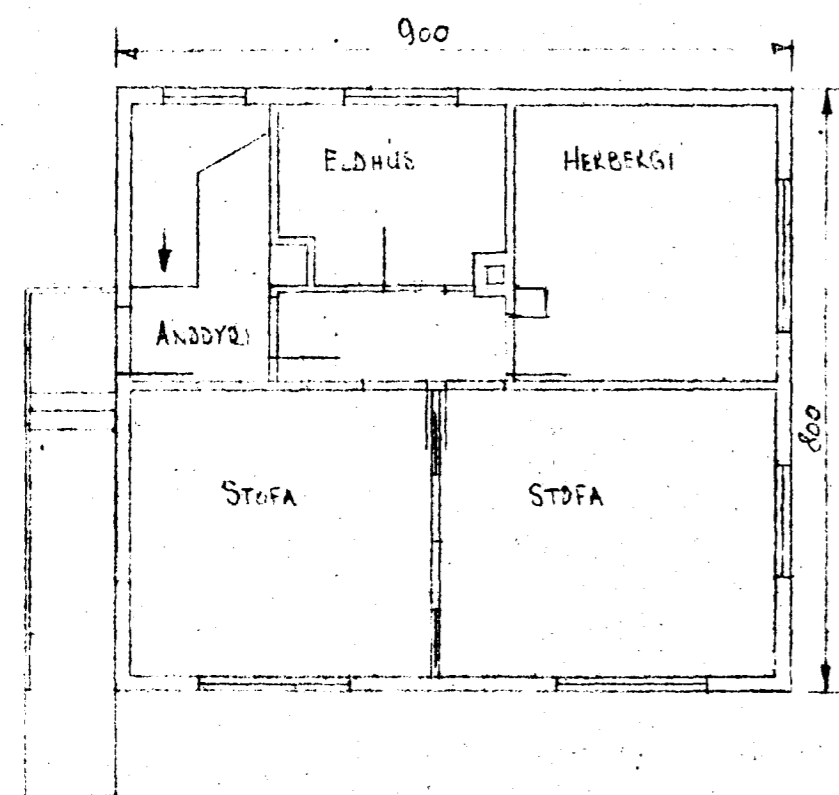

1. HÆÐ

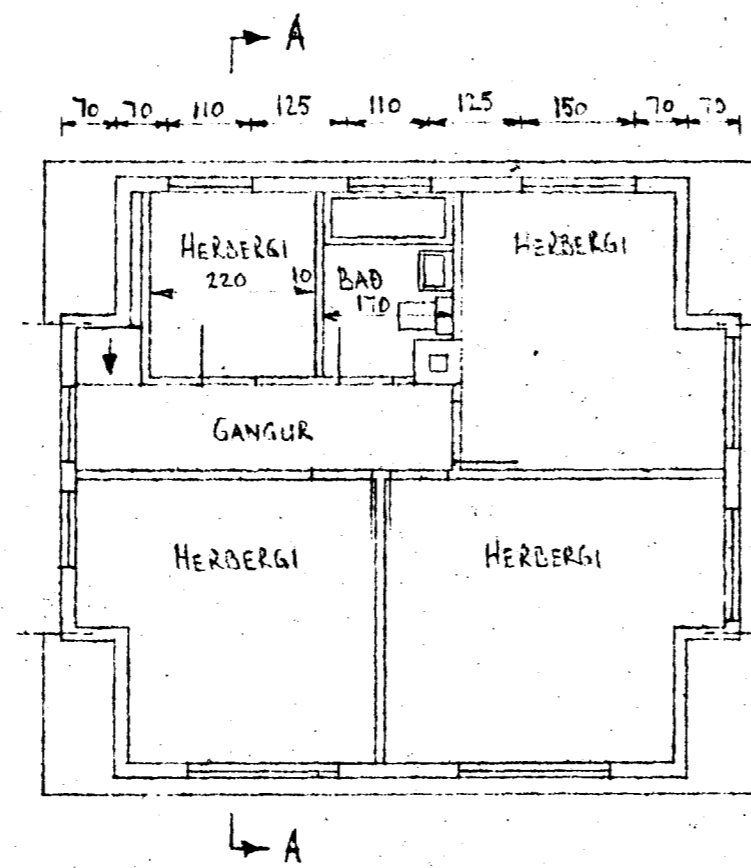

2. HÆÐ

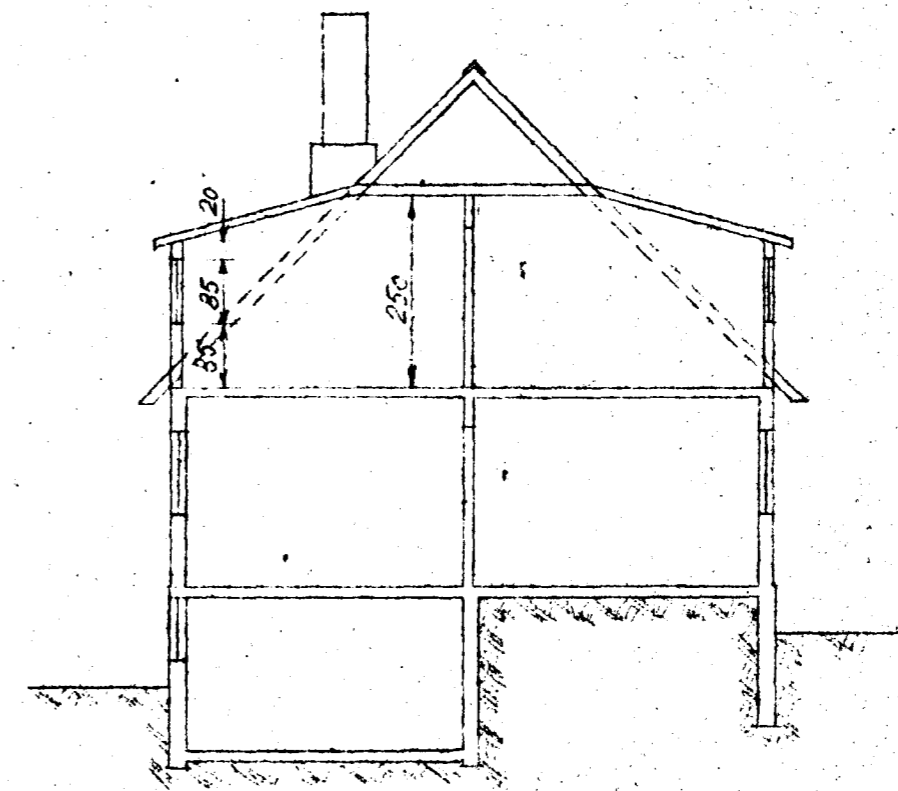

SNIB A-A

Húsaom.
Stallos Guðmíndsson

Samþykkt á fundi byggingar-
nefndar þ. 20.5.1964
BYGGINGAFULLTRÚINN
I HAFNARBERGI

KALDAKINN 7, HAFNARFIRÐI

BREYTT KVIST A' AUSTURHLID

M ~ 1:100

5-5-1964

RAFN JENSSON VERKFR.

Rafn Jensen