

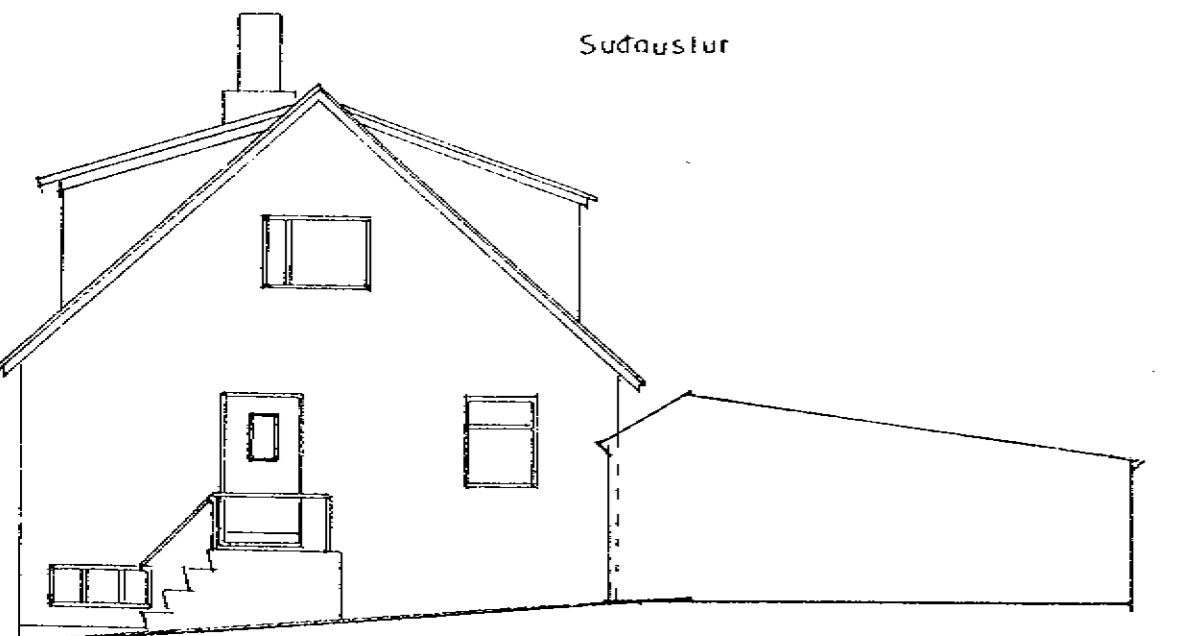


Synjað þann  
14 APR. 2004


Úr Gildi

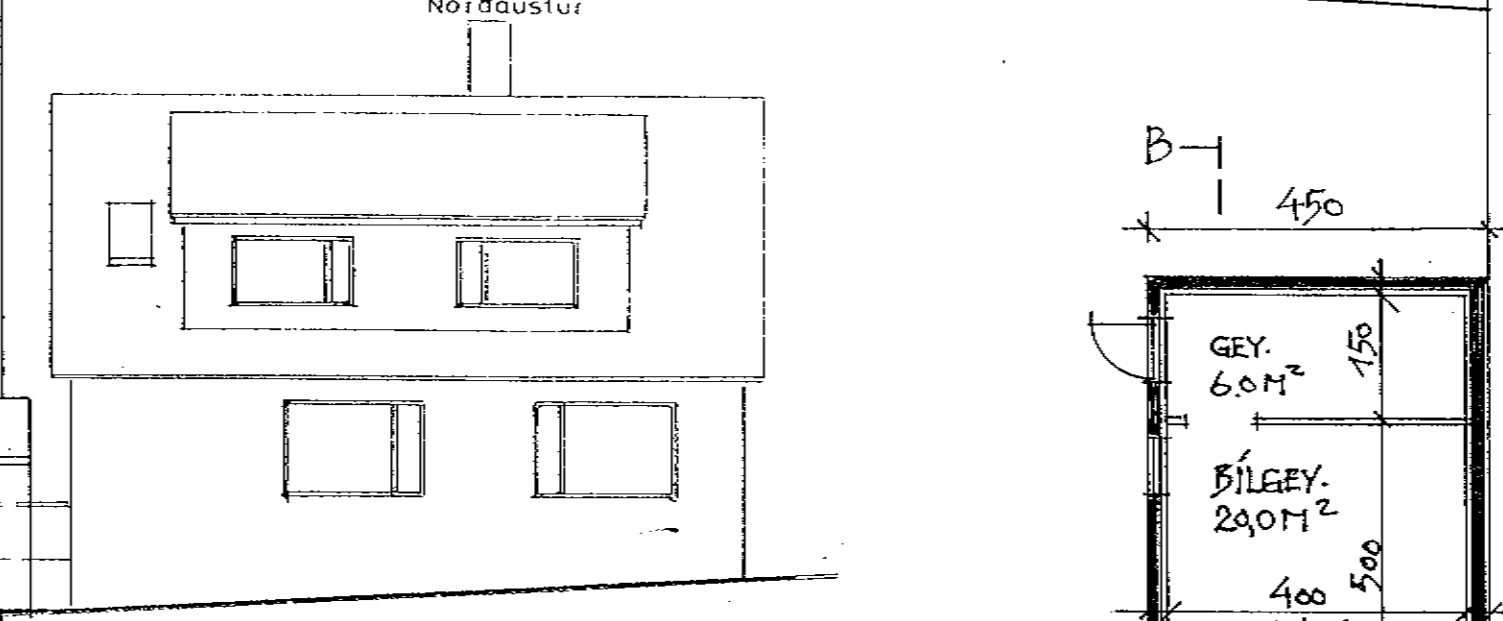


Norðvestur

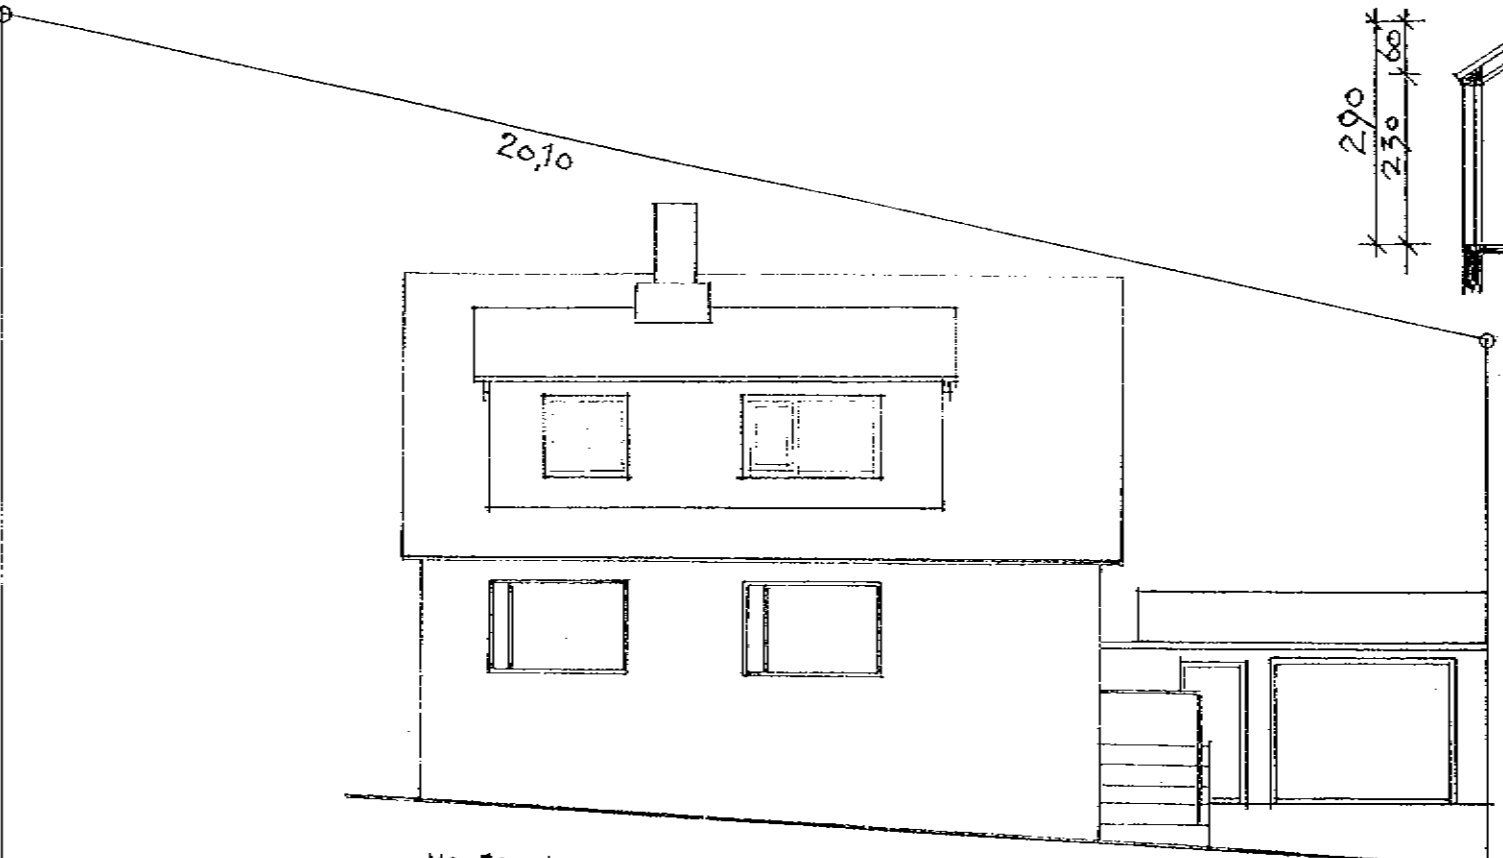


Suðvestur

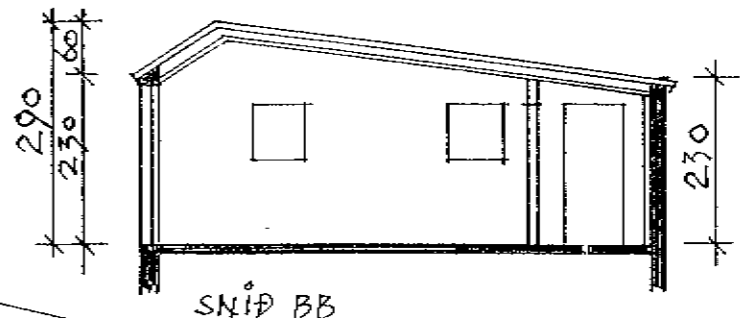



SNIP BB

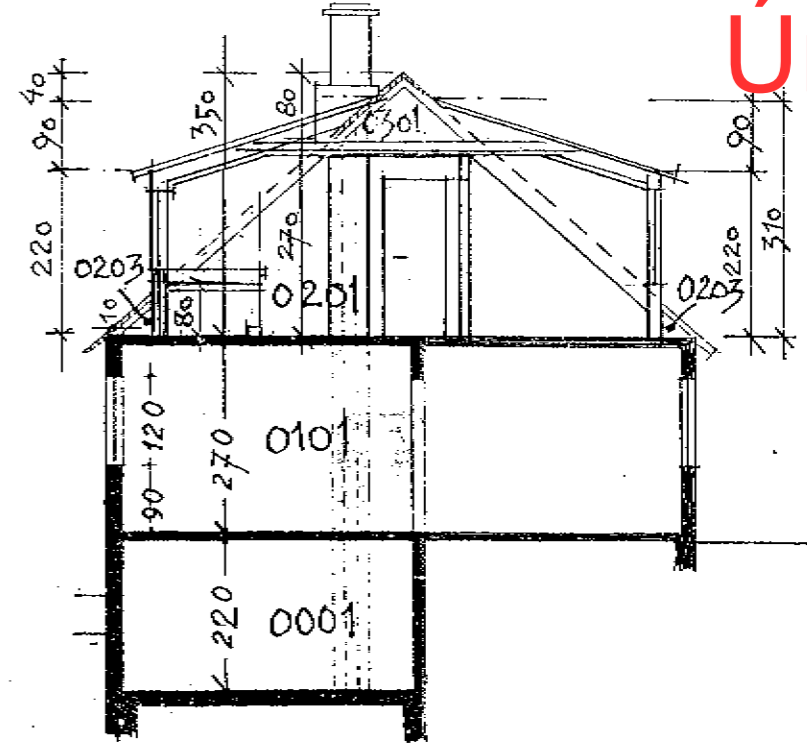

SNIP A-A

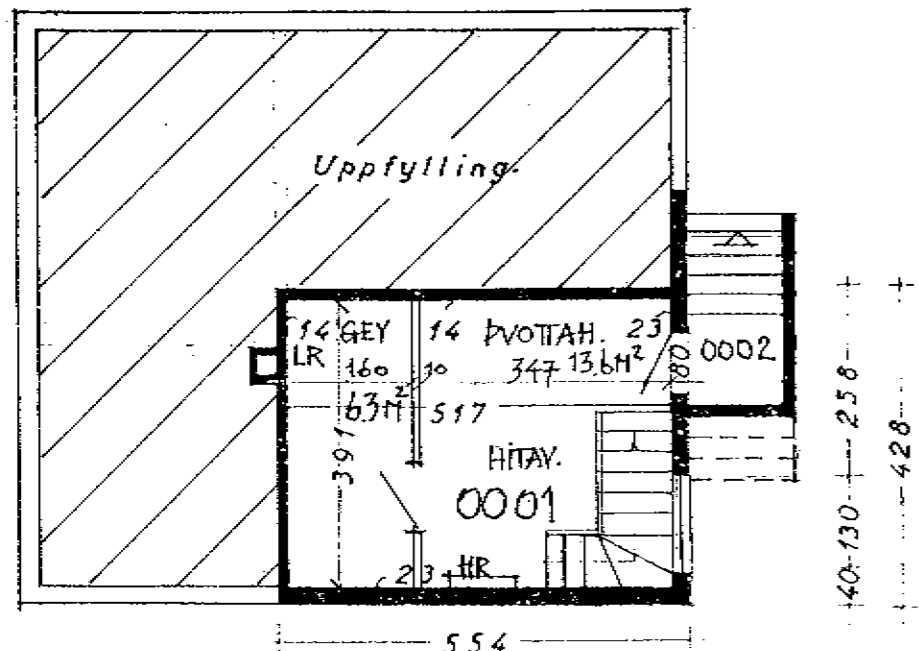

Kjallari.

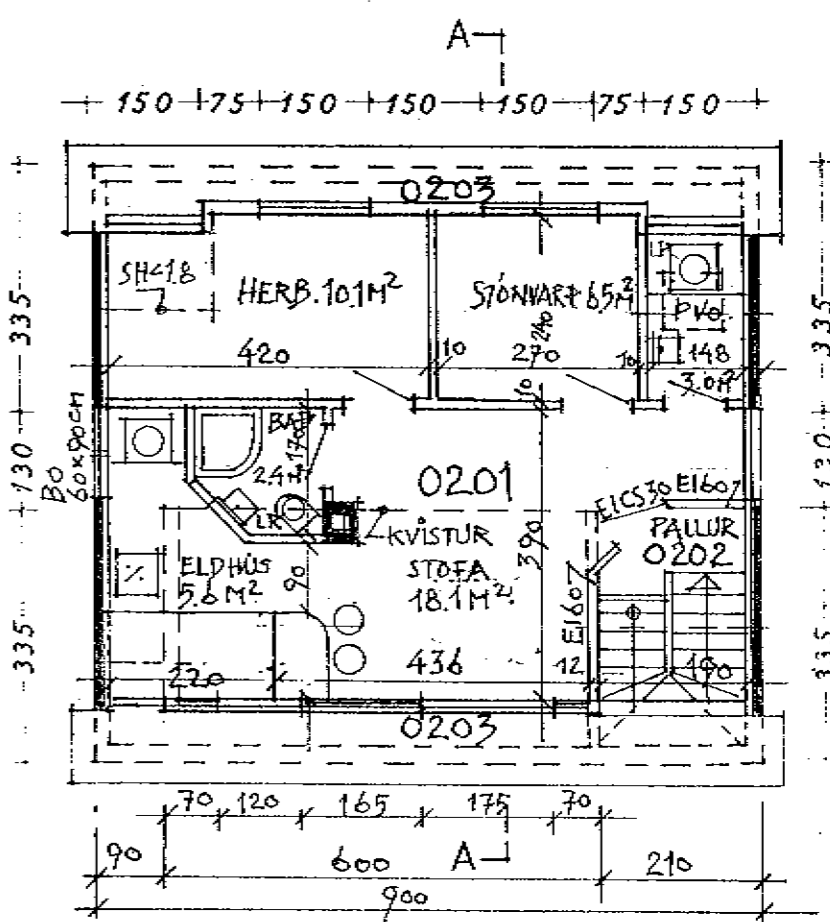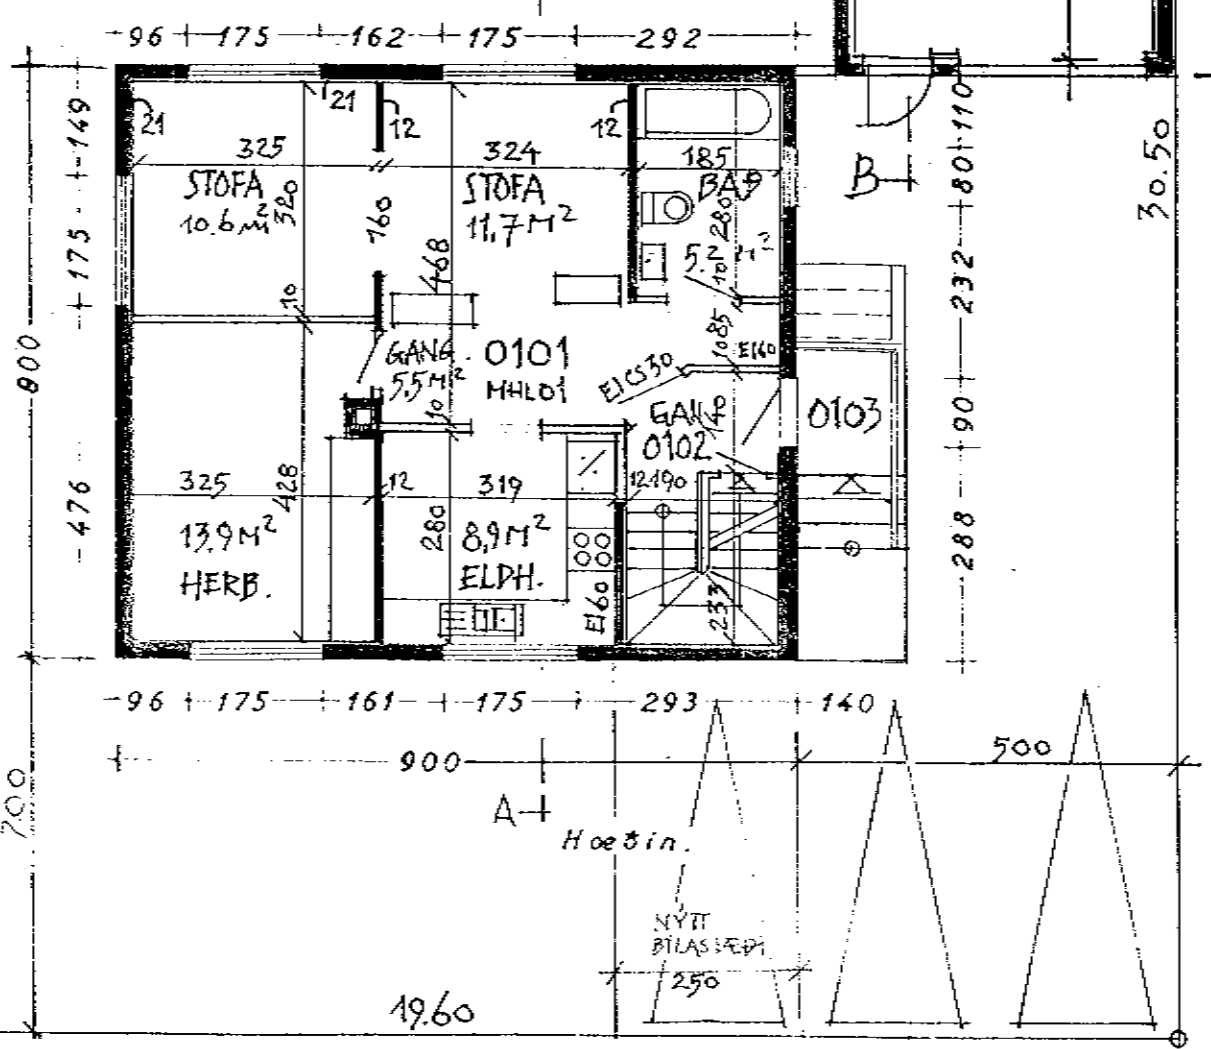

BREYTT:	DAGS:	LÝSING:
BREYTT:	DAGS:	LÝSING:

Upphaflega uppdrætti teiknaði Friðbjófur Sigurðsson í júlí 1947.  
samþ.br. 14.5.1975. bílgæmslu teiknaði F.Kristjánsson 16.2.1956

Reyndarteikningu dags. 2.2.2004 vann Sigurþór Adalsteinsson á þann hátt að bæra breytingar á hæðum og rýmisnúmer ásamt nýri teikningu af bílgæmslu inn á ljósrit af upphaflegum teikningum.

ÞRÍÐJA HÆÐIN, ARKITEKTAR – SIGURÞÓR ADALSTEINSSON FAI  
REYNDARTEIKNING  
GRUNNMYNDIR – SNIÐ – ÚTLIT

STRANDGÖTU 28 220 HAFNARFIRÐI  
SÍMI: 555 46 10 FAX: 565 48 31  
KT:250144-3939  
NETFANG: sig@landia.is  
VERKFR: HANNIAD: TEIKNAD: DAGS: 02.02.2004 MK.V: 1:100