


Synjað þann
14 APR. 2004

Skráningartafa: KALDAKINN 8, HAFNARFIRÐI		Landnúmer: 121276		Matslutunúmer: 01		Stærðir		Ulgáfa: 4.018		Skrásetjari: Sigurbór Aðalsteinnsson		Kennitala: 250144-3939		Dags.: 26.3.2004			
DD	D1	D2	D3	D4	D5	D5M	D6	D7	D8	D9	D10a	D10b	D11	D12	D16	D17	
Lokun	Rými hæð-röð	Notkun texti	Höfuð-flokkun	Eignar-hald	Brúarlitur m²	Brúarlitur m²	Sigur m²	Op m²	Brúarlitur m²	Brúarlitur sk < 1,8	Salaáæð min	Salaáæð max	Brúarlitur rúmáæð m²	Netólfkur m²	Brú flataáæð m²	Reiknitala skiptarúmáæð m²	Skipta-rúmáæð m²
		Matshluti			192,9	0,0	6,8	7,2	149,3	2,5			421,4	125,3	139,2	311,889	
		Botn											14,4				
	00	Kjallari			23,7	0,0	3,2	0,0	23,7	0,0			52,2	19,9	23,7		
A	0001	Þvottah/geymsla	N	0101	23,7		3,2		23,7		2,20	2,20	52,2	19,9	23,7	2,20	43,780
B	0002	Útirappa	U	X	3,3				3,3								
	01	1. hæð			72,0	0,0	3,6	3,6	68,4	0,0			194,4	58,3	64,0		
A	0101	Íbúð	N	0101	64,0				64,0		2,70	2,70	172,8	55,8	64,0	2,70	150,860
A	0102	Stigagangur	U	X	8,0		3,6	3,6	4,4		2,70	2,70	21,6	2,5			
C	0103	Útirappa	U	X	3,9				3,9								
	02	2. hæð			72,0	0,0	0,0	3,6	57,2	2,5			152,1	47,1	51,5		
A	0201	Íbúð	N	0201	54,0				54,0	2,5	0,80	2,70	138,8	45,7	51,5	2,57	117,449
A	0202	Stigapallur	U	X	6,8			3,6	3,2		2,60	2,00	8,8	1,4			
A	0203	Þakrymi	V	X	11,2						0,10	0,80	4,5				
	03	Þak þakrymi	V	X	25,2	0,0	0,0	0,0	0,0	0,0			8,3	0,0	0,0		
A	0301	Þak þakrymi	V	X	25,2						0,00	0,80	8,3				

Skráningartafa: KALDAKINN 8, HAFNARFIRÐI, BILGEYMSLA		Landnúmer: 121276		Matslutunúmer: 02		Stærðir		Ulgáfa: 4.018		Skrásetjari: Sigurbór Aðalsteinnsson		Kennitala: 250144-3939		Dags.: 26.3.2004			
DD	D1	D2	D3	D4	D5	D5M	D6	D7	D8	D9	D10a	D10b	D11	D12	D16	D17	
Lokun	Rými hæð-röð	Notkun texti	Höfuð-flokkun	Eignar-hald	Brúarlitur m²	Brúarlitur m²	Sigur m²	Op m²	Brúarlitur m²	Brúarlitur sk < 1,8	Salaáæð min	Salaáæð max	Brúarlitur rúmáæð m²	Netólfkur m²	Brú flataáæð m²	Reiknitala skiptarúmáæð m²	Skipta-rúmáæð m²
		Matshluti			31,5	0,0	0,0	0,0	31,5	0,0			88,2	26,0	31,5	67,600	
		Botn											6,3				
	01	1. hæð			31,5	0,0	0,0	0,0	31,5	0,0			81,9	26,0	31,5		
A	0101	Bilgeymsla/gey.	N	0101	31,5				31,5		2,30	2,90	81,9	26,0	31,5	2,60	67,600

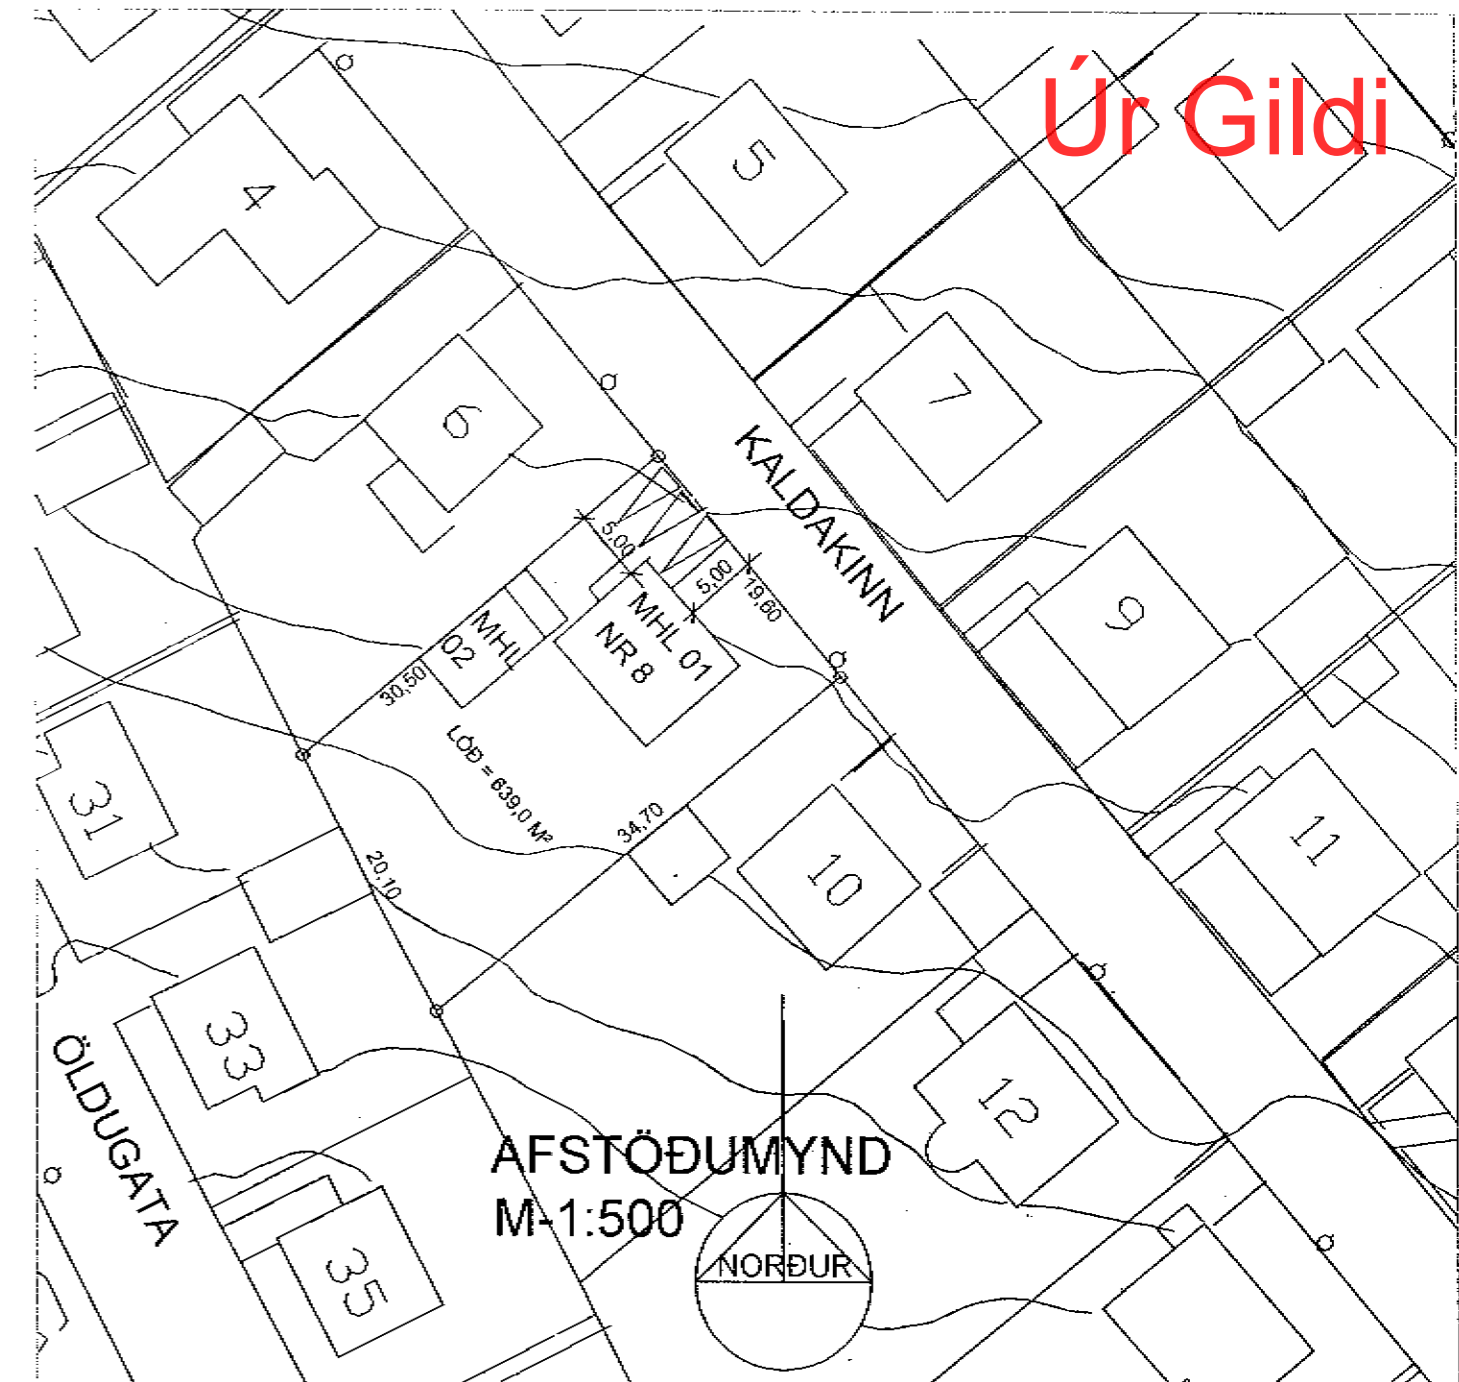

Sigurbór Aðalsteinnsson
REYTT 26.03.2004, KVISTUR 'A' H-AUSTURHLÍÐ HÚST, 3 BÍKAST.
KALDAKINN 8, HAFNARFIRÐI BL-02

BREYTT: DAGS: LÝSING:
BREYTT: DAGS: LÝSING:

Upphaflega uppdætti teiknaði Friðbjófur Sigurðsson í júlí 1947. samþ. br. 14.5.1975. Bilgeymslu teiknaði F.Kristjánsson 16.2.1956
Reyndarteikningu dags. 2.2.2004 vann Sigurbór Aðalsteinnsson á þann hátt að færa breytingar á hæðum og rýmisnúmer ásamt nýrri teikningu af bilgeymslu inn á ljósrit af upphaflegum teikningum.

ÞRIÐJA HÆÐIN, ARKITEKTAR – SIGURBÓR AÐALSTEINSSON FAI
REYNDARTEIKNING AFSTÖÐUMYND, SKRÁNINGARTAFLA
STRANDGÖTU 28 220 HAFNARFIRÐI
SÍMI: 555 46 10 FAX: 565 48 31
NETFANG: KT:250144-3939
HANNAD: TEIKNAD: DAGS: 02.02.2004 MKV: 1:500 VERKNR: síðistandio.is