




Samþykkt á fundi bygginga-
nefndar þ. 19. 5. 1975
BYGGINGAFULLTRÚINN
Í HAFNARFIRÐI
F. Sigurðsson

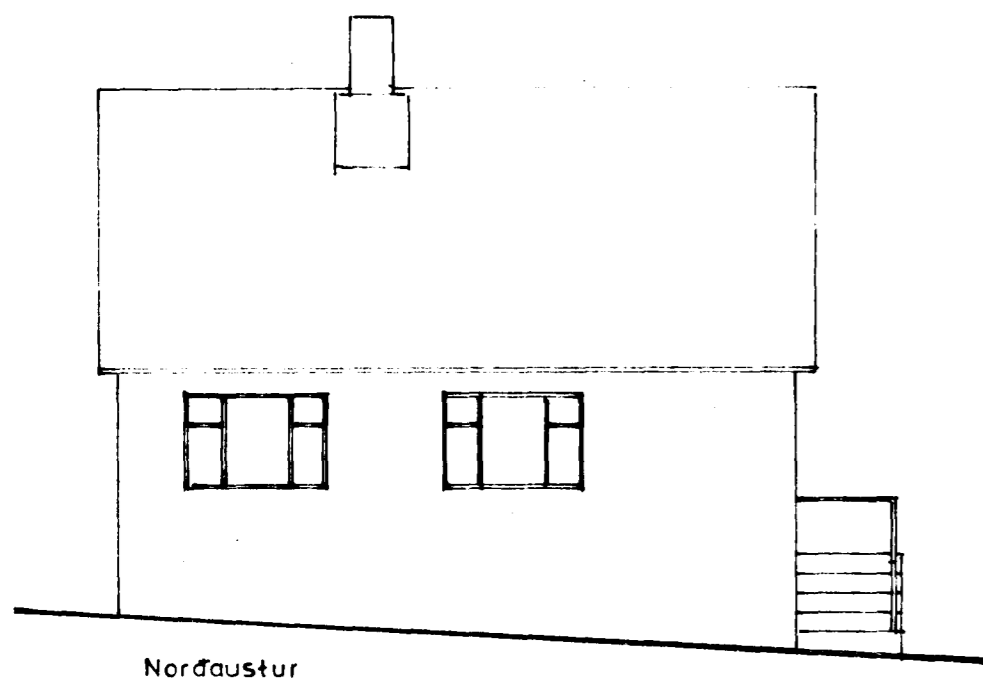


Norðaustur

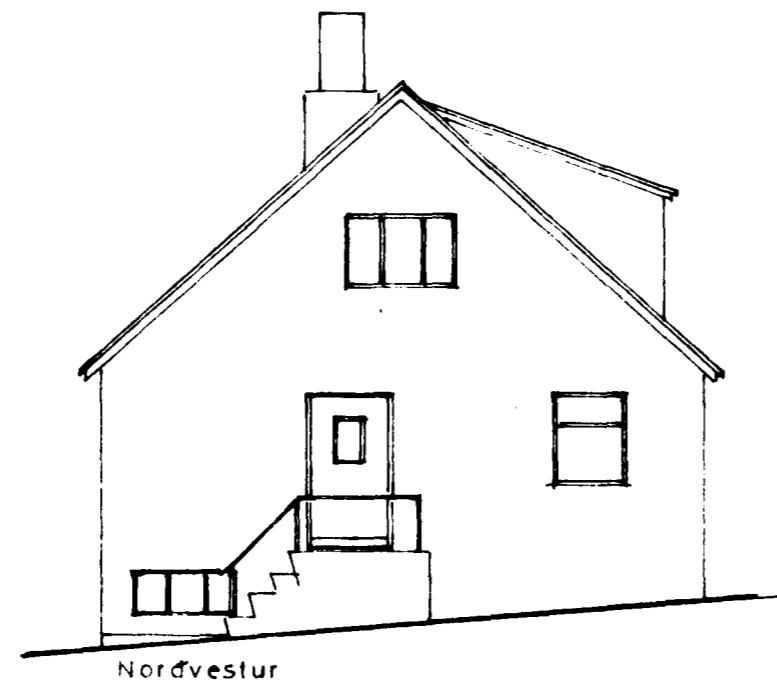

Nordvestur

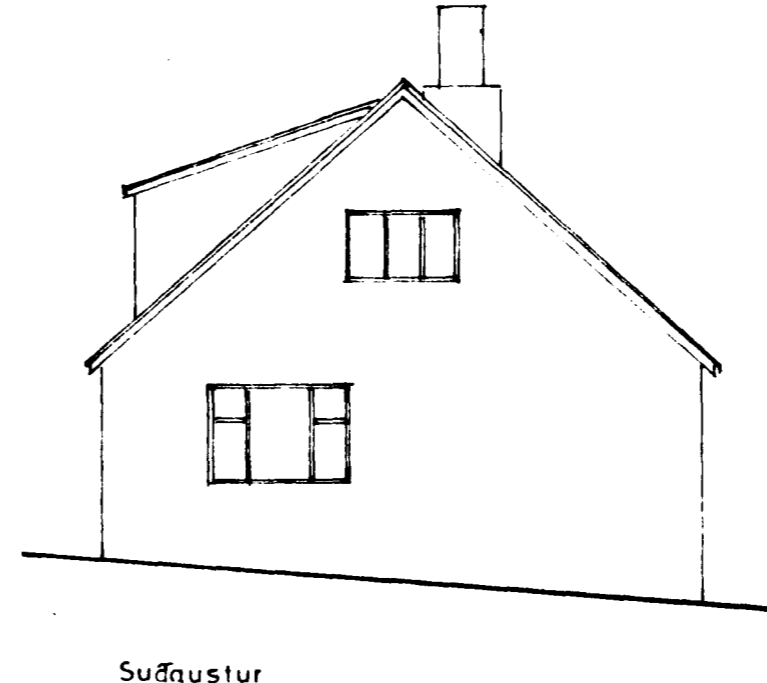


Suðaustur

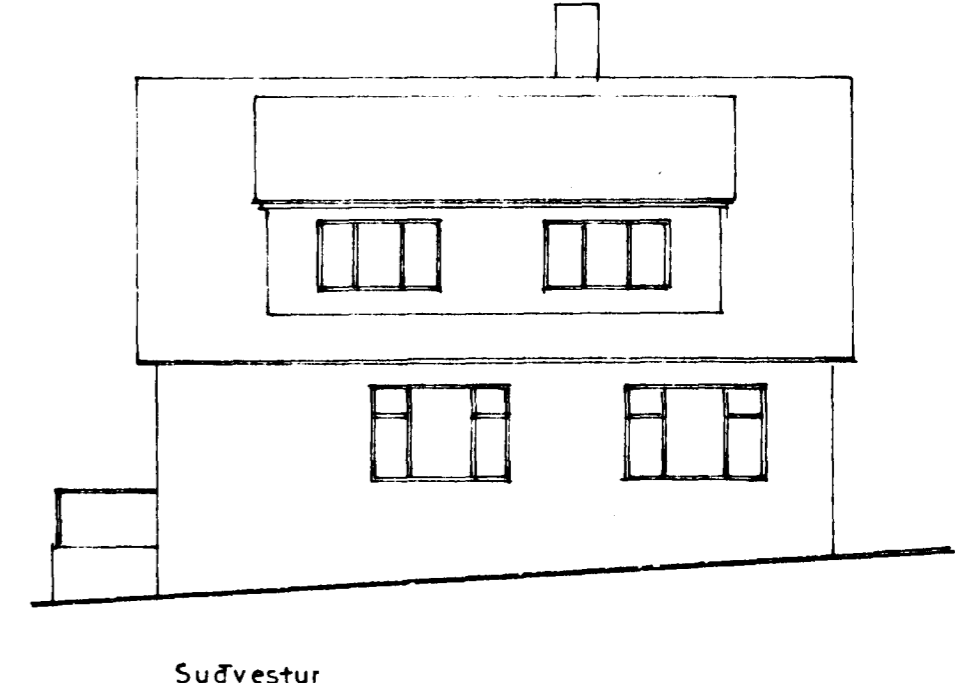


Suðvestur


FYRIR BREYTINGU
EFTIR BREYTINGU

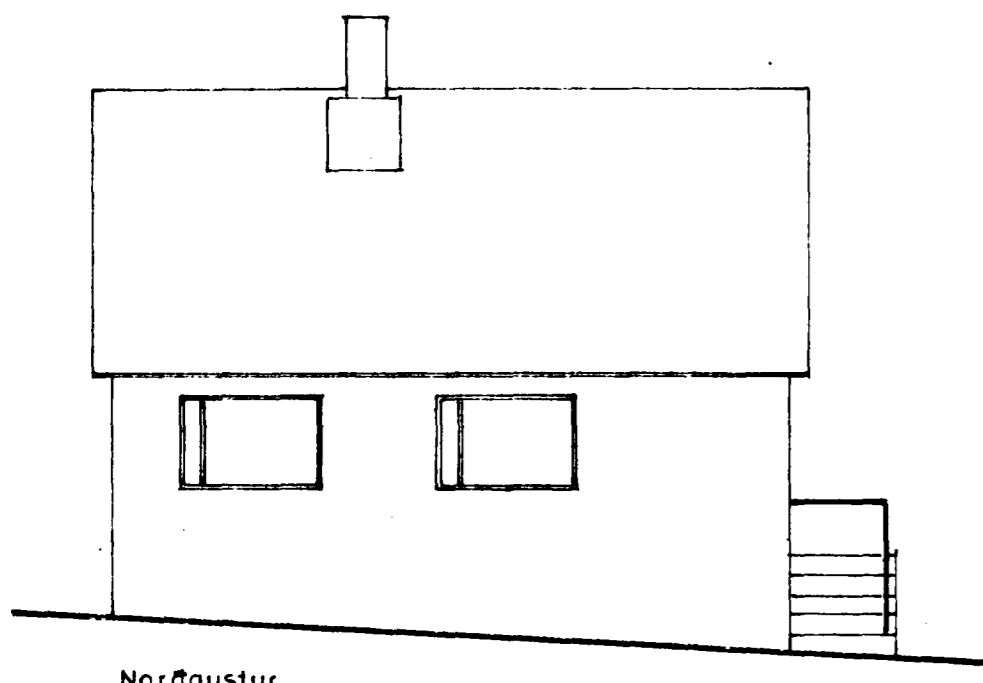


Norðaustur

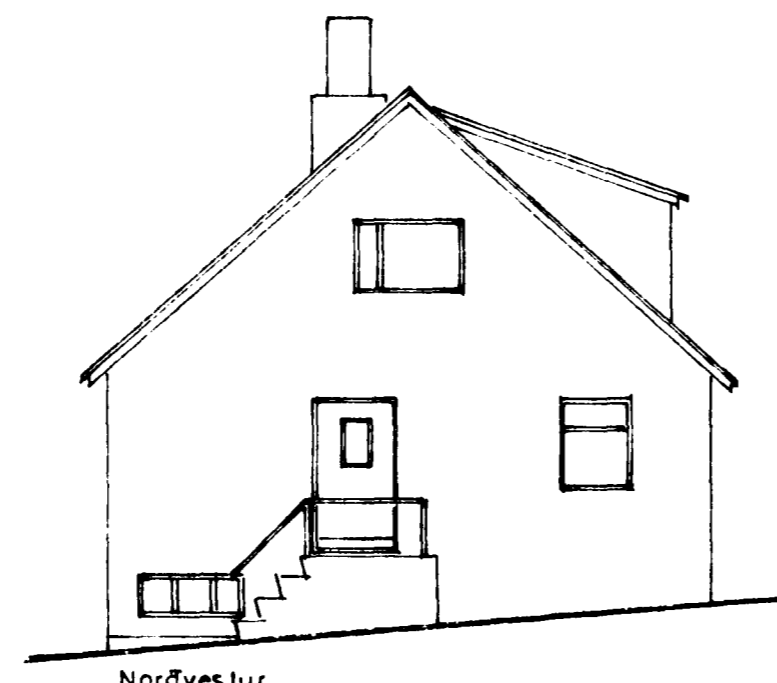

Nordvestur

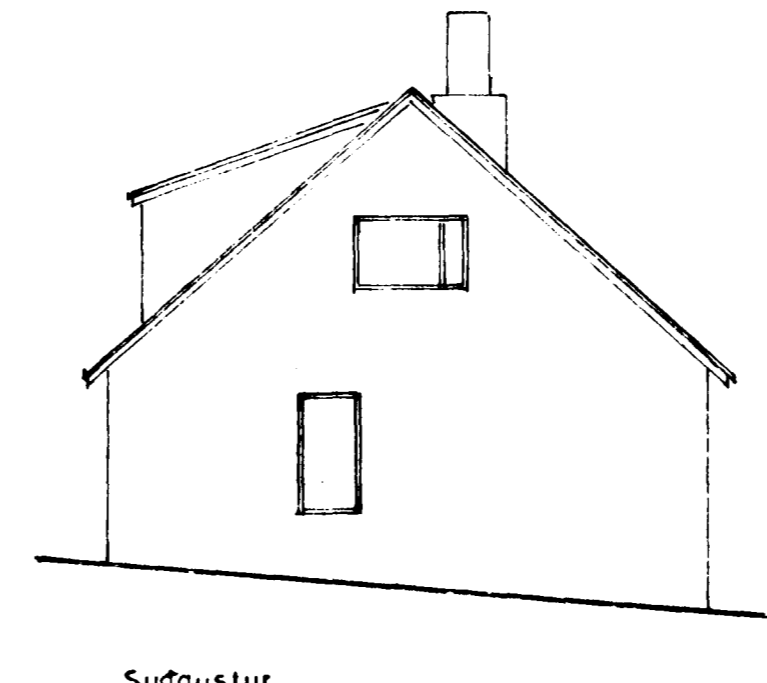

Suðaustur

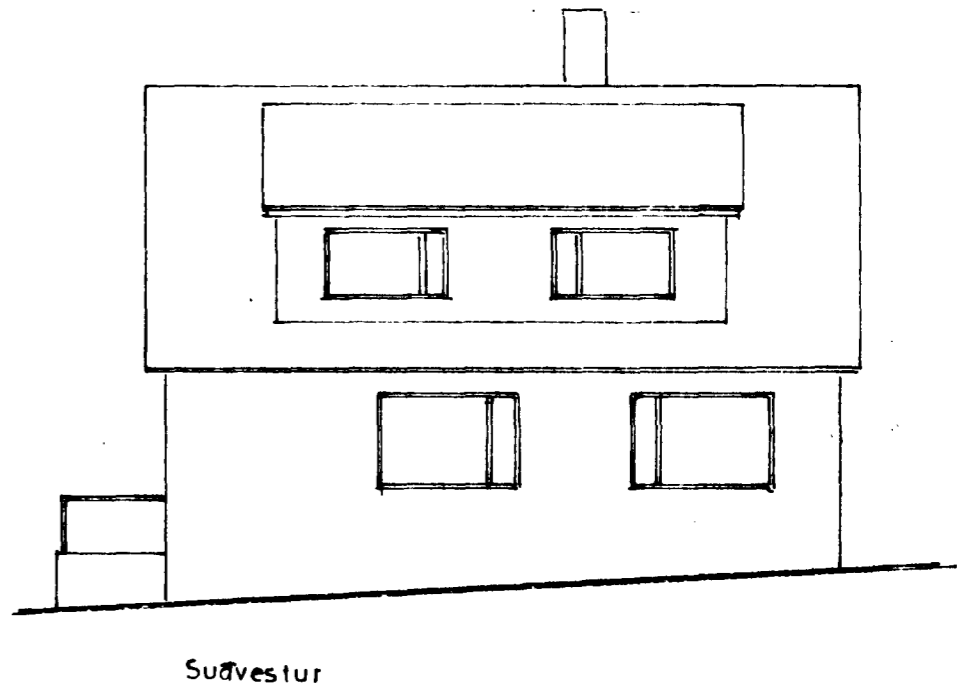

Suðvestur

KALDAKINN NR 8

GLUGGABREYTING

Útlit 1:100

Hafnarfirdi 1. apríl 1975
F. Sigurðsson