

HÚS 05 OG 06 TEIKNINGU BREYTT 21.09.1997 STÚTAR Í HAUGHÚSUM FJÁRLAGSVEG  
 TEIKNINGU BREYTT 04.11.1992  
 TEIKNINGU BREYTT 21.10.1992  
 TEIKNINGU BREYTT 01.10.1991

SÍR TEIKNINGAR B-1.2 B-2 B-3 B-4

SKRÍNGAR

ALLT LIFRENT BÉNI SKAL FJARLÆGT OG GRAFID SKAL NIDUR A FASTAN BOTN. FÝLLINGARBEFNI INNAN I OG UMHVERFIS SÖKKLA SKAL VERA FROSSEFILT BÉNI OG ÞJAPPAD I HEST 30 CM LÖGUM OG BLETT. DÝPT SÖKKLA A FÝLLINGU MA VERA 80-120 CM. ÞAR SEM DÝPT SÖKKLAR FER YFIR 120 CM. SKAL SETJA JÁRNAGRIND I MIDJU SÖKKULVEGGJA, K10 C/C 25 OG FÝLLING KEHUR AD SÖKKLUM BEGGJA HEGIN. ÞAR SEM SÖKKLAR STANDA A KLÖPP ER LAGHARSDÝPT SÖKKLA 30 CM OG SKAL TEKID TILLIT TIL FRARENKSELIS OG REKNAVATSLAGNA. HESTA BEIKNAD ALAG FRA SÖKKLUM ER MN/EM ( KG/CM).

ALAGSFORSENDUR:  
 NOTALAG 300 KP/H<sup>2</sup>  
 LETTIR INNVEGGIR 100 KP/H<sup>2</sup>  
 SNJDALAG 100 KP/H<sup>2</sup>  
 VINDALAG SAMKVEMT IST 12.3


STEINSTEYPA I SÖKKLA OG INNVEGGI SKAL VERA S-200. EN STEINSTEYPA I UTVEGGI OG GOLFPLÖTUR SKAL VERA S-250. STEINSTEYPA SKAL UPFÝLLA KRUFUM BYGGINGAREGLUGERÐAR, IST 9 OG IST 10. K 10 HERKIR KAMBSTÁL KS 40 OG SKAL SKYTTILENGD JARNA VERA 50 CM. ÞAR SEM SINHLIDA FÝLLING KEHUR AD KJALLARAVEGGJUM SKAL SETJA JARNA GRIND VID INNRI BRUN VEGGJA, K10 C/C 25CM LÖDRÉTT OG K10 C/C 25CM LARÉTT. SAHA JÁRNAGRIND KOMI VID UTBRUN ALLRA UTVEGGJA. I STEINSTEYPTA INNVEGGI KOMI EINFOLD JÁRNAGRIND K10 C/C 25 CM LÖDRÉTT OG LARÉTT. SJA SNIDMYNDR. ADUR EN FÝLLT ER AD SÖKKLUM EDA KJALLARAVEGGJUM SKAL HUGGVA TENGIJARN 1.5 CM INN I VEGG OG HOLUFÝLLA HED HURBLÖNDU, 1.2. A SÖKKLA OG VEGGFLERI SEM FARA UNDIR JÖRD SKAL BERA BIK A ADUR EN FÝLLT ER AD SÖKKLUM OG VEGGJUM. FVERMAL JARNA ER GEFID UPF I MM. ALLAR HÁLSEIKNINGAR ERU I CM. HEDARKÖTAR ERU GEFNIR UPF I METRUM OG A FULLERAGENGIN GÖLF. SJA TEIKNINGU B-2 OG L-1. B-3

HESHUS SÖRLA I HLIDARÖFUM VID KALARSBELSVEG. SEPT. 1991  
 R A D H U S. 04.05.06

SÖKKLAR, JÁRNBEITAR GOLFPLÖTUR, SNIDMYNDR. HELLKVADU 1.50  
 Teikning B-1

Byggingafráttir Hafnarfjarðar Alfreitt Þann  
 Teikning B-1  
 Ströngatóu 28. 220 Hafnarfjörður vs. 896-4005

09 OKT. 1997  
 Sigurbjartur Halldórsson

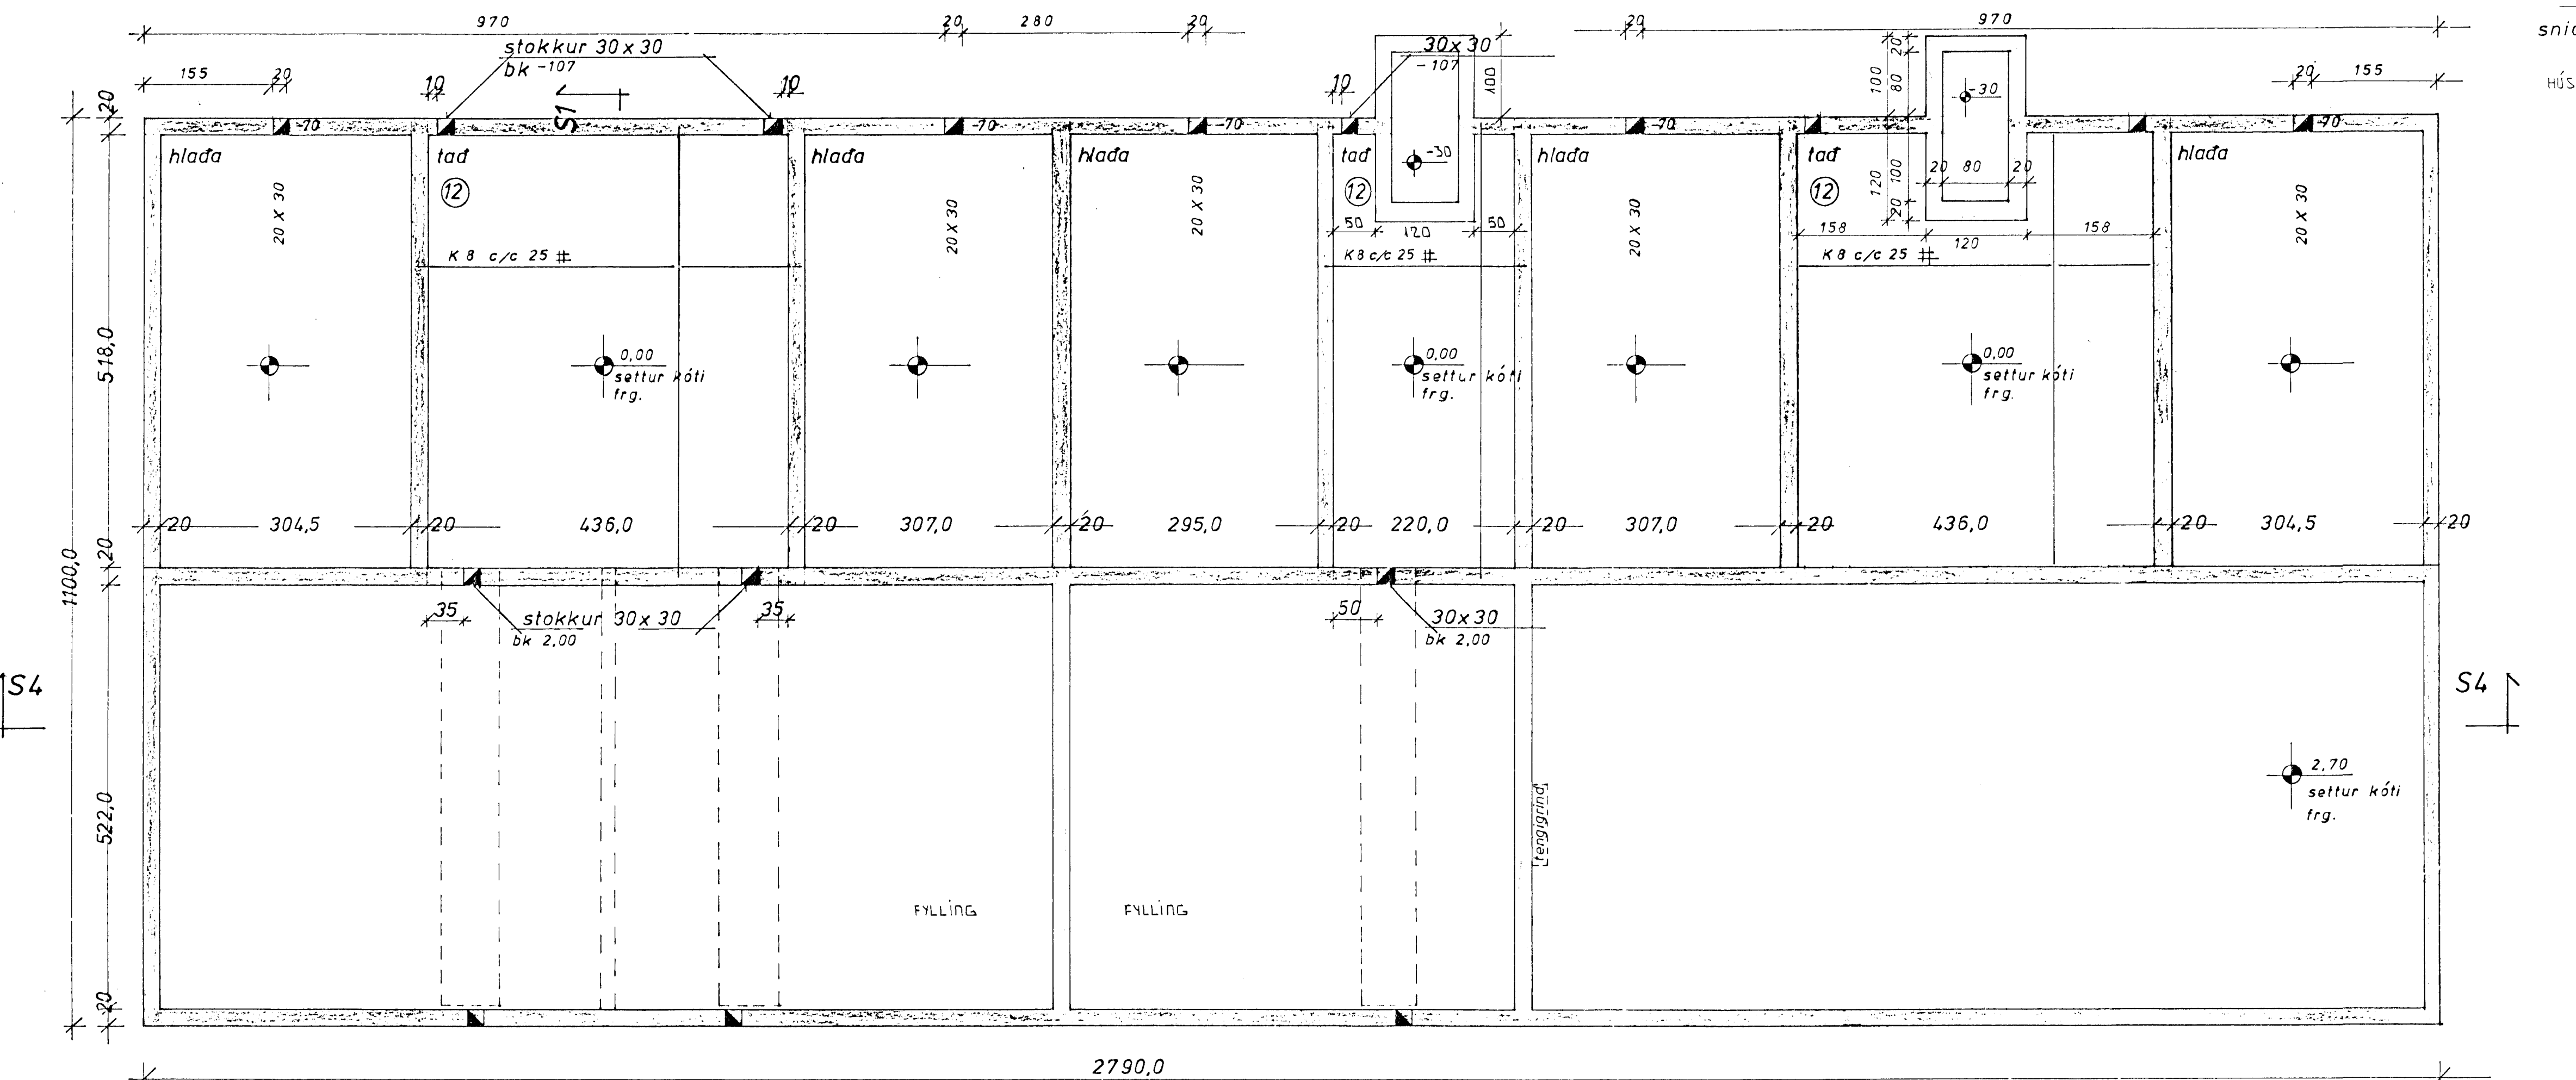

kötur eru getnir á fullfrágengin gölf