


PEH 110 Ø 200

bk 46,45 hús 04, 05, 06
~~bk 46,17 hús 07, 08, 09~~

regn- og drenvatnslögn tengist síðar
 við sameiginlega regnvatnslögn í götu
 Á REGNVATNLSÖGN KOMI VARNSLÁS

spindilíoki upp úr jörd

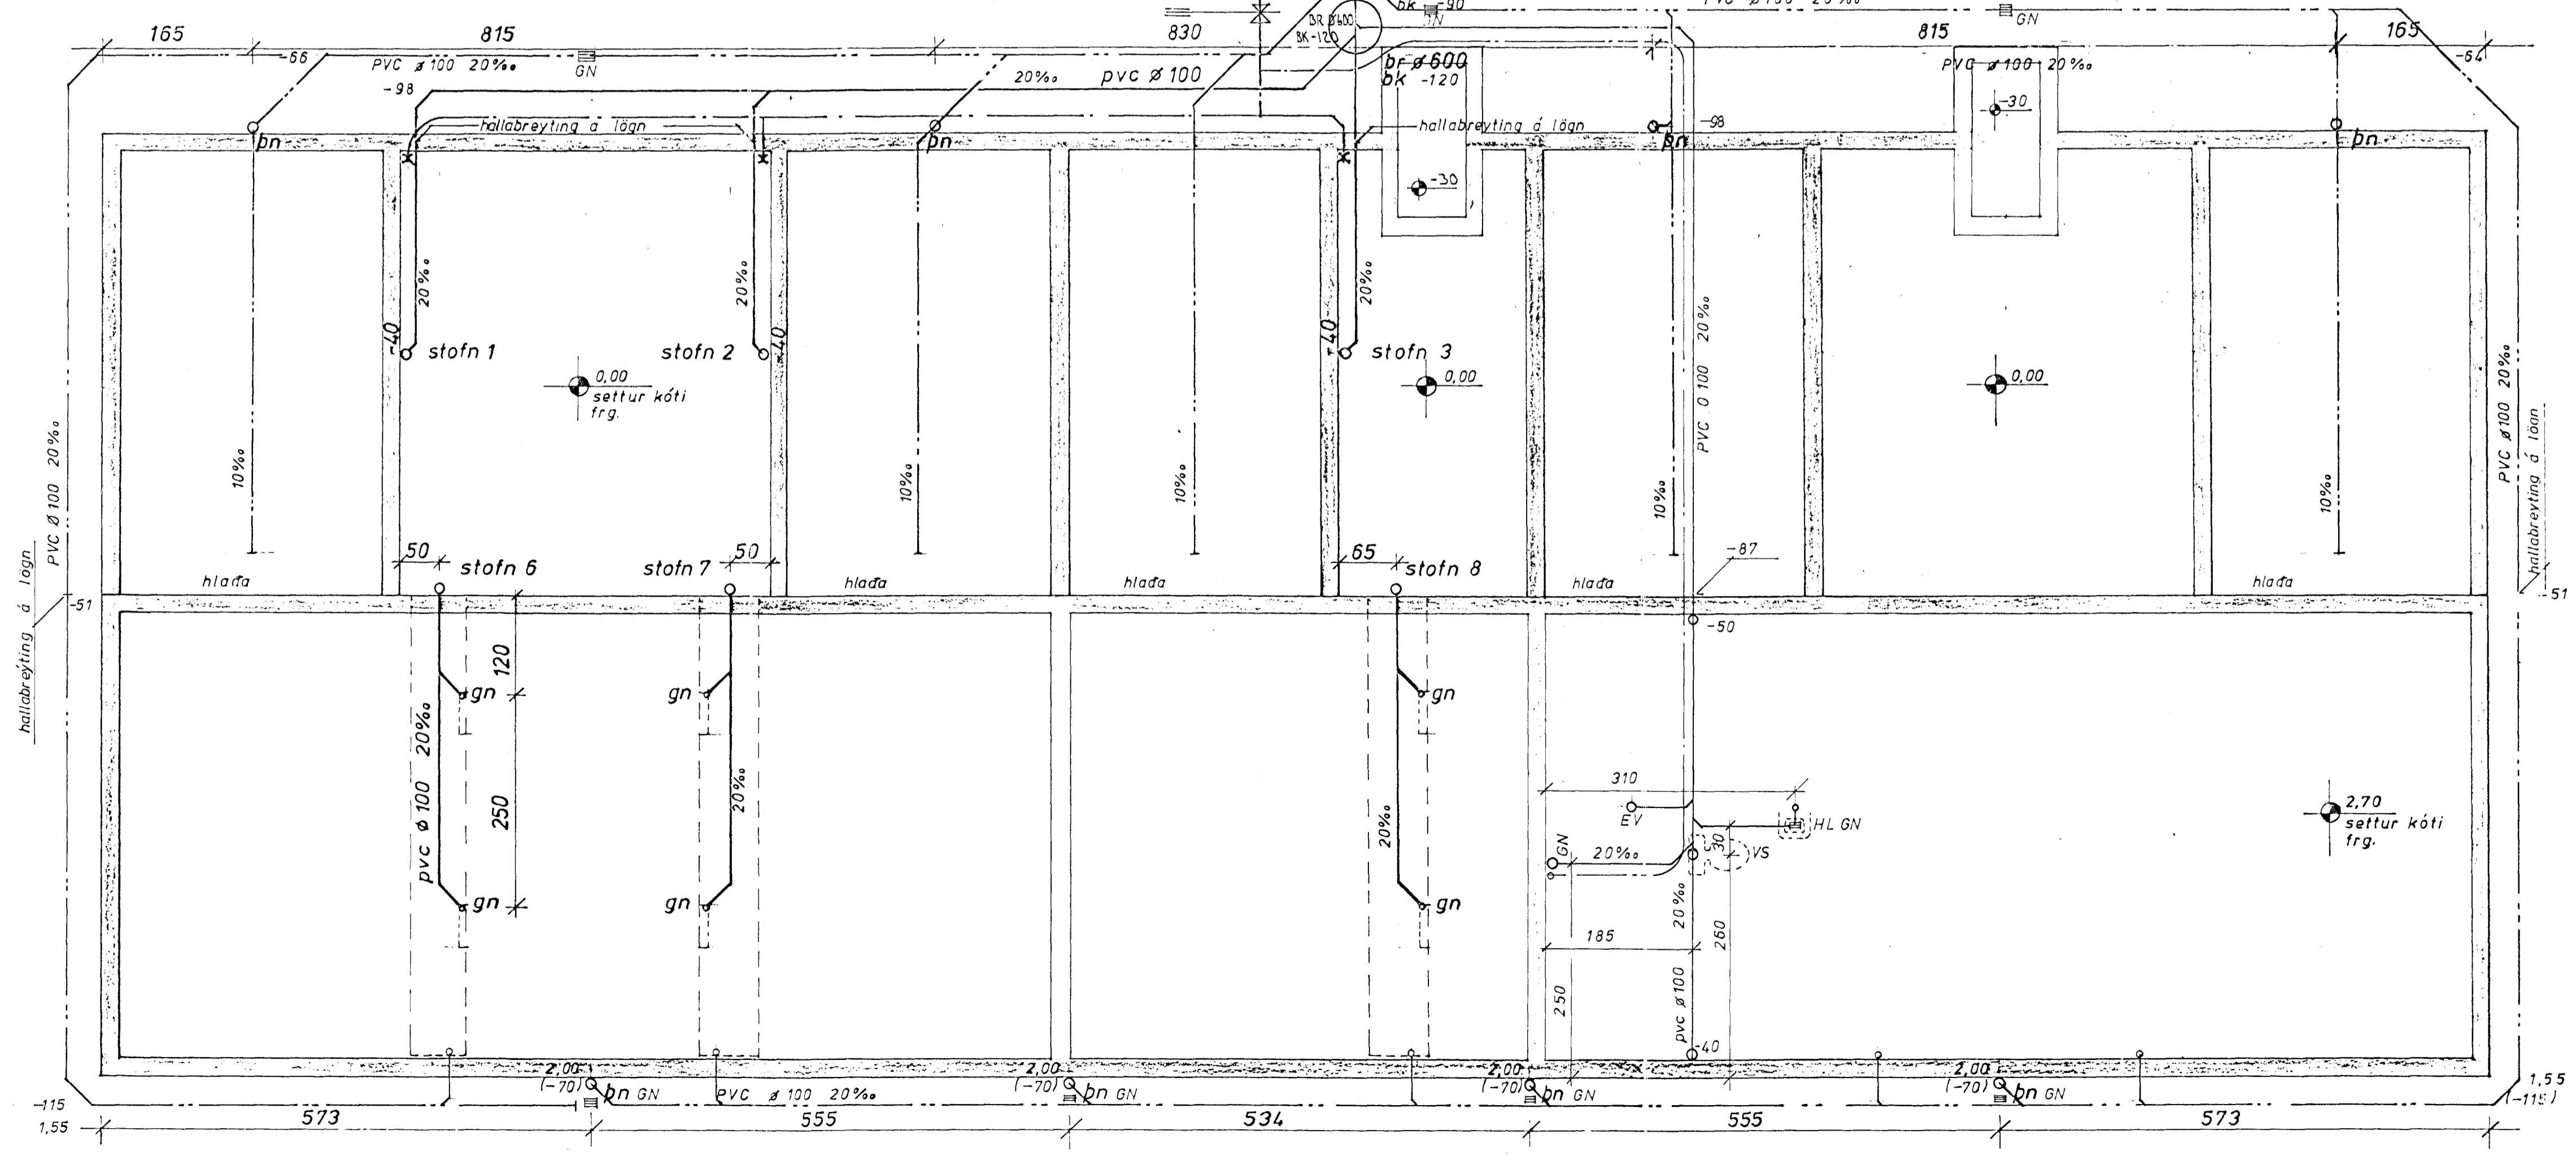

TEIKNINGU DREYTT 24.10.1992
 TEIKNINGU BRÖTT 01.10.1991

SKYRINGAR

HÉÐARKÓTAR ERU Í METRUM OG GEFNIR UPP Á FULLFRAGENGIN GOLF. HÉÐIR ERU GEFNAR UPP Í BOTN Á RORUM. HALSSETNING ER GEFIN UPP Í CS.

LEGGJA SKAL PEH LÖGN FRA TENGRIND FYRIR AFRENSLI HITAVIÐU TIL SÍÐARI NOTA. PEH LÖGN SKAL TENGJA Í STEINSTEYPTA FRÆRENLSLÖGN.

LAGNIR SKAL LEGGJA Í SAHRNI VID IST 65 IST 68 OG GILDANDI REGLUGERDIR OG STADLA.

- | | |
|-------------------|-------------------------|
| UT - UTLOFTUN | GN - GÖLENIDURFALL/götu |
| BR - BRUNNUR | BN - ÞAKNIDURFALL |
| EV - VASKUR | HL - HANDLAUG |
| VS - VATNSSALERNI | LR - LOFTREIÞING |
| GK - GARDKRANI | |

FRÆRENLSLI FRA HANDLAUG TENGIST GEGNUM GOLFNIÐURFALL.

- | |
|--------------------------------|
| PVC - POLYVINYLCLORID |
| PP - POLYPROPYLEN |
| FRG - HÉÐ Á FULLFRAGENGID GOLF |
| ST - STEINSTEYPT SKOLPLÖGN |

- | | |
|-------|------------------------|
| ————— | SKOLPLÖGN |
| ----- | REGNVATNS OG DRENLUÖGN |
| ----- | REGNVATNLSÖGN |
| ----- | KALT NEYSLUVATN |

FRÆRENLSLAGNIR MÁ LEGGJA Í STEINSTEYPTRI LÖGN EÐA Í PVC LAGNIR FRA BRUNNUM AD ADALEÐ SKAL LEGGJA Í STEINSTEYPTRI LÖGN.

EKKI MÁ TENGJA REGN- OG DRENVAÞNLSÖGN EÐA FRÆRENLSLI FRA TADÞRO Í SKOLPLÖGN. SKOLPLÖGN TENGIST SÍÐAR VID ROTÞRO.

SJA TEIKNINGAR B-1 OG B-2.

HESHUS SURLA Í HLIÐARÞUFUM VID KALARSÆLSVEG. SEPT. 1991

R A D H U S. 04.05.06

FRÆRENLSLAGNIR, AFSTODUHYND HÆLIKVARDI 1:50 1:500

TEKNIÞJONUSTA SVENS KARLSSONAR TFI TEIKNING 1:50 1:500
 BEJARHRAUNI 2 220 HÆMAREJURÐUR 91-653045 L-1

kótar eru gefnir á
 fullfragengin nól

Stubi