



GRUNNMYND YFIR MILLILOFTI

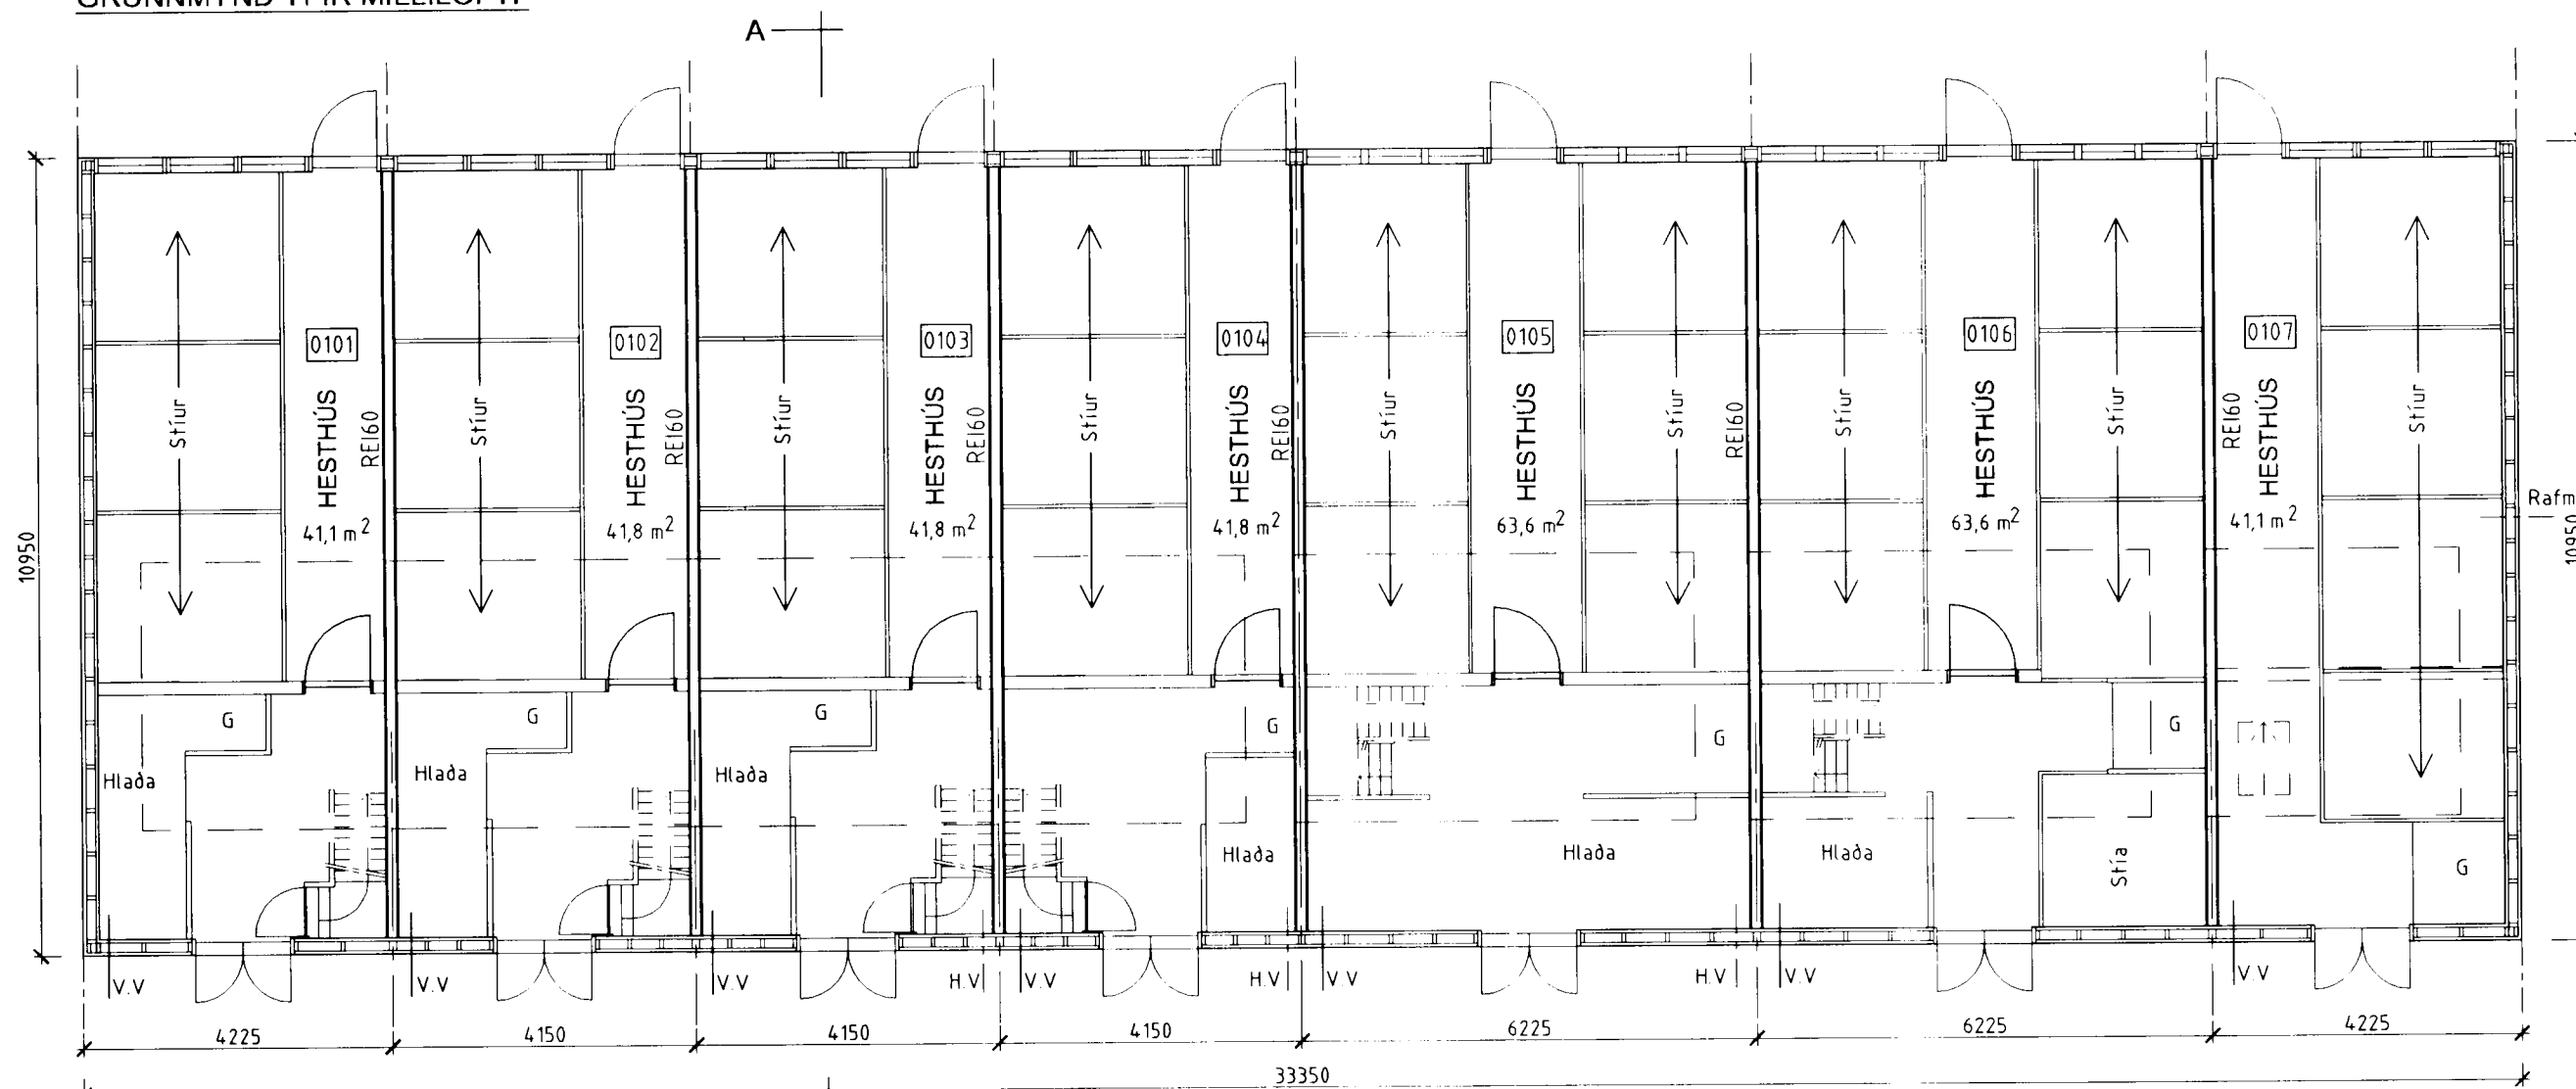

GRUNNMYND

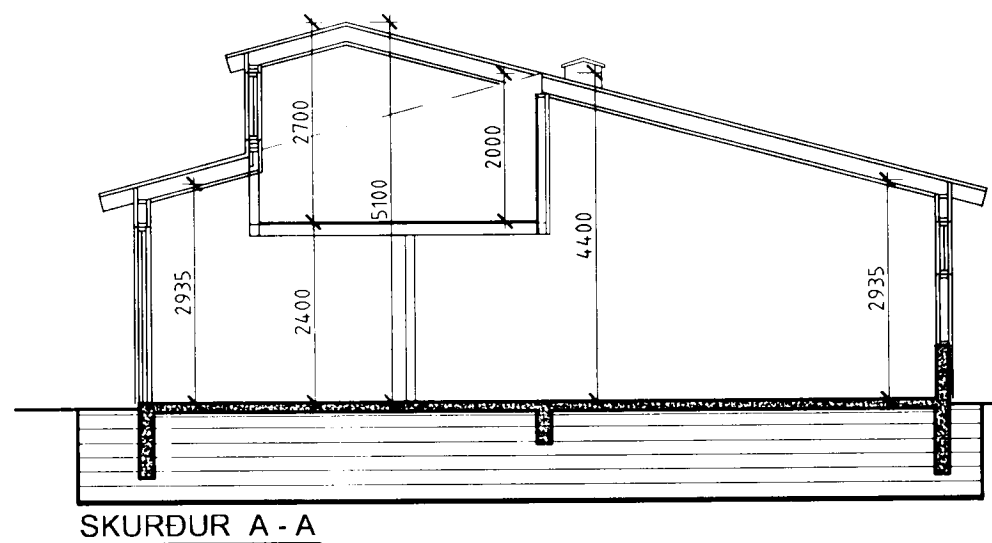

SKURÐUR A - A

ATHUGASEMDIR

STÆRÐIR
 Flatarmál (br): 477,1 m²
 Rúmmál (br): 1521,4 m³

LÝSING
 Grunnur hússins er steinsteyptur.
 Gólf er steinsteypt
 Útveggir eru úr timbri, 2X6 fura í
 útveggjagrind.
 Þak er bárujárnsklætt á 50 x 200 mm
 sperrum.

ÖLL MÁL ERU Í MM

Breytt rýmisnúmer 14.10.04
 BREYTINGAR Dags.

TEIKNIHOF EHF.
 Suðurlandsbraut 30, 108 Reykjavík
 Símar 587 0317 / 899 2117
 Netf. hof@media.is
 Loftur Þorsteinsson byggingarfr.
 K.t. 170754 - 4099

KALDÁRSELSVEGUR 121326
 HESTHÚS - REYNDARTEIKNINGAR

GRUNNMYNDIR - SKURÐUR

VERK NR. 319 BLAD 1.01
 DAGS. 01.12.2003
 M.K.V. 1:100 TEIKN L. Þ.

Loftur Þorsteinsson