




AUSTUR

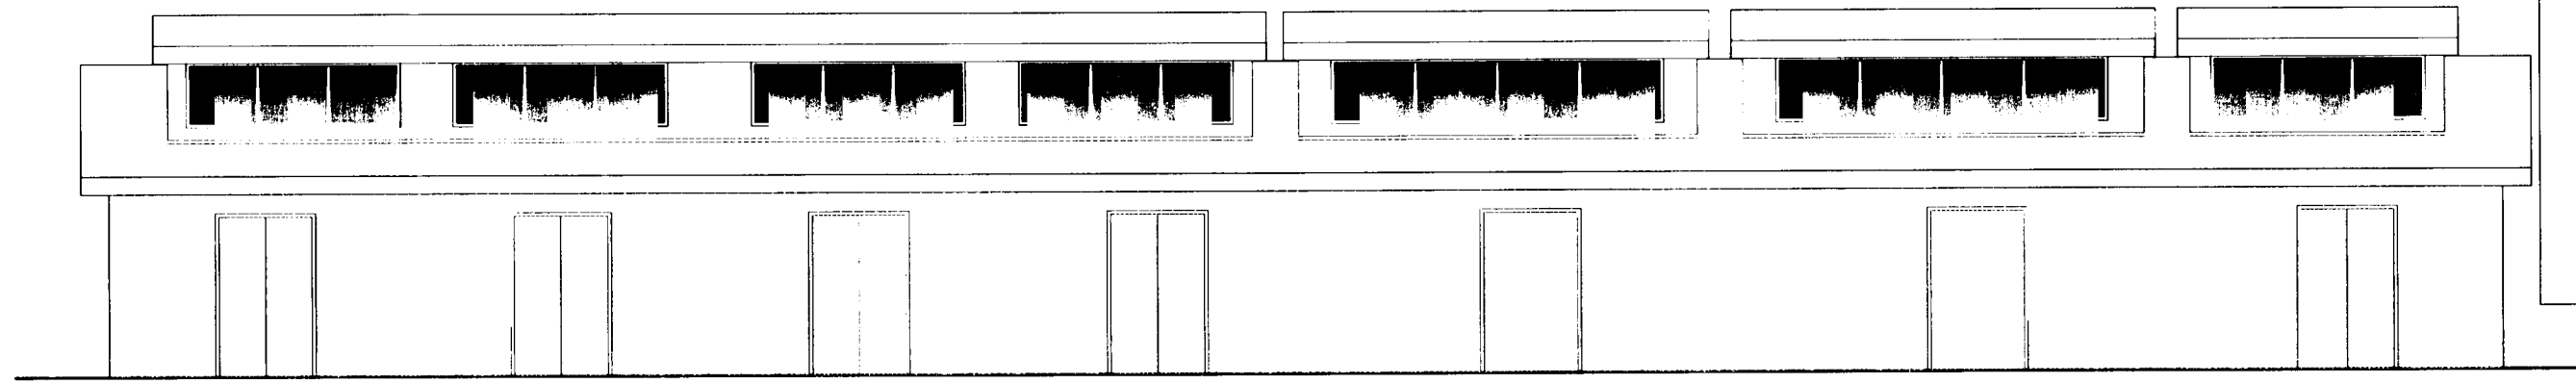

NÖRDUR

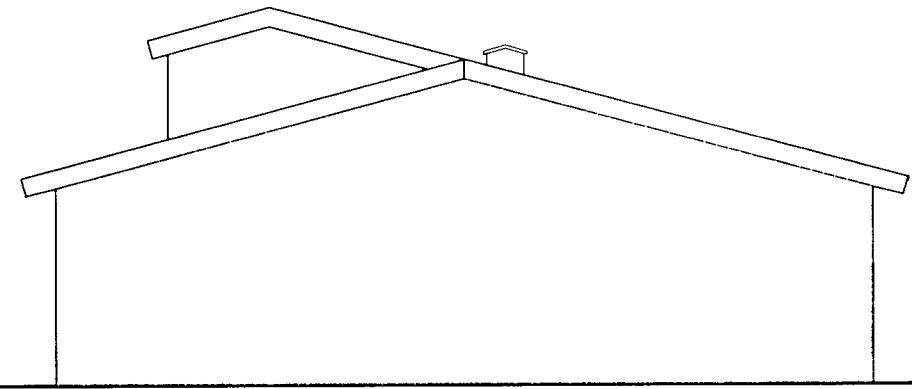

VESTUR

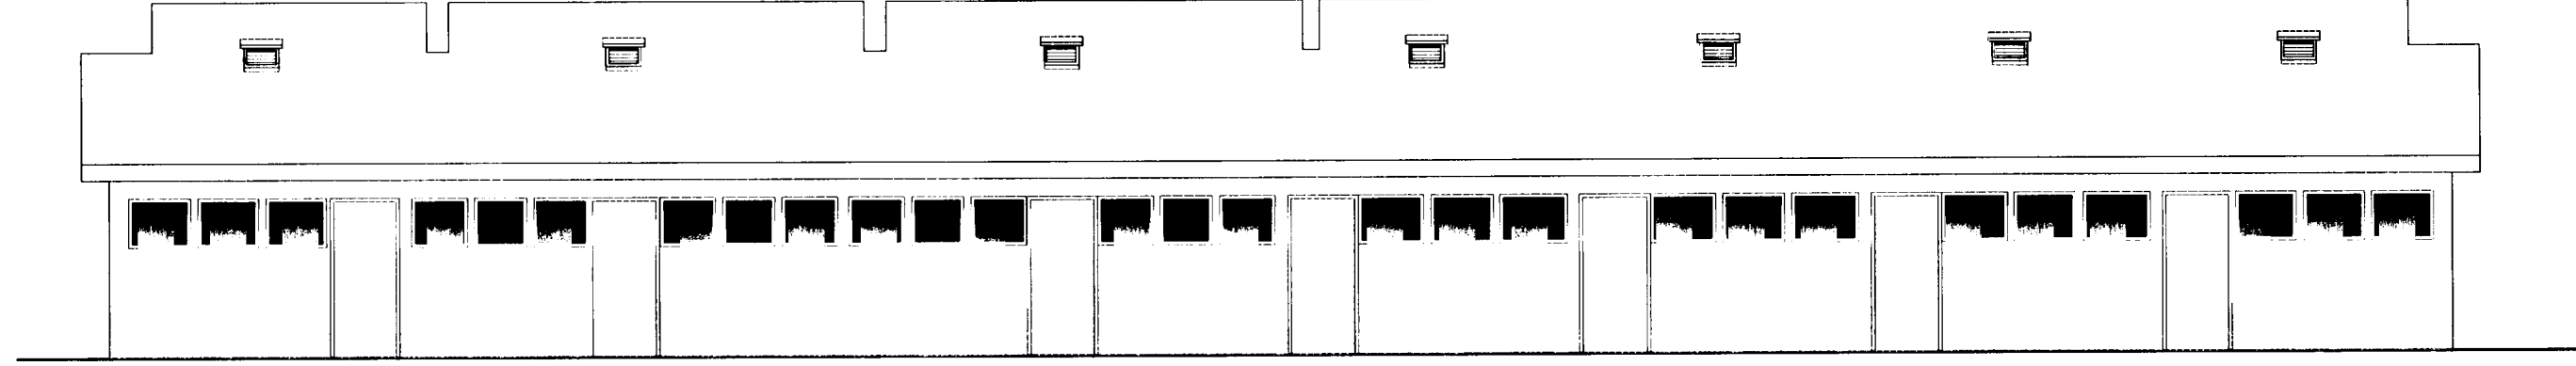

SÜÐUR

Skráningartafla: Hesthús - Kaldárselsvegur 121326

Skrásetjari: Loftur Þorsteinsson

Landnúmer: 121326

Kennitala: 170754-4099

Matshlutanúmer: 02

Útgáfa: 4.01k

Dags: 14.10.2004

Uppskipting og lýsing					Stærðir												
D0	D1	D2	D3	D4	D5	D5M	D6	D7	D8	D9	D10a	D10b	D11	D12	D16	Reiknitala	D17
Lokun	Rými hæð-röð	Notkun texti	Höfuð- flokkun	Eignar- hald	Botnflotur m ²	Milflotur m ²	Stigar m ²	Op m ²	Brúttóflotur m ²	Brúttóflotur sh < 1.8	Salarhæð m ²	Salarhæð max	Brúttó rúmmál m ³	Nettóflotur m ²	Birt flatarmál m ²	Skiptarúmmál	Skipta- rúmmál m ³
Matshluti					365,2	117,6	0,0	0,0	482,8	0,0			1.521,4	429,1	482,8		1.327,926
Botn													73,0				
	01	1. hæð			365,2	117,6	0,0	0,0	482,8	0,0			1.448,4	429,1	482,8		
A	0101	Hesthús	N	0101	46,3				46,3		2,40	4,40	182,2	41,1	46,3	3,94	161,934
A	0102	Hesthús	N	0102	45,4				45,4		2,40	4,40	181,9	41,8	45,4	4,01	167,618
A	0103	Hesthús	N	0103	45,4				45,4		2,40	4,40	181,9	41,8	45,4	4,01	167,618
A	0104	Hesthús	N	0104	45,4				45,4		2,40	4,40	179,2	41,8	45,4	3,95	165,110
A	0105	Hesthús	N	0105	68,2				68,2		2,40	4,40	270,3	63,6	68,2	3,96	251,856
A	0106	Hesthús	N	0106	68,2				68,2		2,40	4,40	270,3	63,6	68,2	3,96	251,856
A	0107	Hesthús	N	0107	46,3				46,3		2,40	4,40	182,6	41,1	46,3	3,94	161,934
A	0108	Kaffistofa	N	0101		13,3			13,3		2,00	2,70		10,7	13,3		
A	0109	Kaffistofa	N	0102		16,1			16,1		2,00	2,70		13,6	16,1		
A	0110	Kaffistofa	N	0103		16,1			16,1		2,00	2,70		13,6	16,1		
A	0111	Kaffistofa	N	0104		13,9			13,9		2,00	2,70		10,7	13,9		
A	0112	Kaffistofa	N	0105		22,3			22,3		2,00	2,70		17,5	22,3		
A	0113	Kaffistofa	N	0106		22,3			22,3		2,00	2,70		17,5	22,3		
A	0114	Kaffistofa	N	0107		13,6			13,6		2,00	2,70		10,7	13,6		

Athugasemdir

Sameignir sumra

Eignarhald	Notkun texti	Birt flatarmál m ²	Skiptarúmmál Sereign m ³	Sereign og sameign m ³
0101	Hesthús	59,6	161,934	161,934
0102	Hesthús	61,5	167,618	167,618
0103	Hesthús	61,5	167,618	167,618
0104	Hesthús	59,3	165,110	165,110
0105	Hesthús	90,5	251,856	251,856
0106	Hesthús	90,5	251,856	251,856
0107	Hesthús	59,9	161,934	161,934
	Alls	482,8	1.327,926	1.327,926

ATHUGASEMDIR

ÖLL MÁL ERU Í MM

Breyting á rýmisnúmerum 14.10.04

BREYTINGAR Dags

TEIKNIHOF EHF.
 Sudurlandsbraut 30, 108 Reykjavík
 Símar 587 0317 / 899 2117
 Netf. hof@mmedia.is
 Loftur Þorsteinsson byggingarfr.
 K.t. 170754 - 4099

KALDÁRSELSVEGUR 121326
 HESTHÚS - REYNDARTEIKNINGAR

ÚTLIT - SKRÁNINGARTAFLA

VERK NR. 319	BLAD
DAGS. 01.12.2003	1.02
MKV. 1.100	TEIKN. L. Þ.

Loftur Þorsteinsson