



# KAPLAHRAUN 13 HAFNARFIRÐI

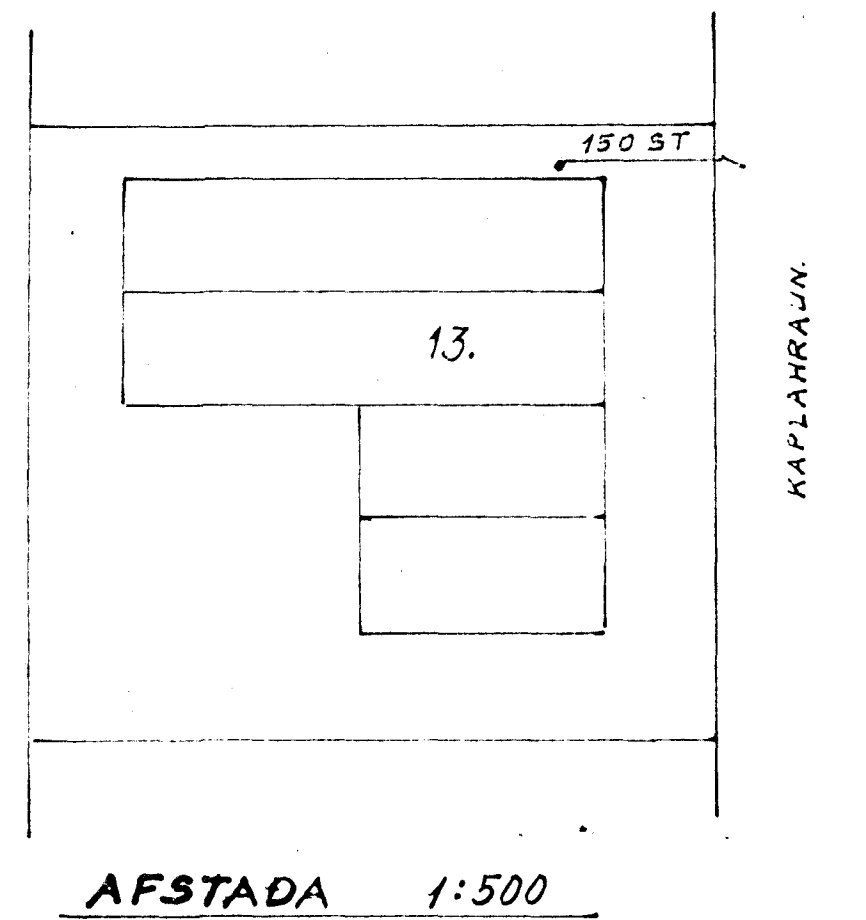

Þarf að leiðrétta  
 uppdr. *[Signature]*

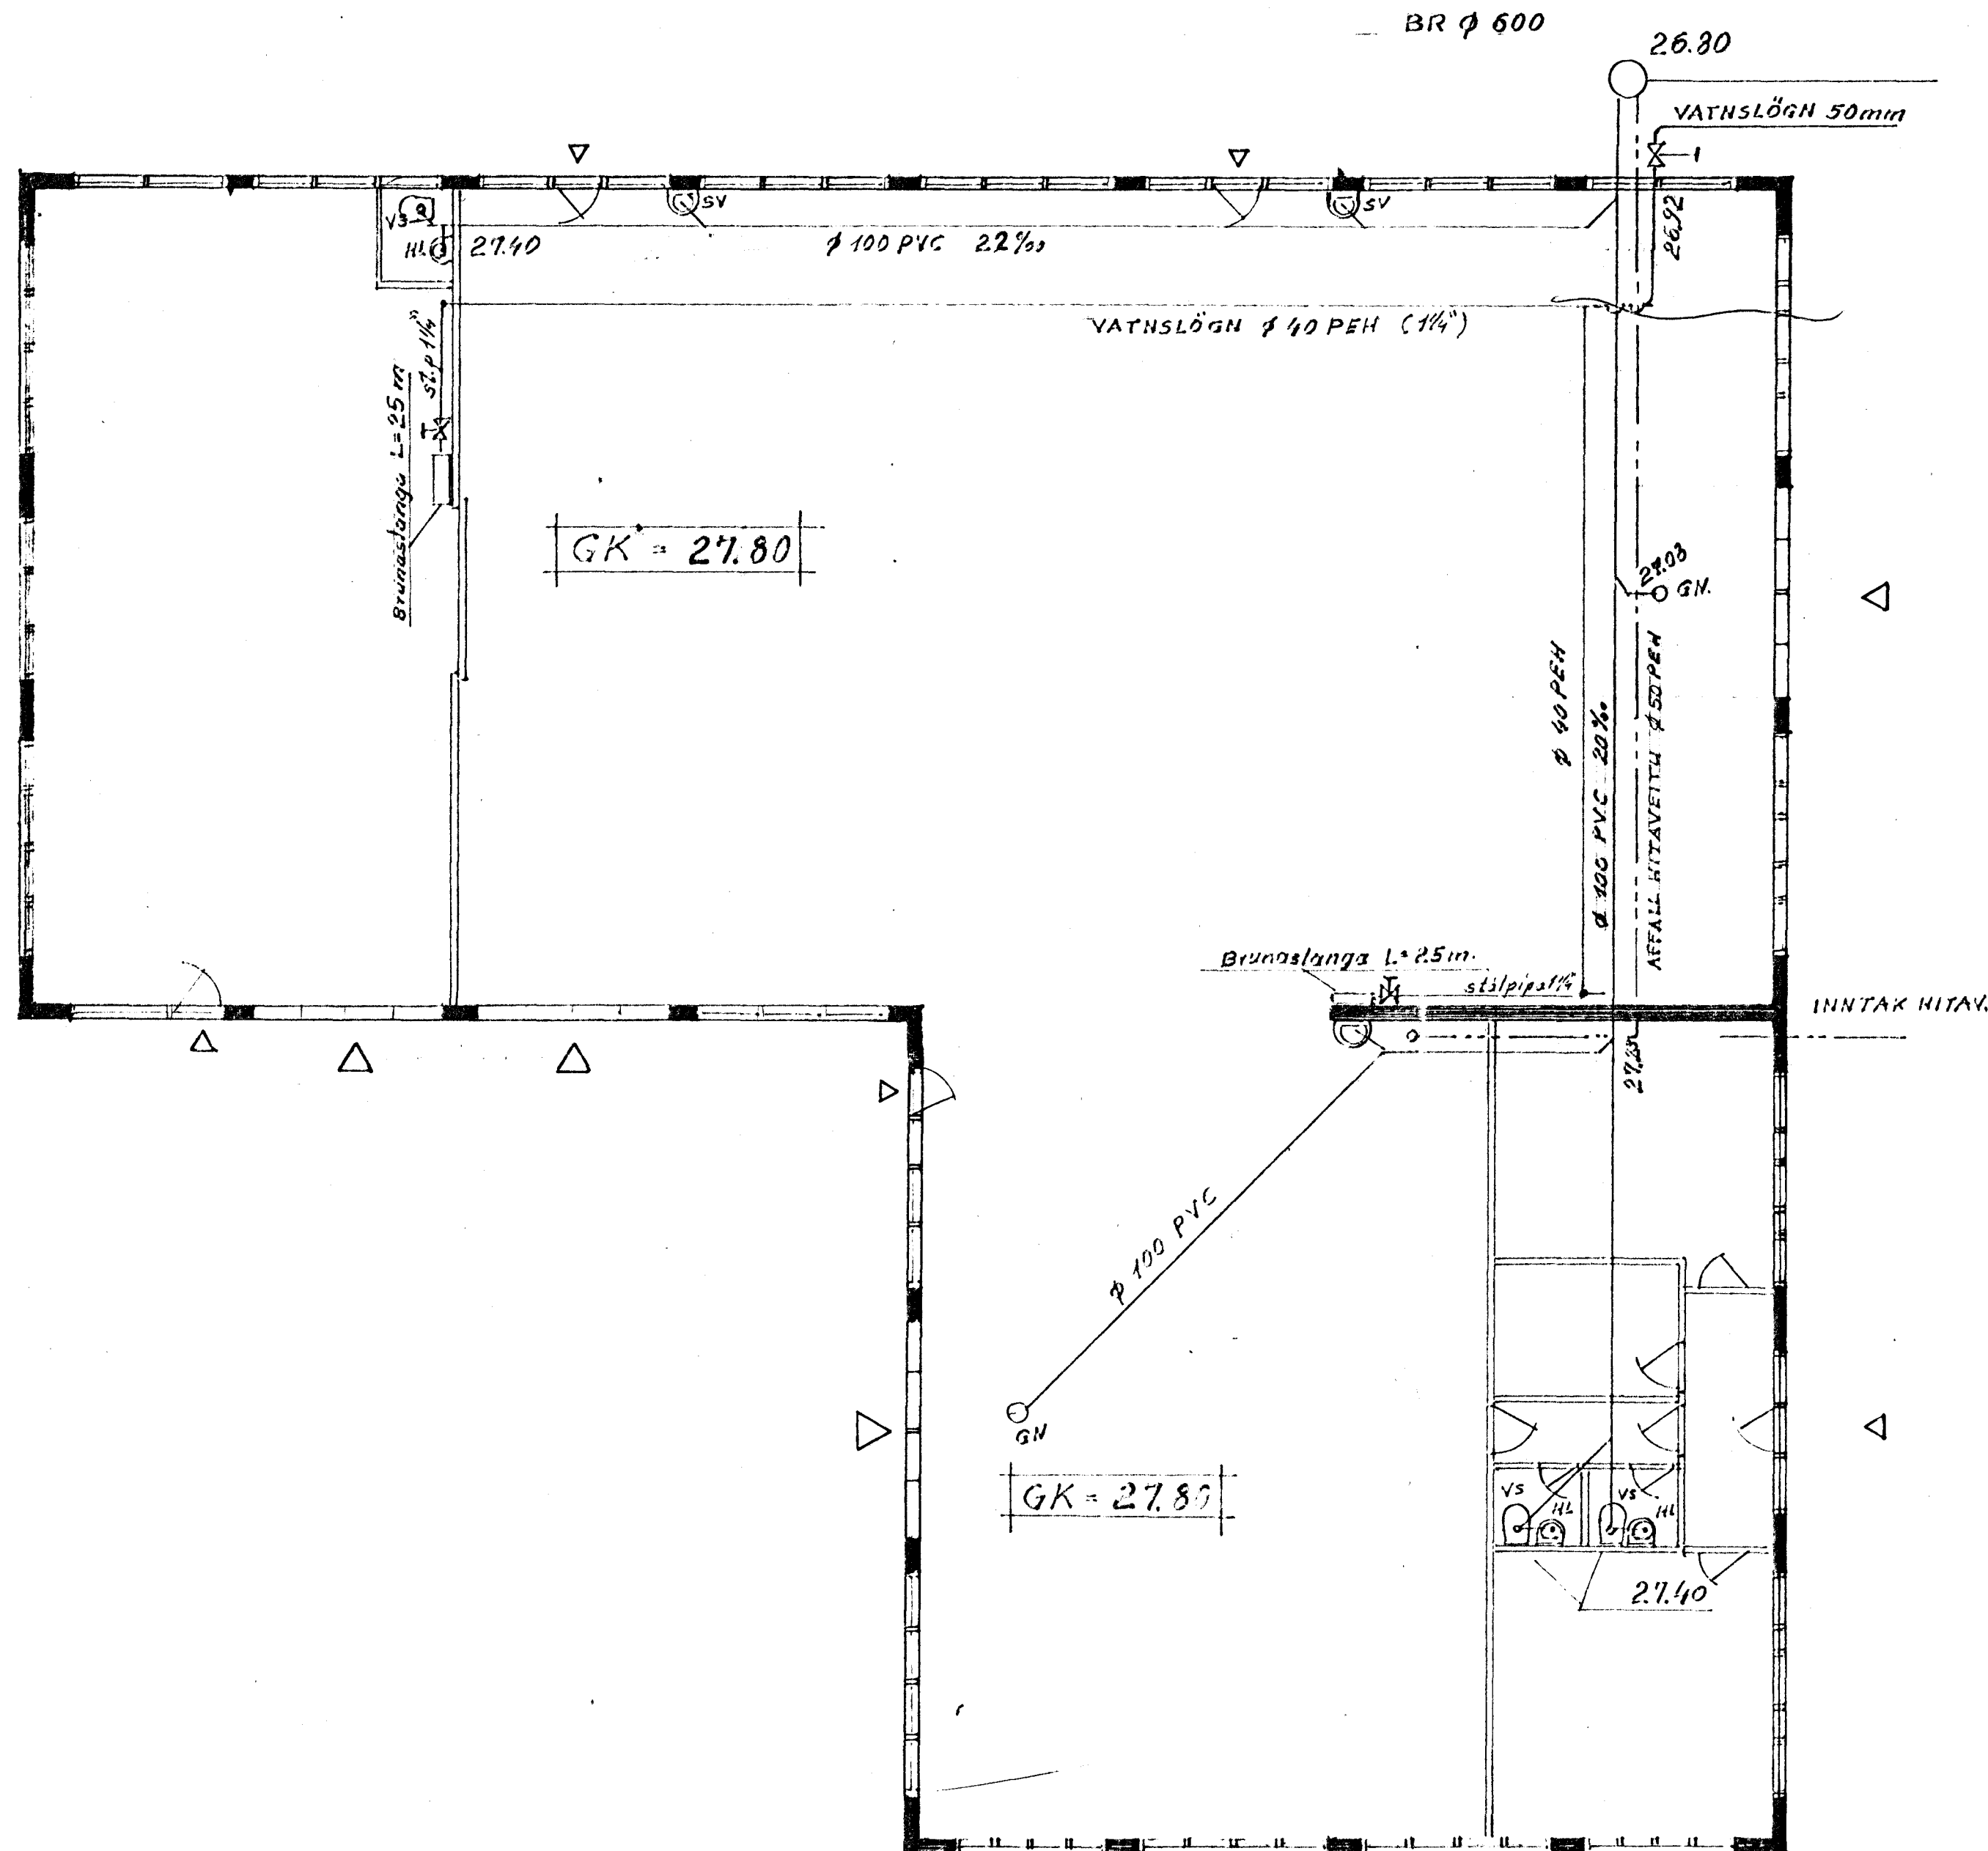

KAPLAHRAUN 13 HAFNARFIRÐI.  
FRÆNNISLIS- OG VATNSLAGNIR Í GRUNNI.

M = 1:500 og 1:100.

M. 1:100.

AGÚST G. SIGURÐESSON.  
 Techn. *[Signature]*  
 HAFNARFIRÐI 14.8.84.  
 Agúst G. Sigurðsson. *[Signature]*

Tekning 118-84