
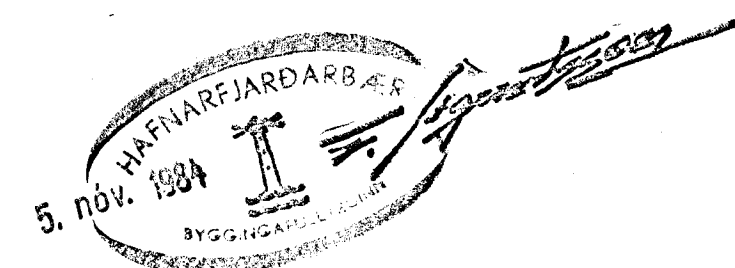
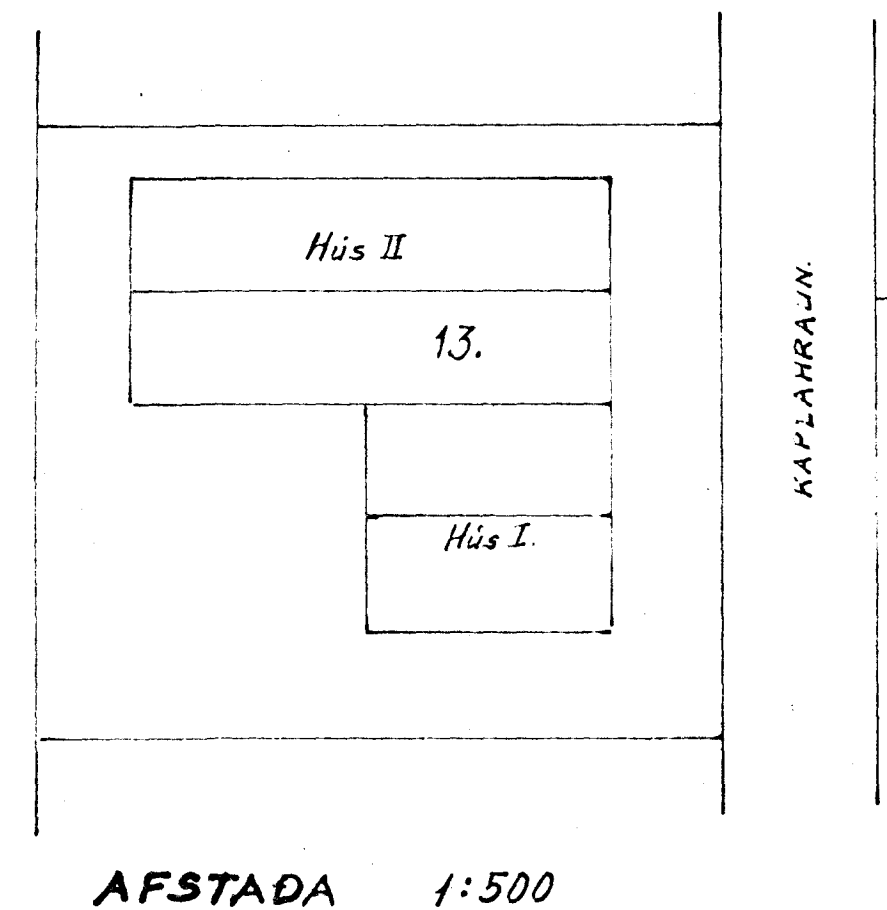


KAPLAHRAUN 13 HAFNARFIRÐI

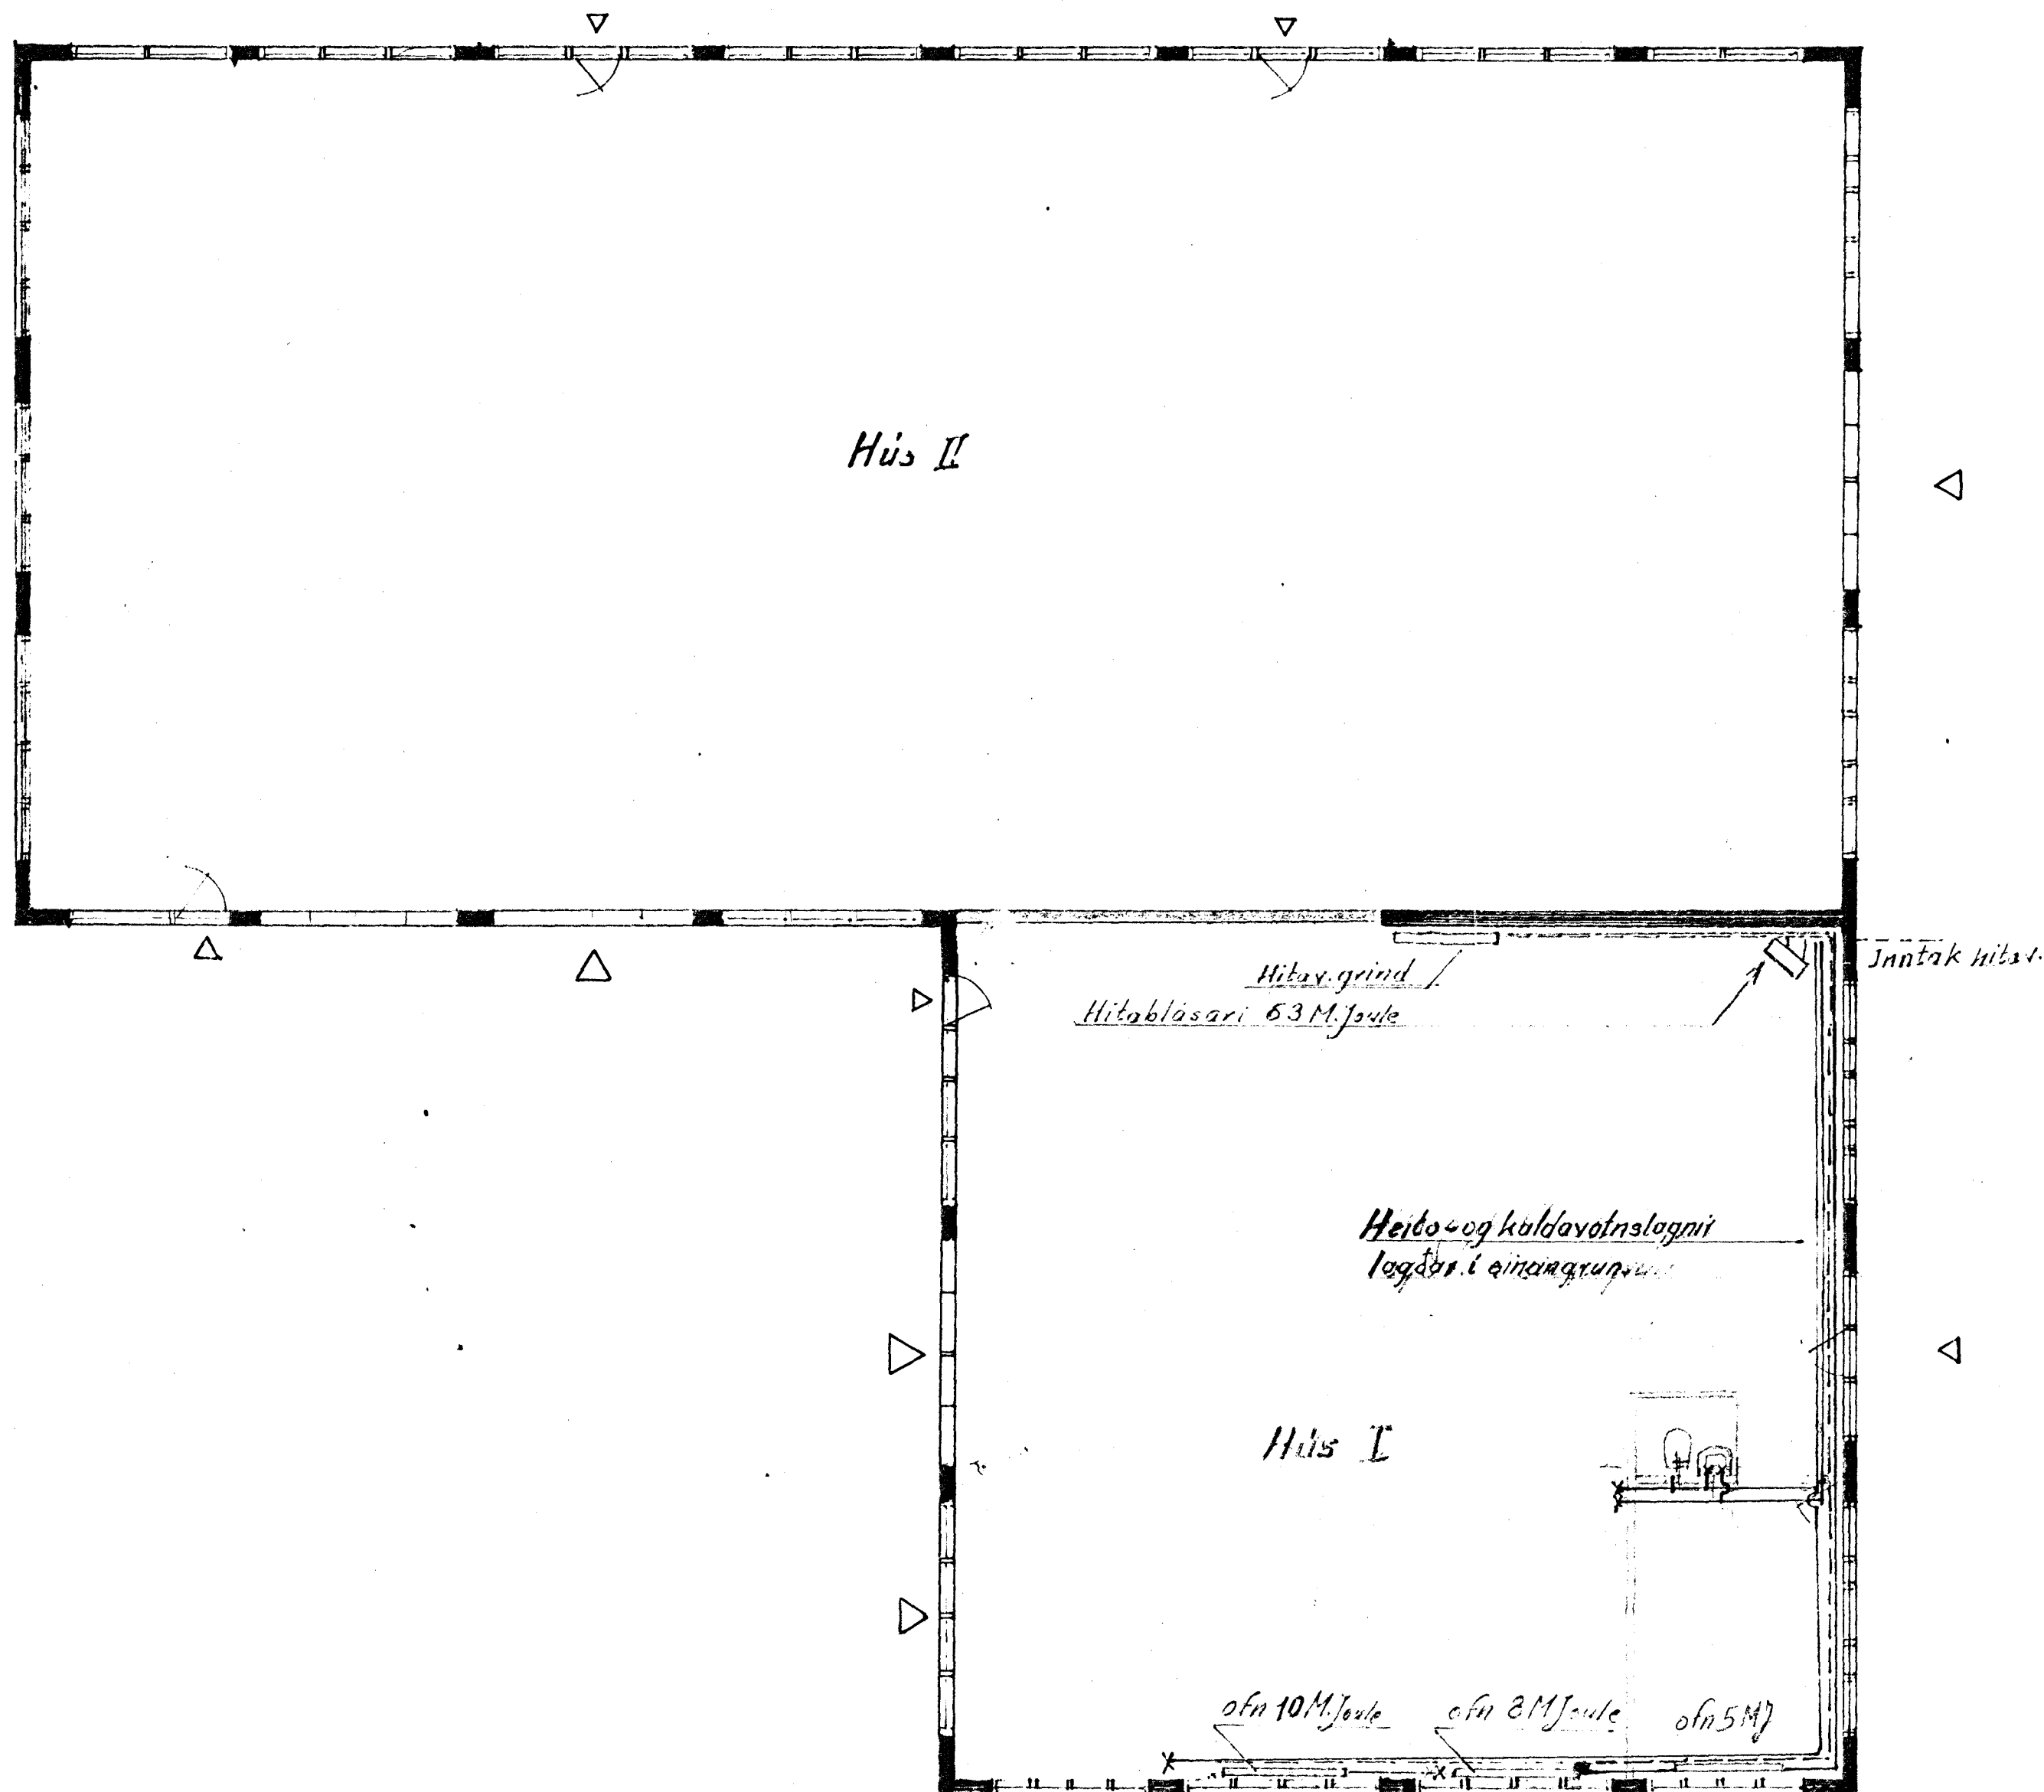

KAPLAHRAUN 13 HAFNARFIRÐI  
HITALÖGN Í HÚS I.  
11 = 1:100

M. 1:100.

Tekn. breytt í okl. 84.

AGÚST G. SIGURDSSON  
Teknfr.  
HAFNARFIRÐI 14.9.84

Tekn. nr. 112