



Sambýkkt á fundi bygginga-
næðisráðs 30. 8. 1995
BYGGINGARULTRÖNN
F.H. HAFNARFIRÐI
Kristján Þóro

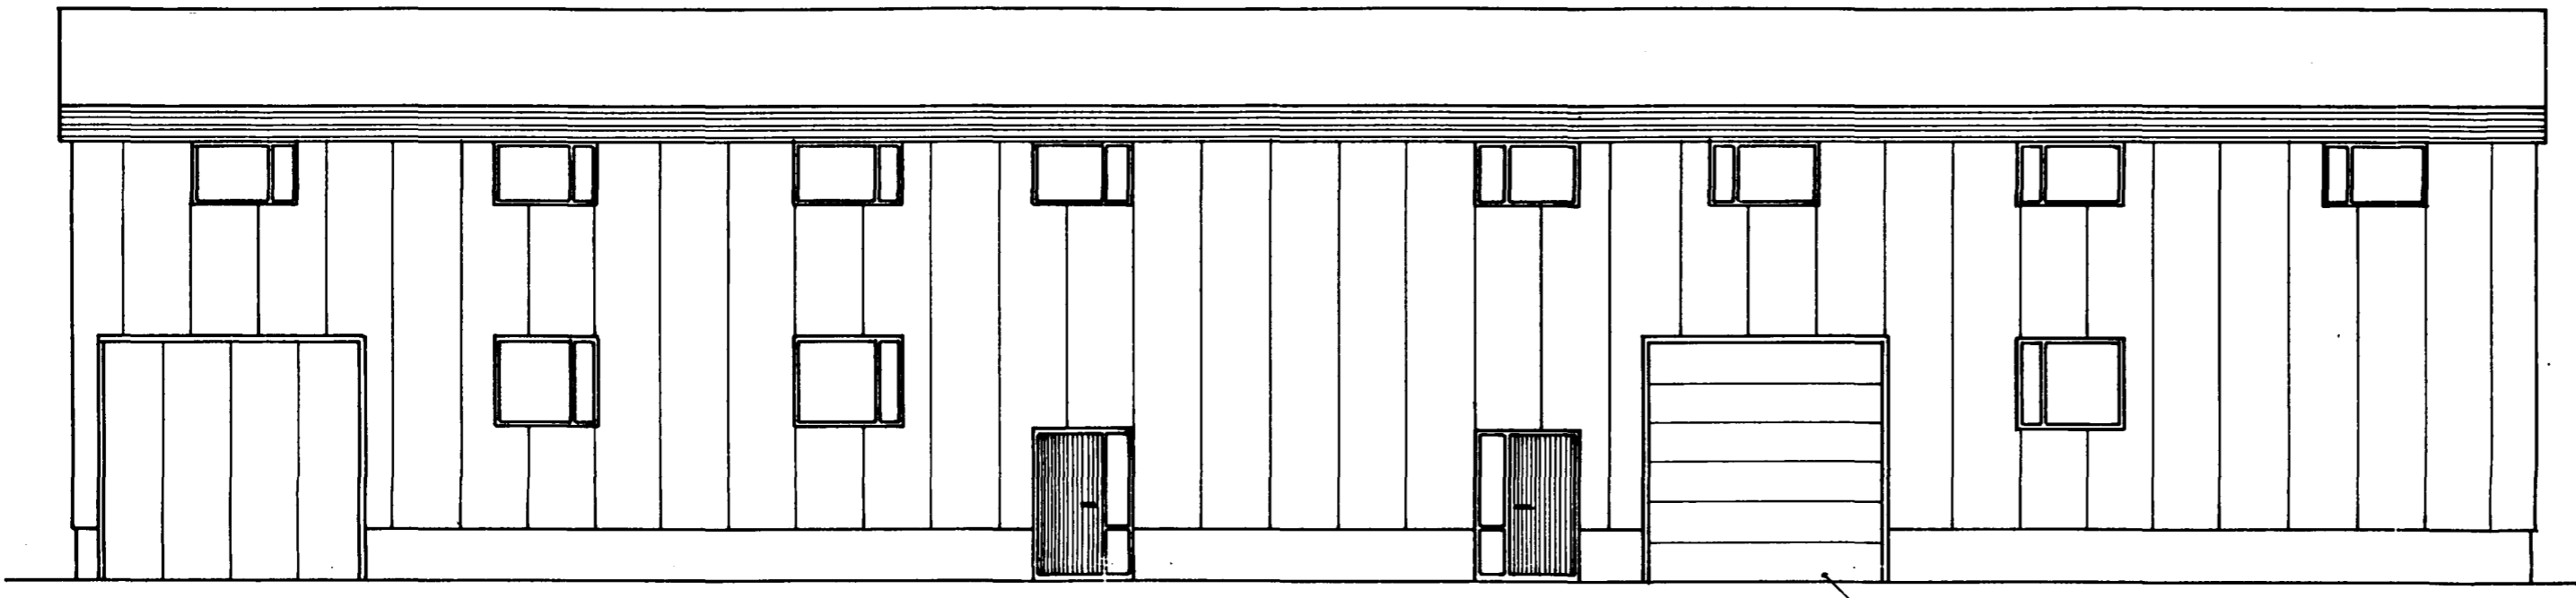


ÚTLIT VESTUR MKV. 1:100

NÝ HURÐ

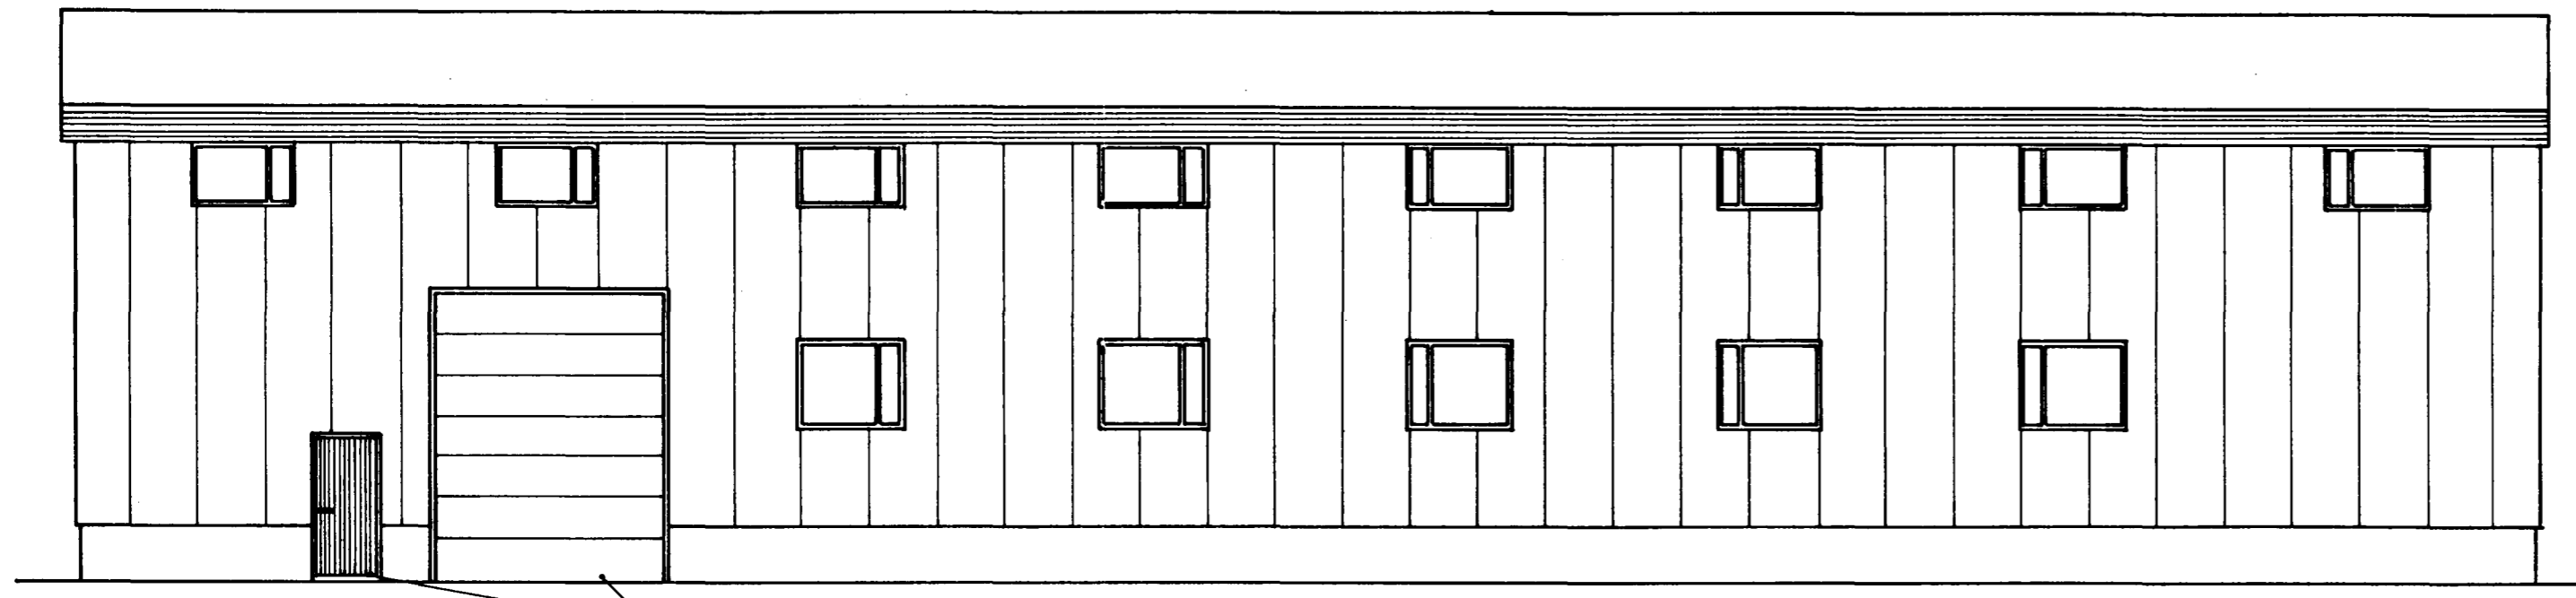


ÚTLIT AUSTUR MKV. 1:100

NÝ HURÐ

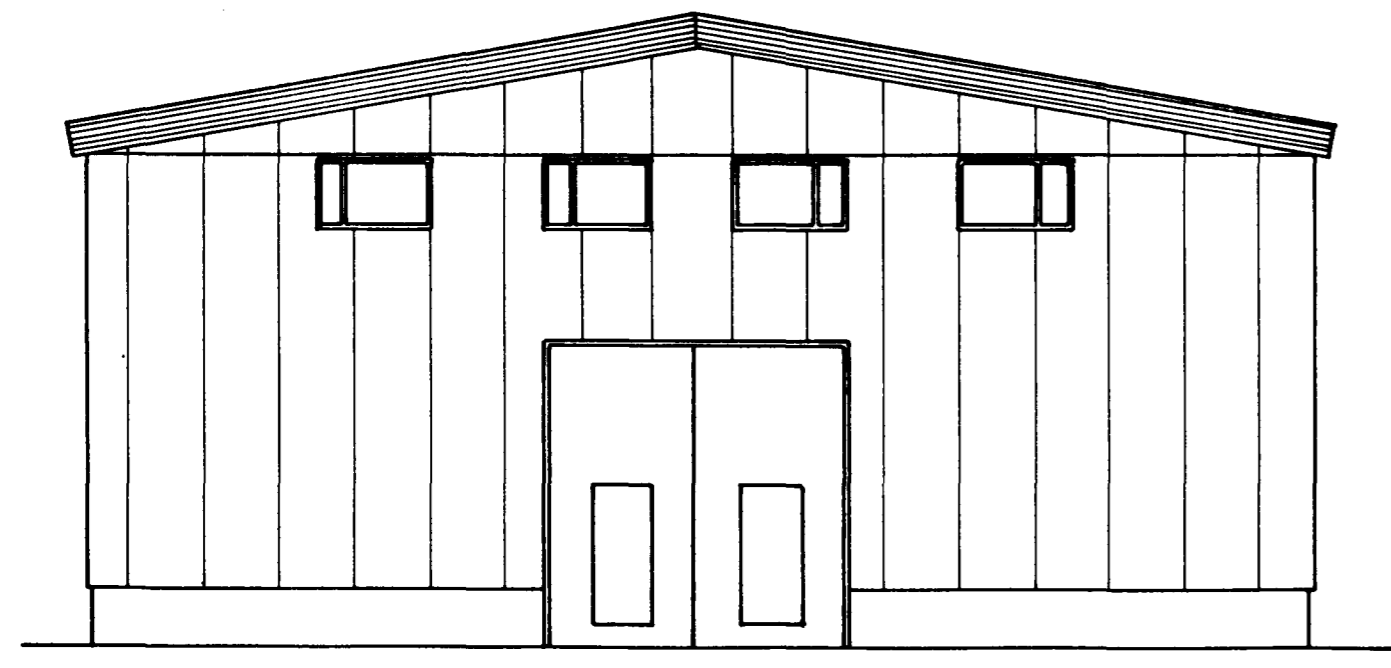

ÚTLIT SUÐUR MKV. 1:100

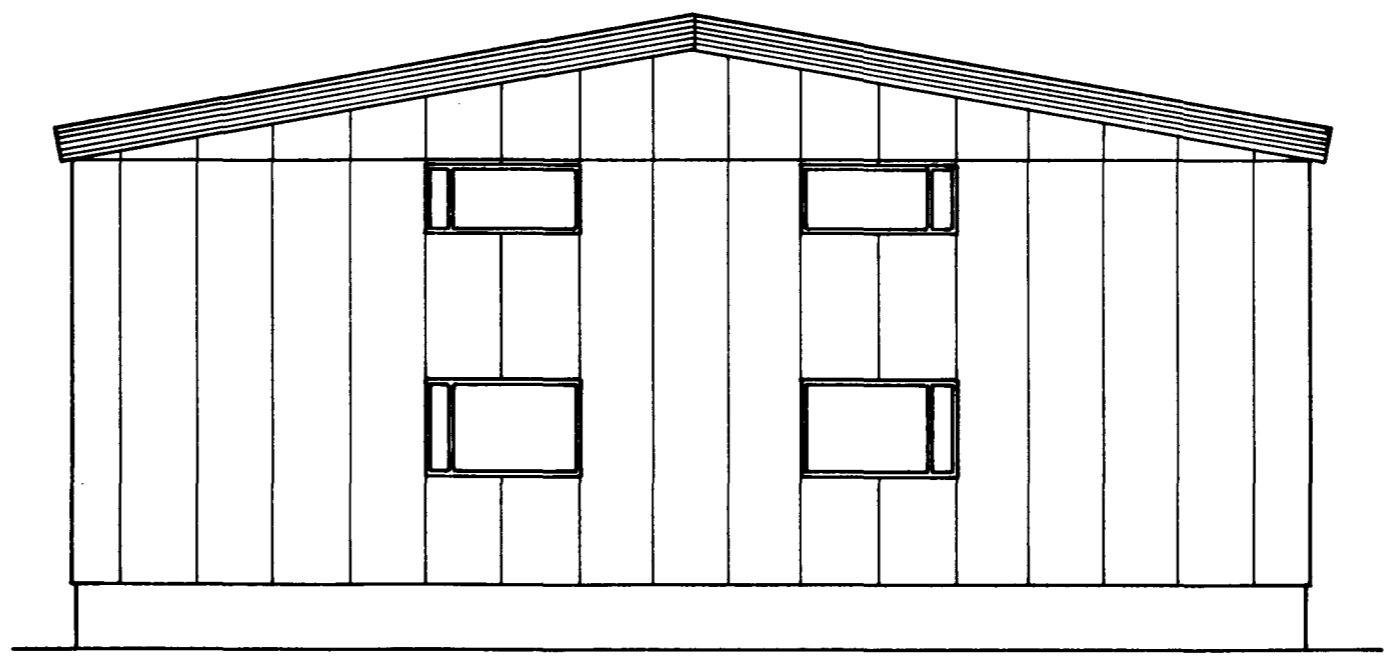

ÚTLIT NORÐUR MKV. 1:100


SKÝRINGAR

ÚTLITS BREYTING Á HÚSNÆÐINU ER
MED ÞEIM HÆTTI AD EIN HURÐ (3,5 x 3,7 m)
VERÐI SETT Á VESTUR HLIÐ OG TVÆR
HURDIR (3,5 x 4,3 OG 0,8 x 2,1 m) Á AUSTUR
HLIÐ.

Brunamálastofnun ríkisins
SAMBYKKT

2 8 AUG 1995

Gunnar H. Kristjánsson
Gunnar H. Kristjánsson

 JK Telkningar	JÓHANN KRISTINSSON Lindarberg 20, 220 Hafnarfirði		Byggingafræðingur BF1 Sími: 565 1295	
	Íbúðarhús Kaplahaun 14, Hafnarfirði		VÆRKNUMER: 220-001	TEIKNUNUMER: A - 1
	Breytingar á útliti og innra skipulagi		SVARNUMER: 1:100	SAMMÁL: <i>Jóhann Kristjánsson</i>
	DAGS: 20.01.1995	TEIKNAR: JK	HANNAÐAR: JK	SAMMÁL: