

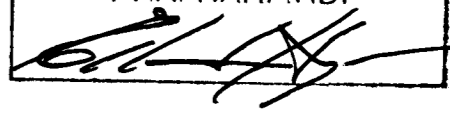


Samþykkt á fundi bygginga-
nefndar þ. 30 / 8 1995

BYGGINGAFULLTRÚINN
Í HAFNARFIRÐI

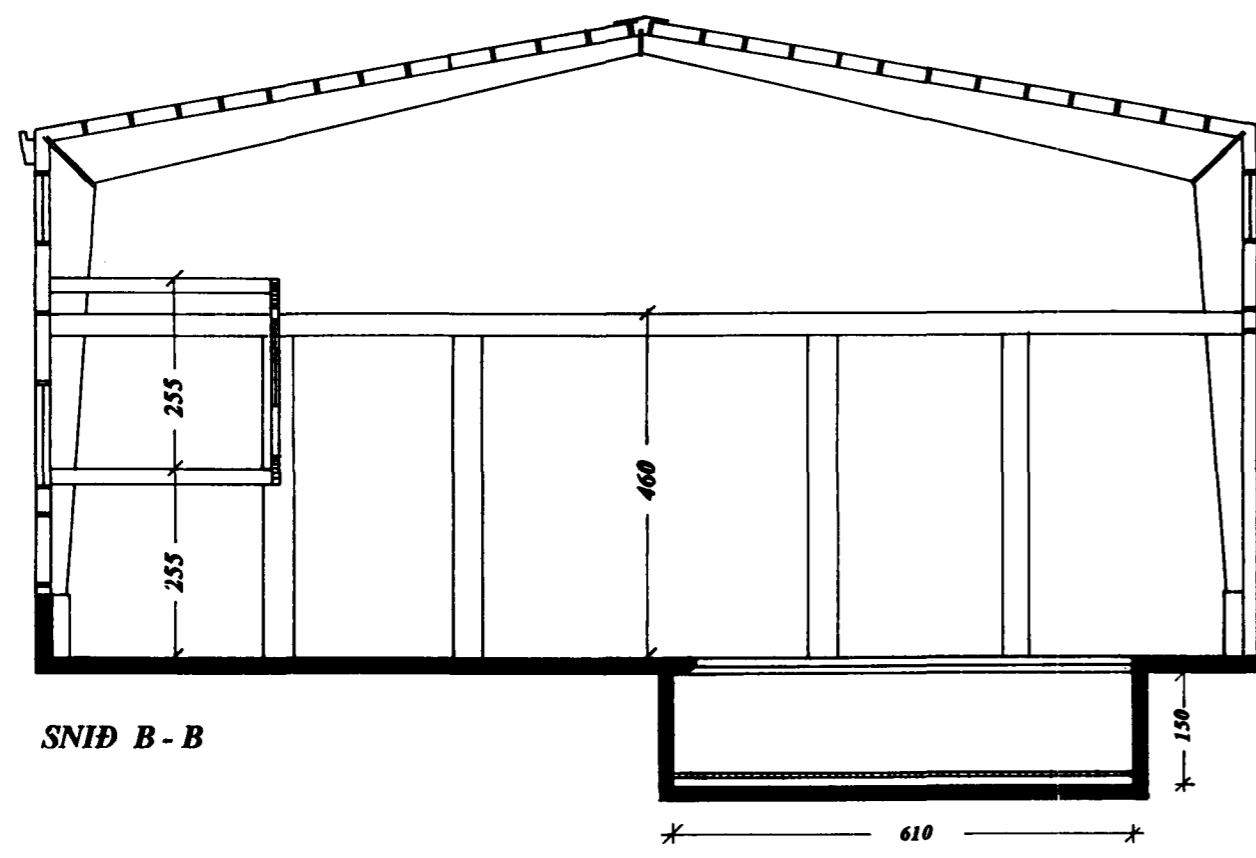



SNID B - B

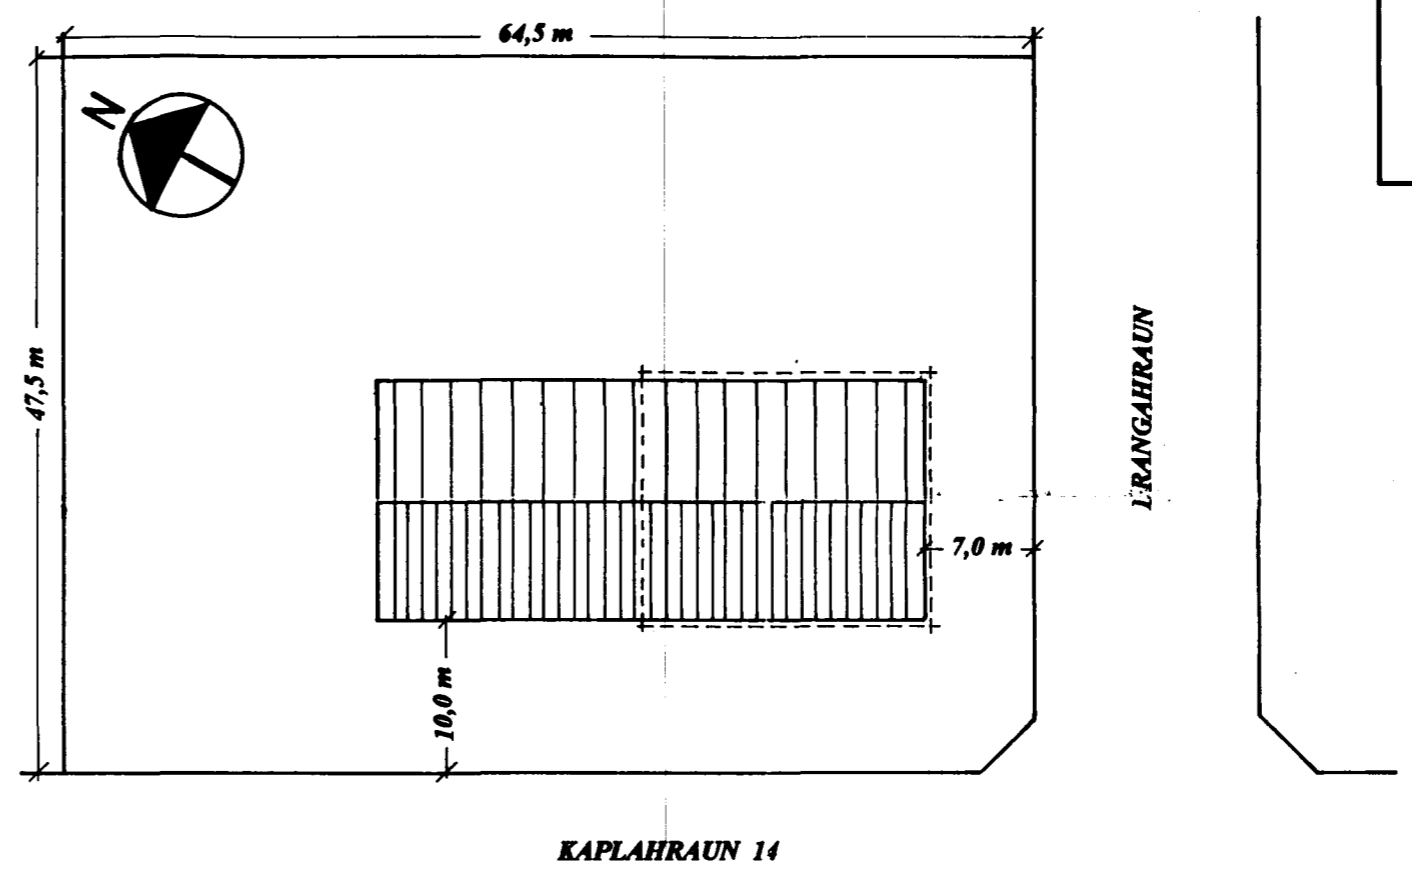


AFSTÖÐUMYND MKV. 1:500

----- ÞESSI LÍNA Á AFSTÖÐUMYND
SÝNIR ÞANN HLUTA SEM UM RÆÐIR

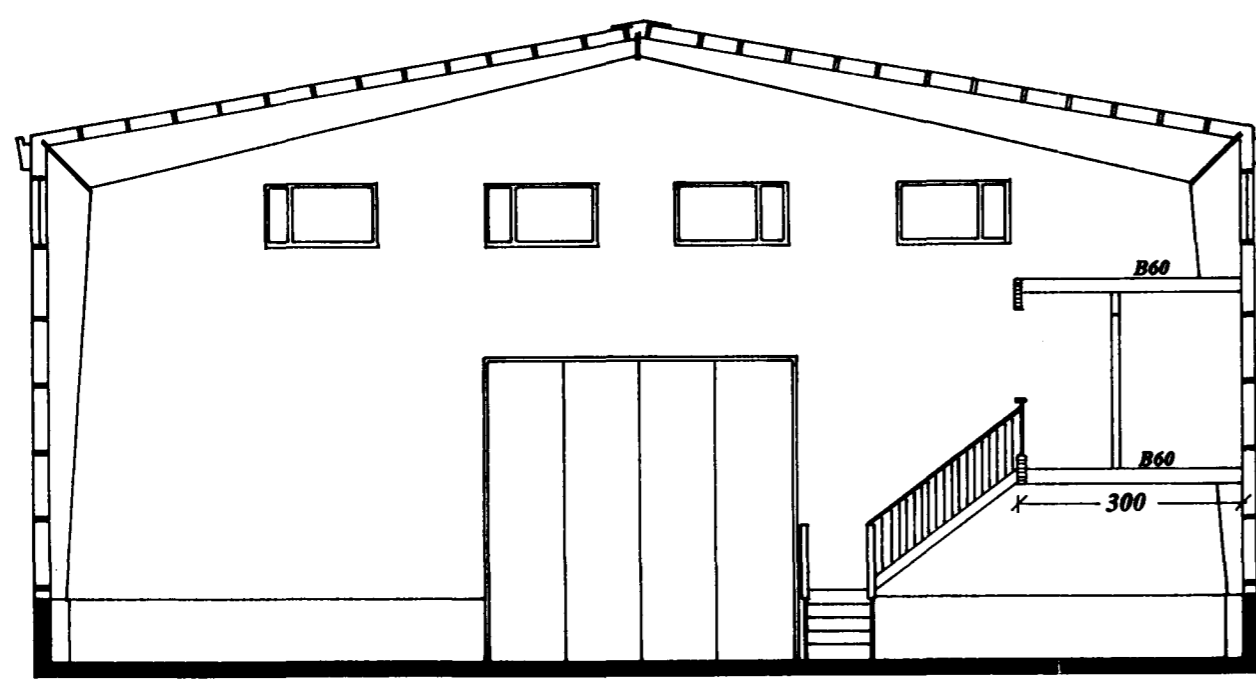

SNID A - A

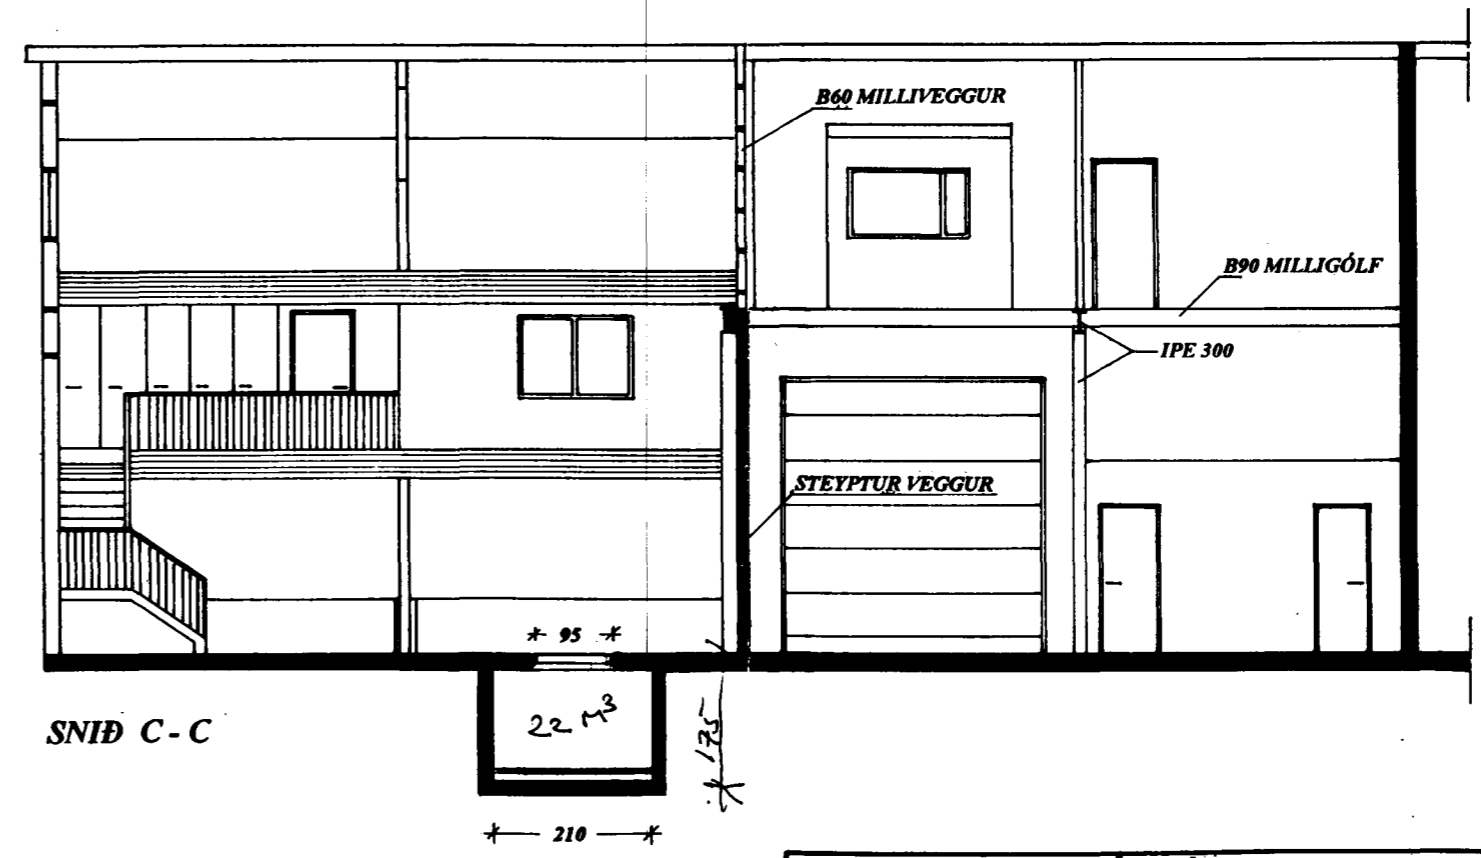


SNID C - C

Brunamálastofnun ríkisins
SAMÞYKKT

28 AUG 1995

Gunnar H. Kristjánsson
Gunnar H. Kristjánsson

 JK Teikningar	JÓHANN KRISTINSSON Lindarberg 20, 220 Hafnarfirði		Byggingafræðingur BFI Sími: 565 1295	
	Iðnaðarhús Kaplahaun 14, Hafnarfirði		VERK NR: 220-001	TEIKN NR: A - 3
	Breytingar á útliti og innra skipulagi		KYRDE: 1:100 1:500	
	DAGE: 20.01.1995	TEIKN: JK	FRAMLAD: JK	SAMD: <i>Jóhann Kristjánsson</i>