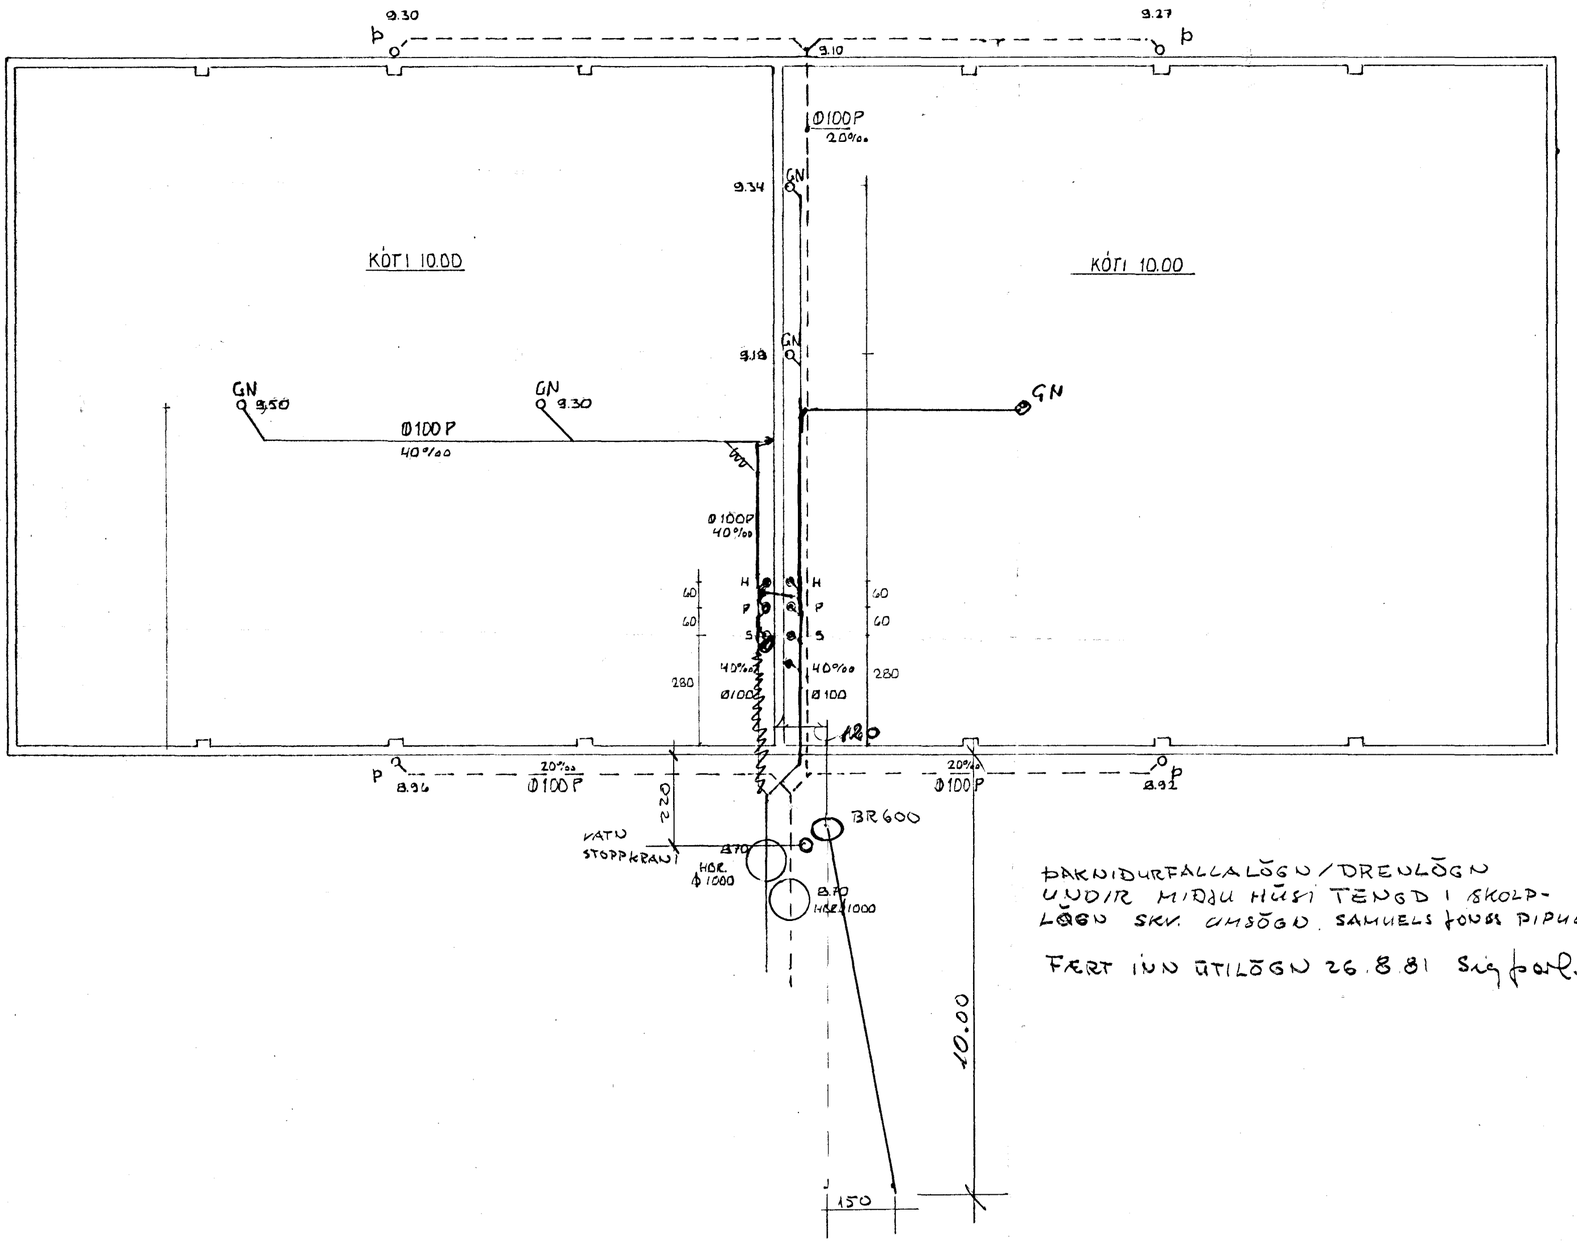

ÞAKNIÐURFALLALÖGN / DRENLÖGN
UNDIR MIÐJU HÚSI TENGD I SKOLP-
LÖGN SKV. ÁMSÖGÐ SAMUELS JÓNSS PIPULM.

FÆRT INN ÚTILÖGN 26.8.81 Sig Þorl.

SKÝRINGAR.

---- MERKIR REGNVATSLÖGN
——— " SKÓLPLÖGN
GN " FRÁRENNSLI FRÁ GÓLFNIÐURFALLI
Þ " " " ÞAKNÐUR FALLI
S " " " SALERNI
H " " " HANDLAUG.
P " " " ÞVAGSKÁL.

ALLAR LAGNIR ERU UR 100 MM PLASTI.

MANNVIRKI: IÐNAÐARHÚS.	
GATA NR: KAPLAHRAUN 14. HAFNAFIRÐI.	
TEIKNAÐ FYRIR. BOLLA ÞÓRÐARSSON & SIGURÐ SIGURÐSSON.	VERKEFNI. LAGNIR. / TEIKN.NR. G.
TEIKNAÐ & REIKNAÐ AF. HENRY ÞÓR GRÖNZ BYGGINGATÆKNIFRÆÐING.	MÆLIKVARÐI. 1:100
	DAGSETN. 25-06-'80
	BREYTINGAR.