


Áskilið er samþykki


Áskilið er samþykki
Deildarstjóra HAFNARFIRÐI




AUSTUR MKV. 1:100

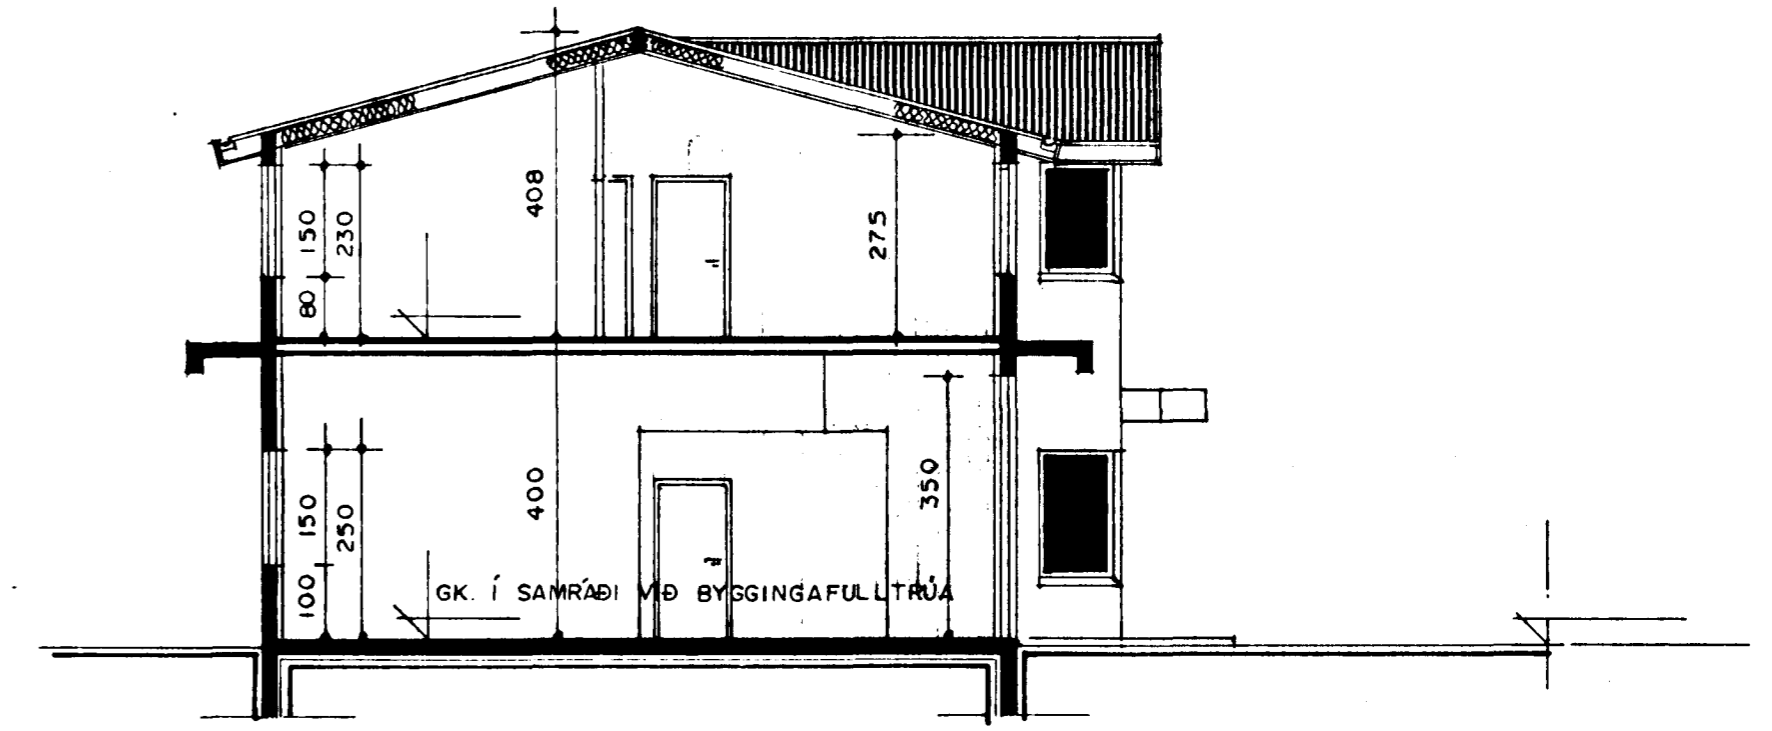

SNID A-A MKV. 1:100

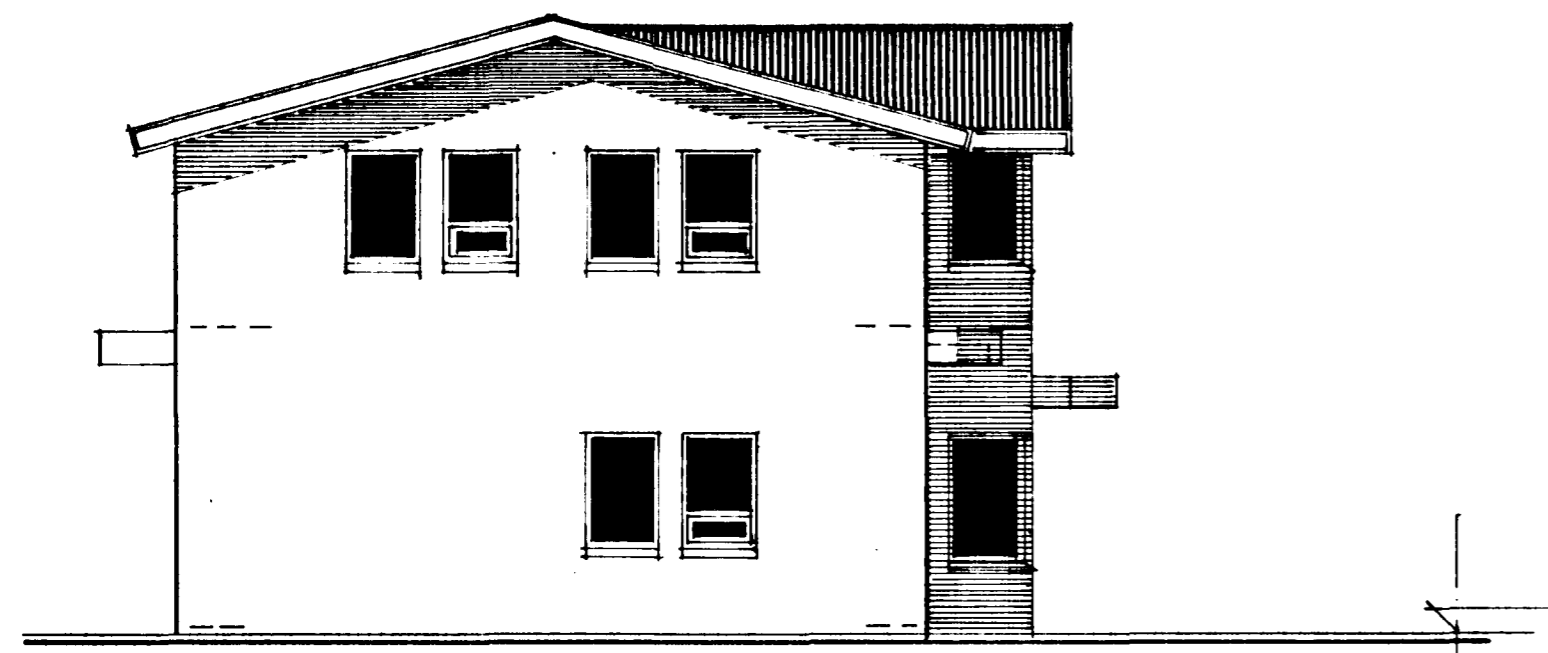

SUÐUR MKV. 1:100

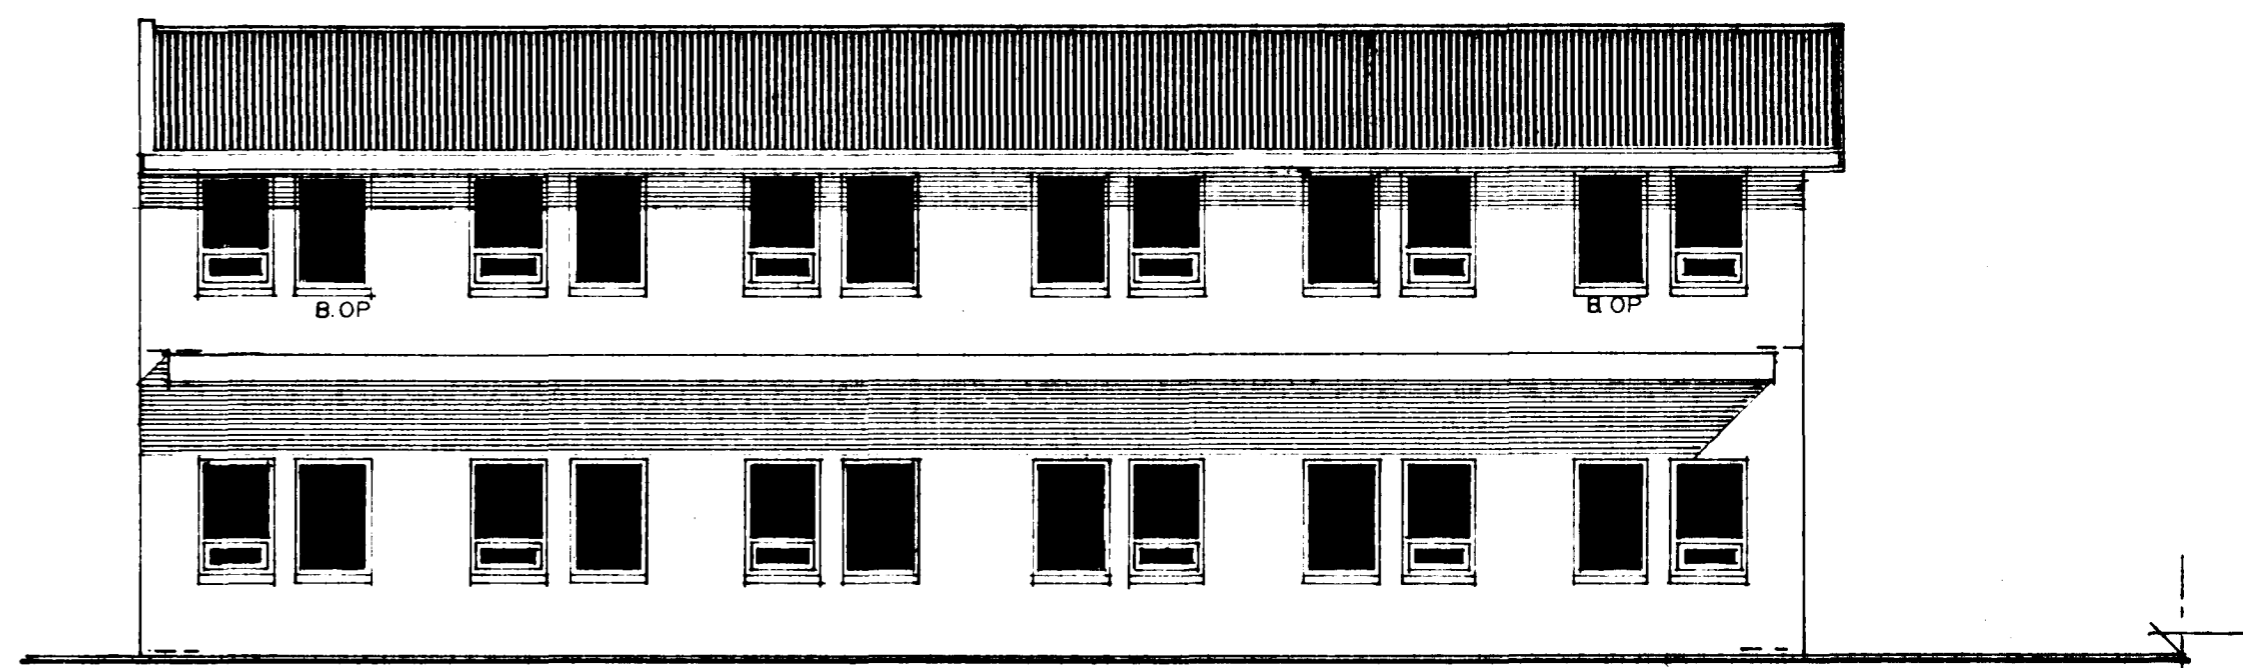

VESTUR MKV. 1:100