


GN  
 Ø 40 PEH  
 AÐFALL HITAN

GK=28.00

27.00

GRUNNMYND 1:50

NR 0600

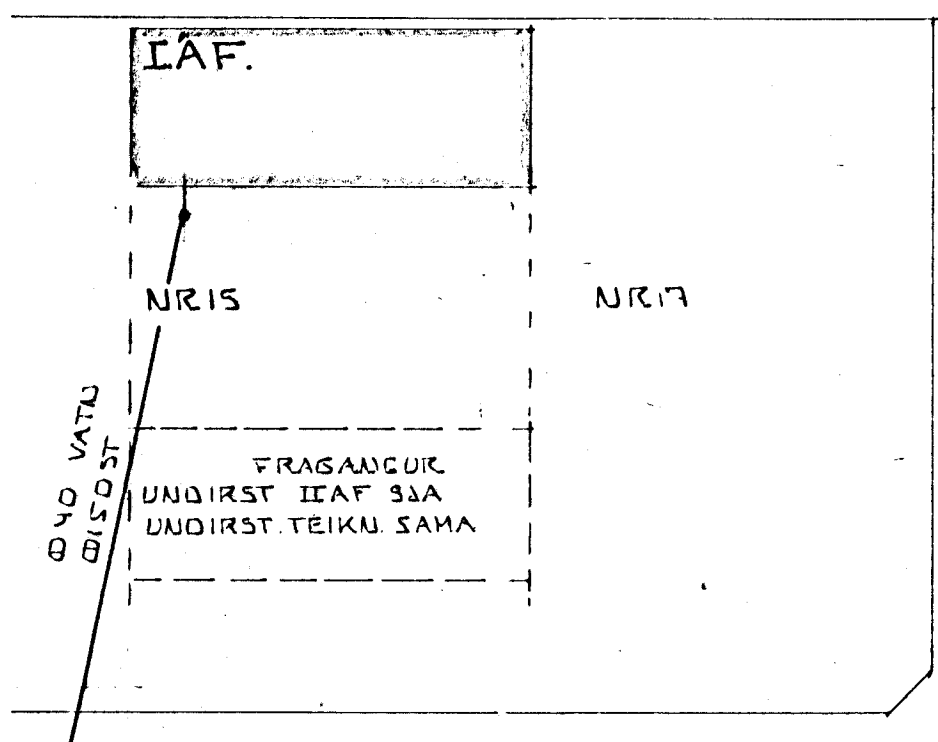


KAPLAHRAUN

AFSTÖÐUMYND 1:500

TRÉYTT 12.8.81 SKV. TEIKN  
 FRÁ PÍPULAGNINGA MEISTARA  
 SAMUEL JÓNSS

SKÝRINGAR

ALLT EFNI OG ÖLL VINNA SKAL VERA SKV. GILDANDI  
 REGLUGERÐUM OG STÖÐLUM  
 KÖTAR EÐU GEFNIR Í METRUM VIÐ BOTN PÍPU Í  
 GREININGUM OG ÞAR SEM PÍPUR FARA GEGNUM  
 VEGGI  
 ÖLLUM STÖTUM SKAL LOKA MEÐ LOKI  
 GÖT FYRIR PÍPUR SKULU NÁ AMK. 30 CM UT FYRIR  
 RÖR

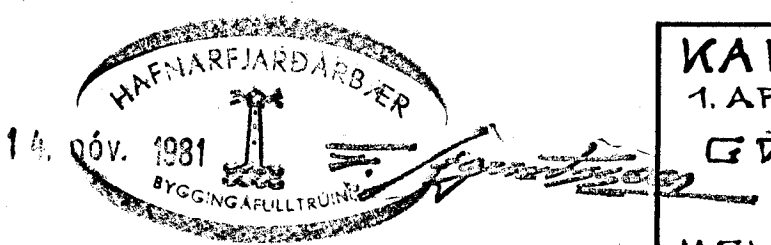

KAPLAHRAUN 15 HAFNARF.  
 1. AFANGI  
 GRUNNLAGNIR  
 MELIKV. 1:50 A 1:500  
 SIGURÐUR ÞORLEIFSSON TEKNIFR. F.T.F.I.  
 STRANDGÖTU 11 HAFNARÞIRÐI SÍMI 54751

|           |                 |
|-----------|-----------------|
| DAGS.     | 810616          |
| REIKN.    | <i>Sigurður</i> |
| TEIKN.    | <i>Sw</i>       |
| VERK NR   | 8010            |
| TEIKN.NR. | 05              |