




VESTUR

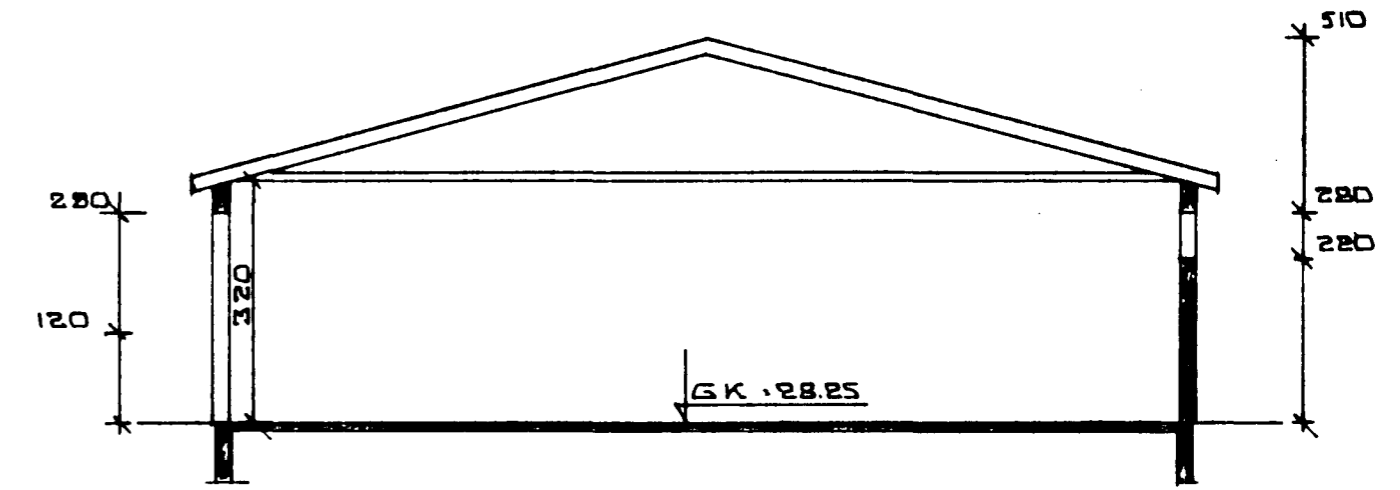


SNID

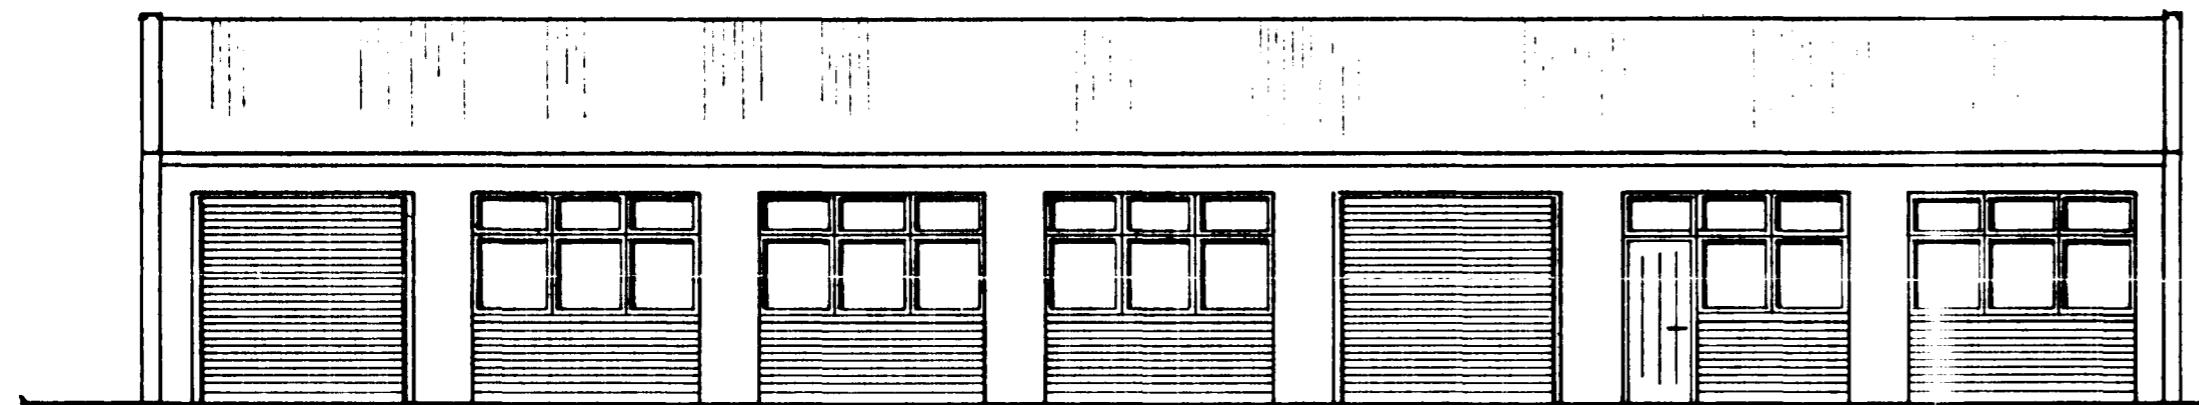

AUSTUR

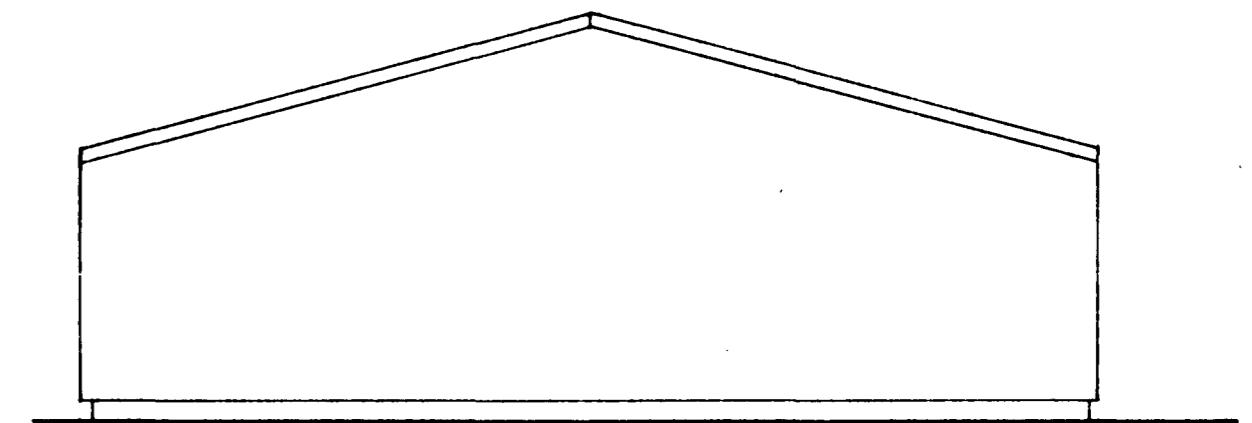

SUÐUR

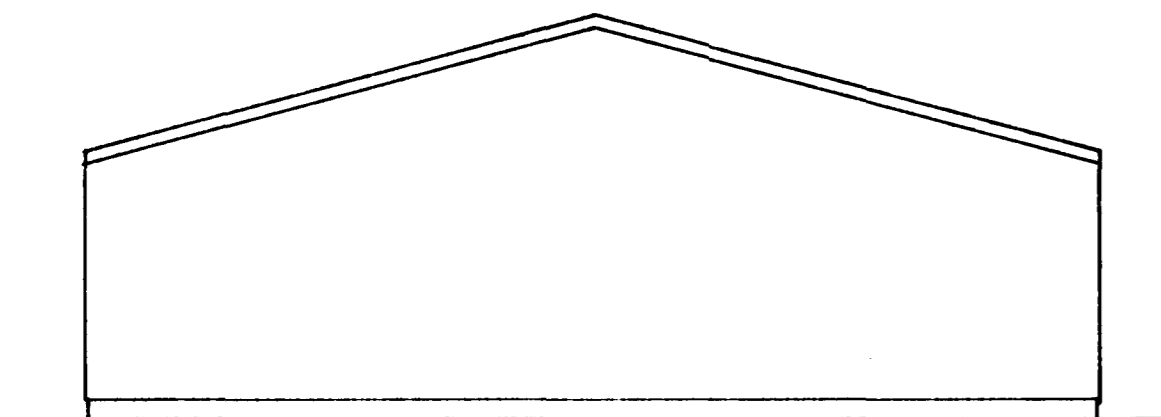

NORÐUR

Samþykkt á fundi bygginga-  
nefndar þ. 2/11/1981  
BYGGINGAFULLTRÚI N  
Í HAFNARFIRÐI  
*S. Jónsson*

Áskilið er samþykkt  
Drumamálastofnunir tilfötum

Áskilið er samþykkt  
Heilbrigðisráðs Heima hjá þeim

*Stækka þarf glugga á Vesturhlíð í  
samræmi við gá 6.2.3 í Drummistöðvafund  
S. J.*

4810-0170

KAPLAHRAUN 17 HAFNARFIRÐI	DAGS. 15 JAN. 1981
ÚTLITS- OG SNIDMYNDIR	REIKN. <i>S. Jónsson</i>
MÆLIKV. 1:100	TEIKN. <i>S. Jónsson</i>
SIGURÐUR ÞORLEIFSSON TEKNIFR. F.T.F.I.	VERK NR. 8101
HRAUNBRUN 17 HAFNARFIRÐI SIMI 52452	BLAD NR. 02