

ALLAR KLÆÐNINGAR SKULU VERA KLÆÐNINGAR Í FLOKKI I.

Í HÚSINU SKAL VERA SJÁLFVIRKT BRUNAVIÐVÖRUNARKERFI.


LOFTRÆSTA SKAL ÖLL GLUGGALOUS RÝMI.

Byggingarfulltrúi
samþykkir erindið.

25 APR. 2001

Bent skal á að samþykkt þessi verður ekki virk, fyrr en eftir skráningu eignaskipta-
yfirlýsingarinnar hjá Fasteignamat-
rákisins og þinglýsingu hennar.

BLAÐ. 2

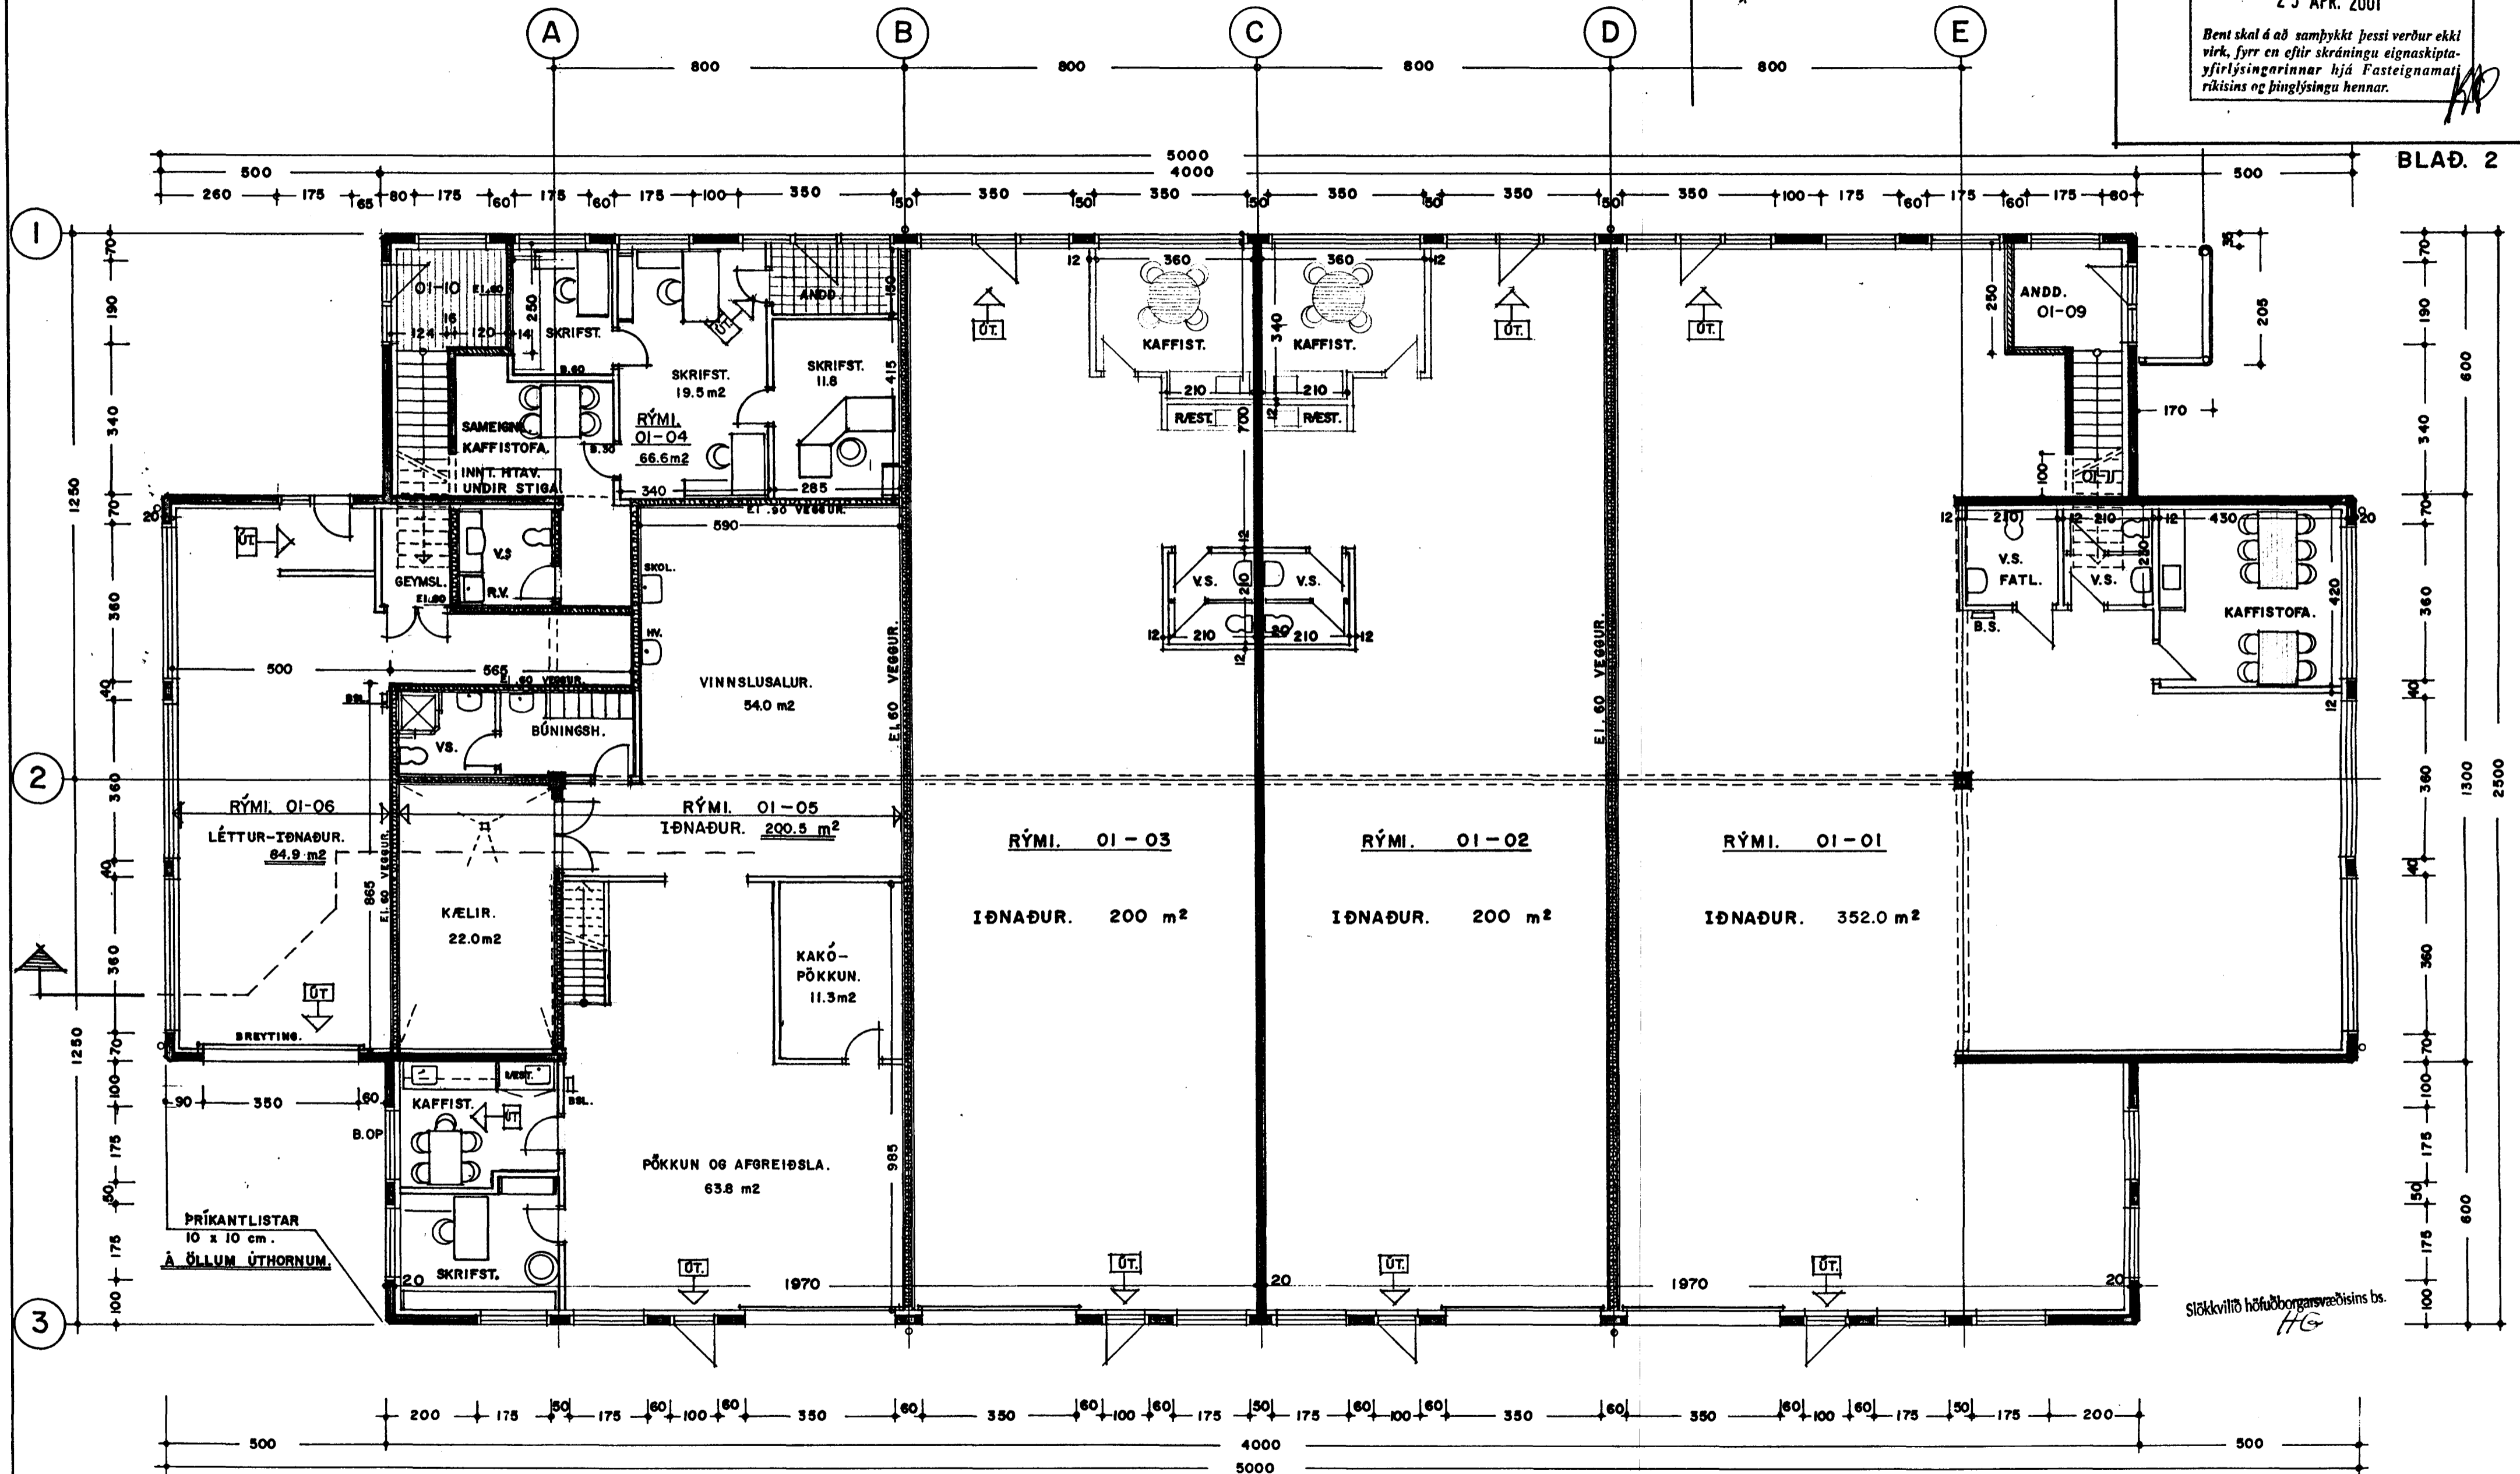

GRUNNMYND JARÐHÆÐAR. 1:100

NÝTINGATALA LÓÐAR. 0.41

BREYTT OG SKIPT UPPI RÝMI SEM
ÁÐUR VAR ÖSKIPT. 01-04

BREYTT. 6.4.-2001
Jon Gudmundsson

BREYTT INNRA SKIPULAGI
RÝMI 01-04
19.9.-1996 *Jon Gudmundsson*

	FLATARMÁL.	RÚMMÁL.
JARÐHÆÐ	1130 m ²	5965 m ³
2. HÆÐ.	236 m ²	980 m ³
SAMTALS.	1366 m ²	6945 m ³

KAPLAHRAUN, I HAFNAFIRÐI.

GRUNNMYND.

VERK. NR. 041
TEIKN. NR. 02

DAGS. 3-4.-87 MÁL. 1:100
BREYTT. 25-3-88 16.1.89 21.6.89
SKYNI. 20.-10.-90 INNRA SKIPULAG. 14-9-95

JON GUÐMUNDSSON ARKITEKT *Jon Gudmundsson*
VINNUSTOFA. REYKJAVÍKURVEGI 68 HAFNAFIRÐI. Sími. 53766