Byggingarfulltrúi samþykkir erindið.

25 APR. 2001

*Bent skal á að samþykkt þessi verður ekki virk, fyrr en eftir skráningu eignaskiptayfirlýsingarinnar hjá Fasteignamati ríkisins og þinglýsingu hennar.*

BLAL. 4

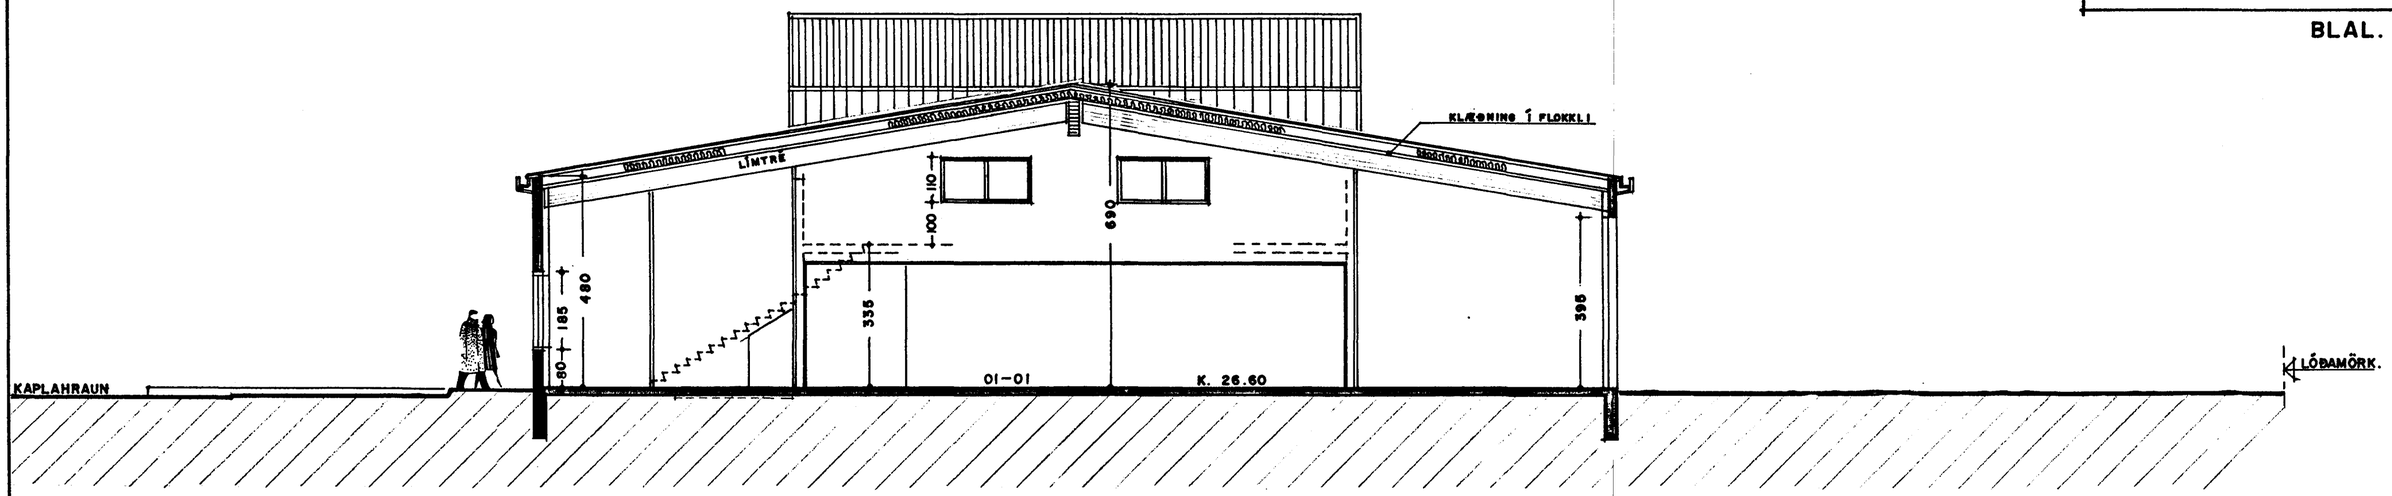


ÞVERSNEIÐING 1:100

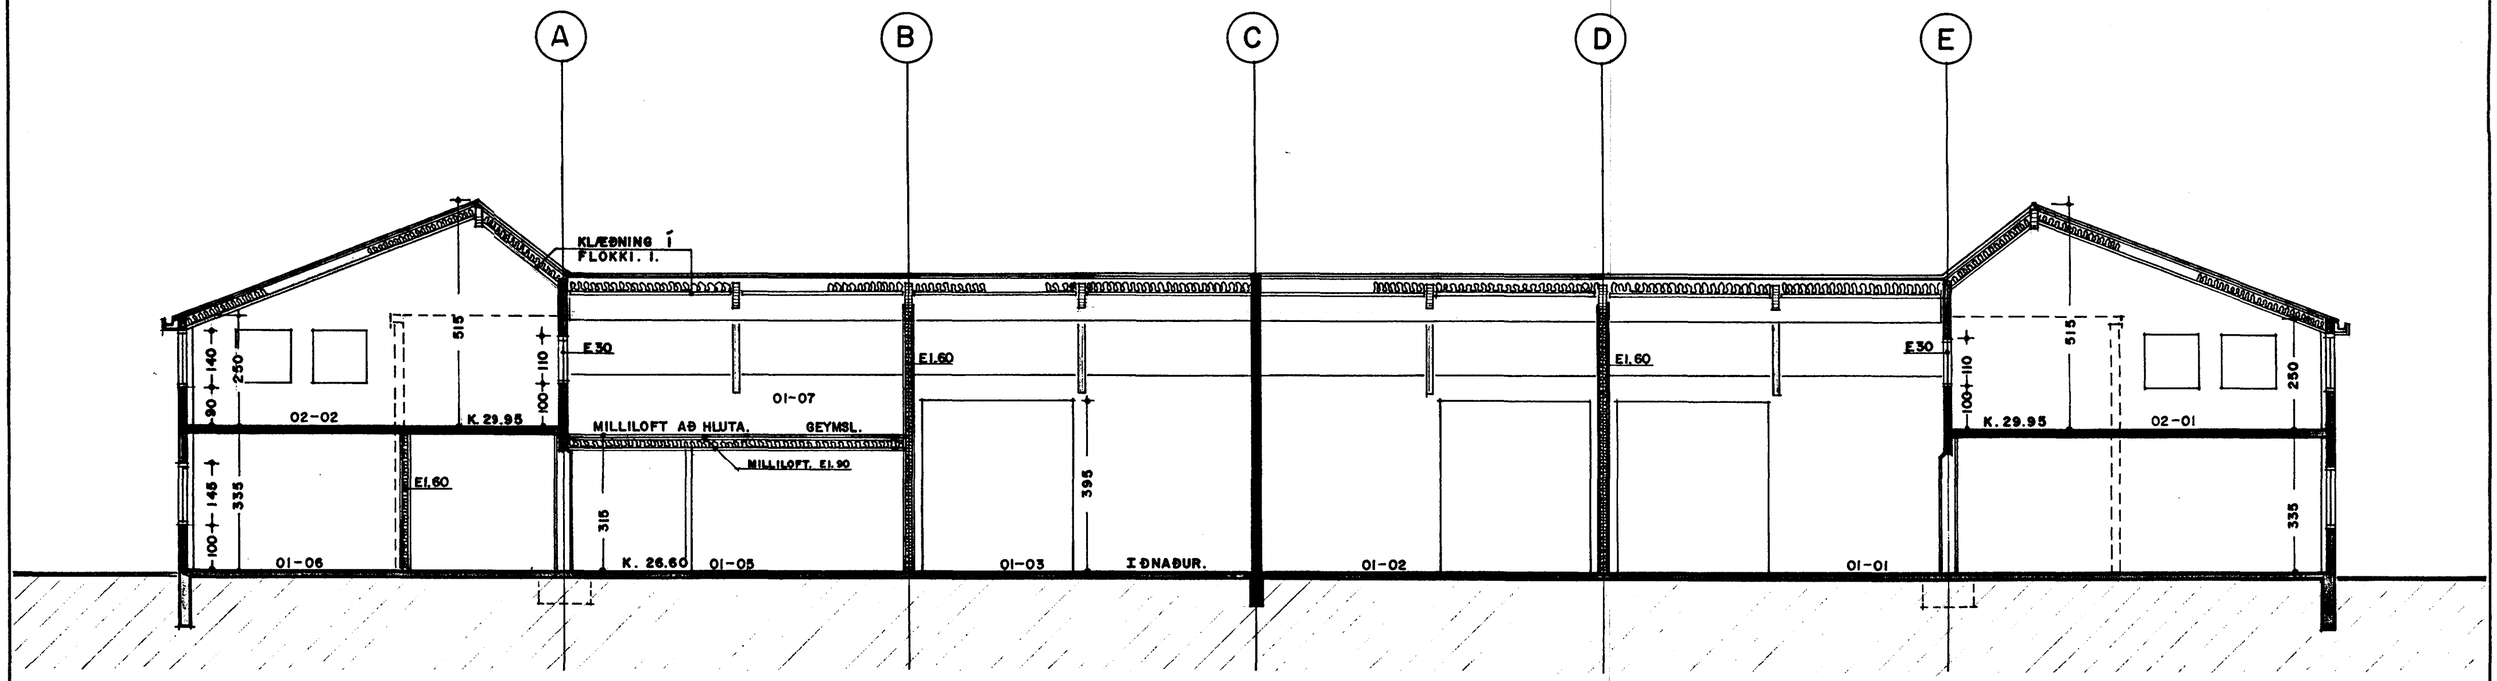


LANGSNEIÐING. 1:100

BREYTT. 6.-11-2001
FÆRÐ INN RÝMISNÚMER.
Jón Guðmundsson

BREYTT MILLILOFT
RÝMI. 01-04
19.-9.-1996 Jón Guðmundsson.

KAPLAHRAUN. I HAFNAFIRÐI. SNEIÐINGAR.

VERK. NR. 041 | TEIKN. NR. 04

DAGS. 3.-4.-87. MÁL. 1:100
BREYTT. 25.-3-88 – 16. 1. 89 – 21. 6. 89

JON GUÐMUNDSSON ARKITEKT Jón Guðmundsson.
VINNUSTOFA. REYKJAVÍKURVEGI 68 HAFNAFIRDI. SÍMI. 53766