




Byggingarfulltrúi
samþykkir erindið.


25 APR. 2001

Bent skal á að samþykkt þessi verður ekki
virk, fyrr en eftir skráningu eignaskipta-
yfirlýsingarinnar hjá Fasteignamat-
ráðsins og þinglýsingu hennar.

BLAÐ. 5

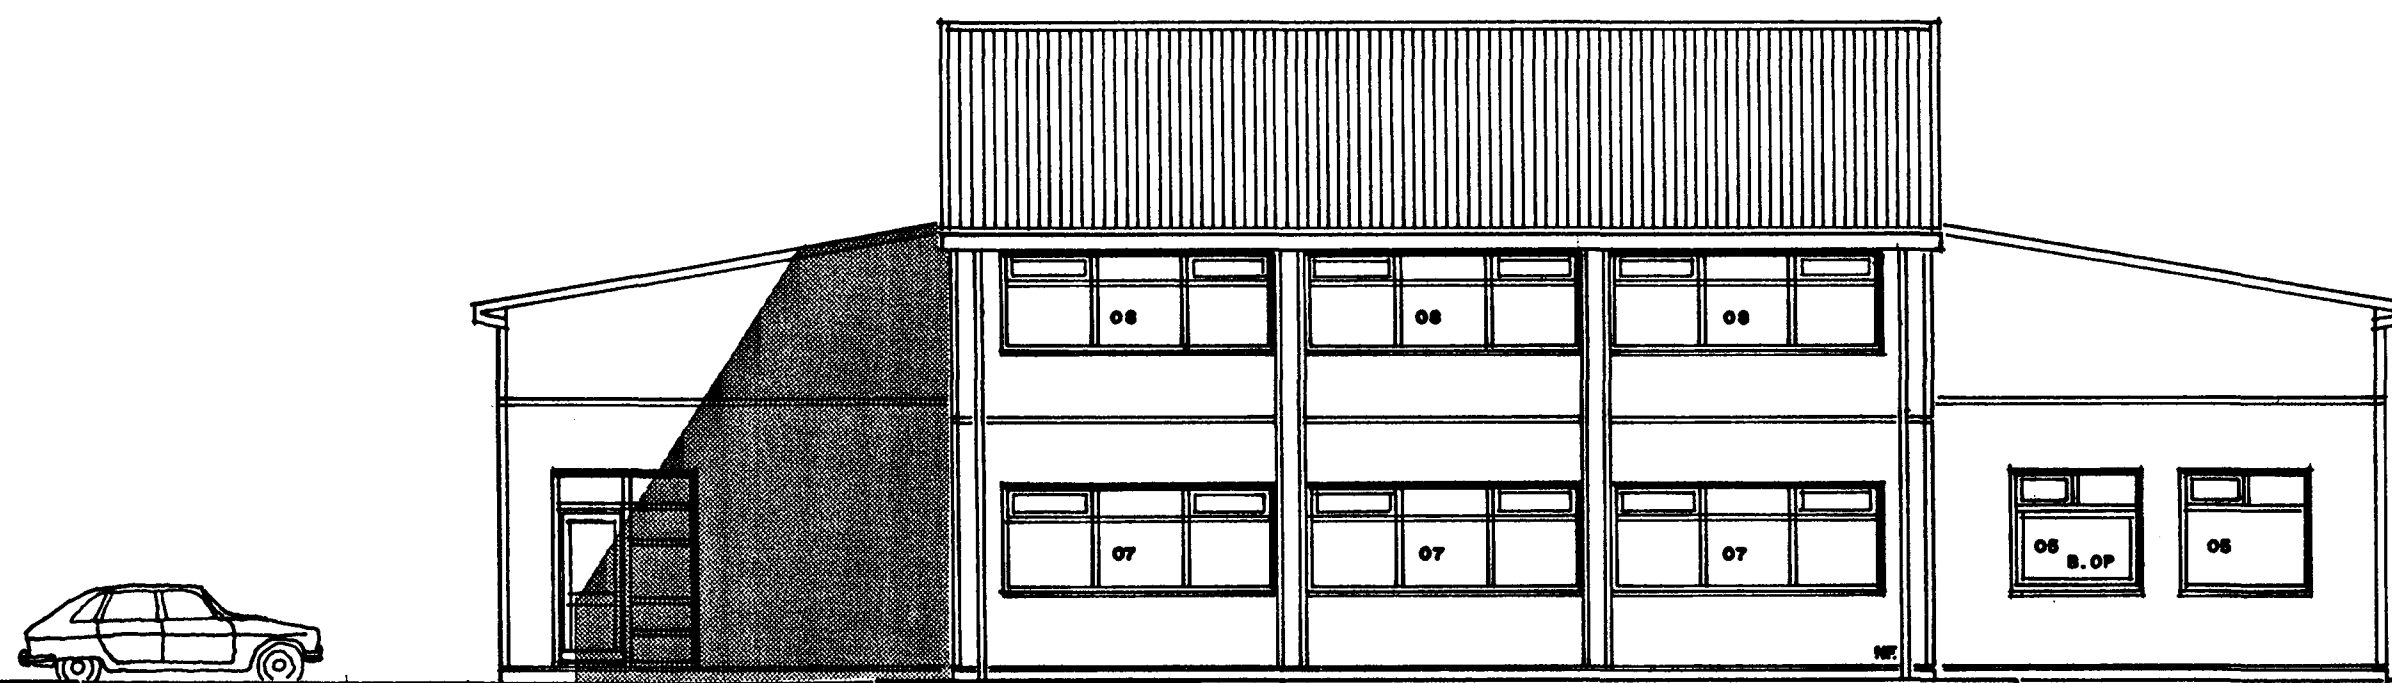

NORÐURHLIÐ. 1:100

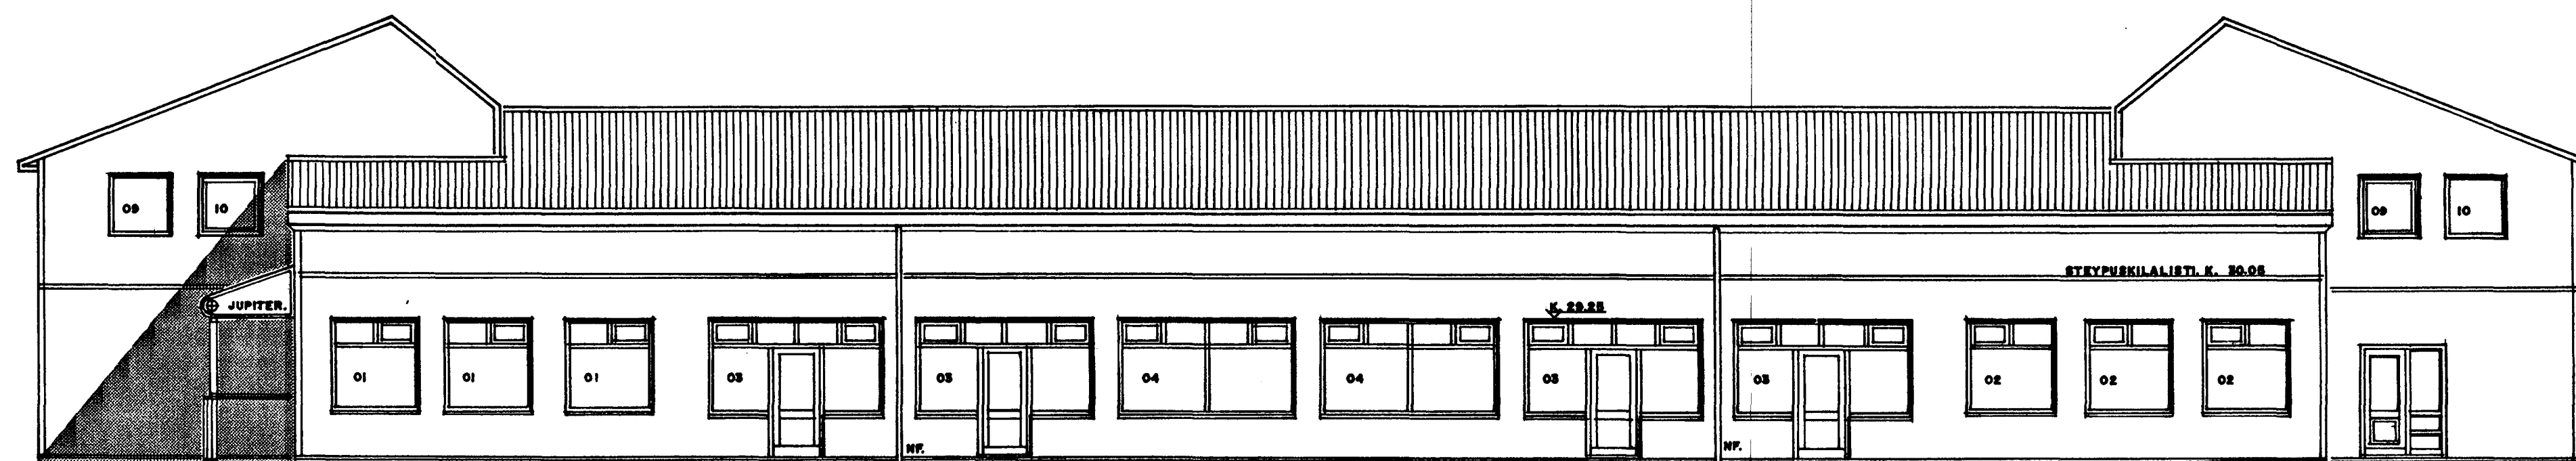

AUSTURHLIÐ. 1:100

FÆRT INN B.O.P. Á NORÐURHLIÐ

BREYTT 6.-4.-2001

Jon Guðmundsson

KAPLAHRAUN. I HAFNAFIRÐI. ÚTLIT.

VERK. NR. 041
TEIKN. NR. 05

DAGS. 3.-4.-87 MÁL. 1:100

BREYTT. 16.1.89 SKYGN. 20.-10.-90
HURÐ Á AUSTURHLIÐ. 14.-9.-95

JON GUÐMUNDSSON ARKITEKT *Jon Guðmundsson*

VINNUSTOFA. REYKJAVÍKURVEGI 68 HAFNAFIRÐI. Sími. 53766