


Byggingarfulltrúi
samþykkir erindið.
25 APR. 2001
Bent skal á að samþykki þessi verður ekki
virk, fyrr en eftir skráningu eignaskipta-
yfirlýsingarinnar hjá Fasteignamat-
ræðisins og þinglýsingu hennar.

BLAÐ. 3

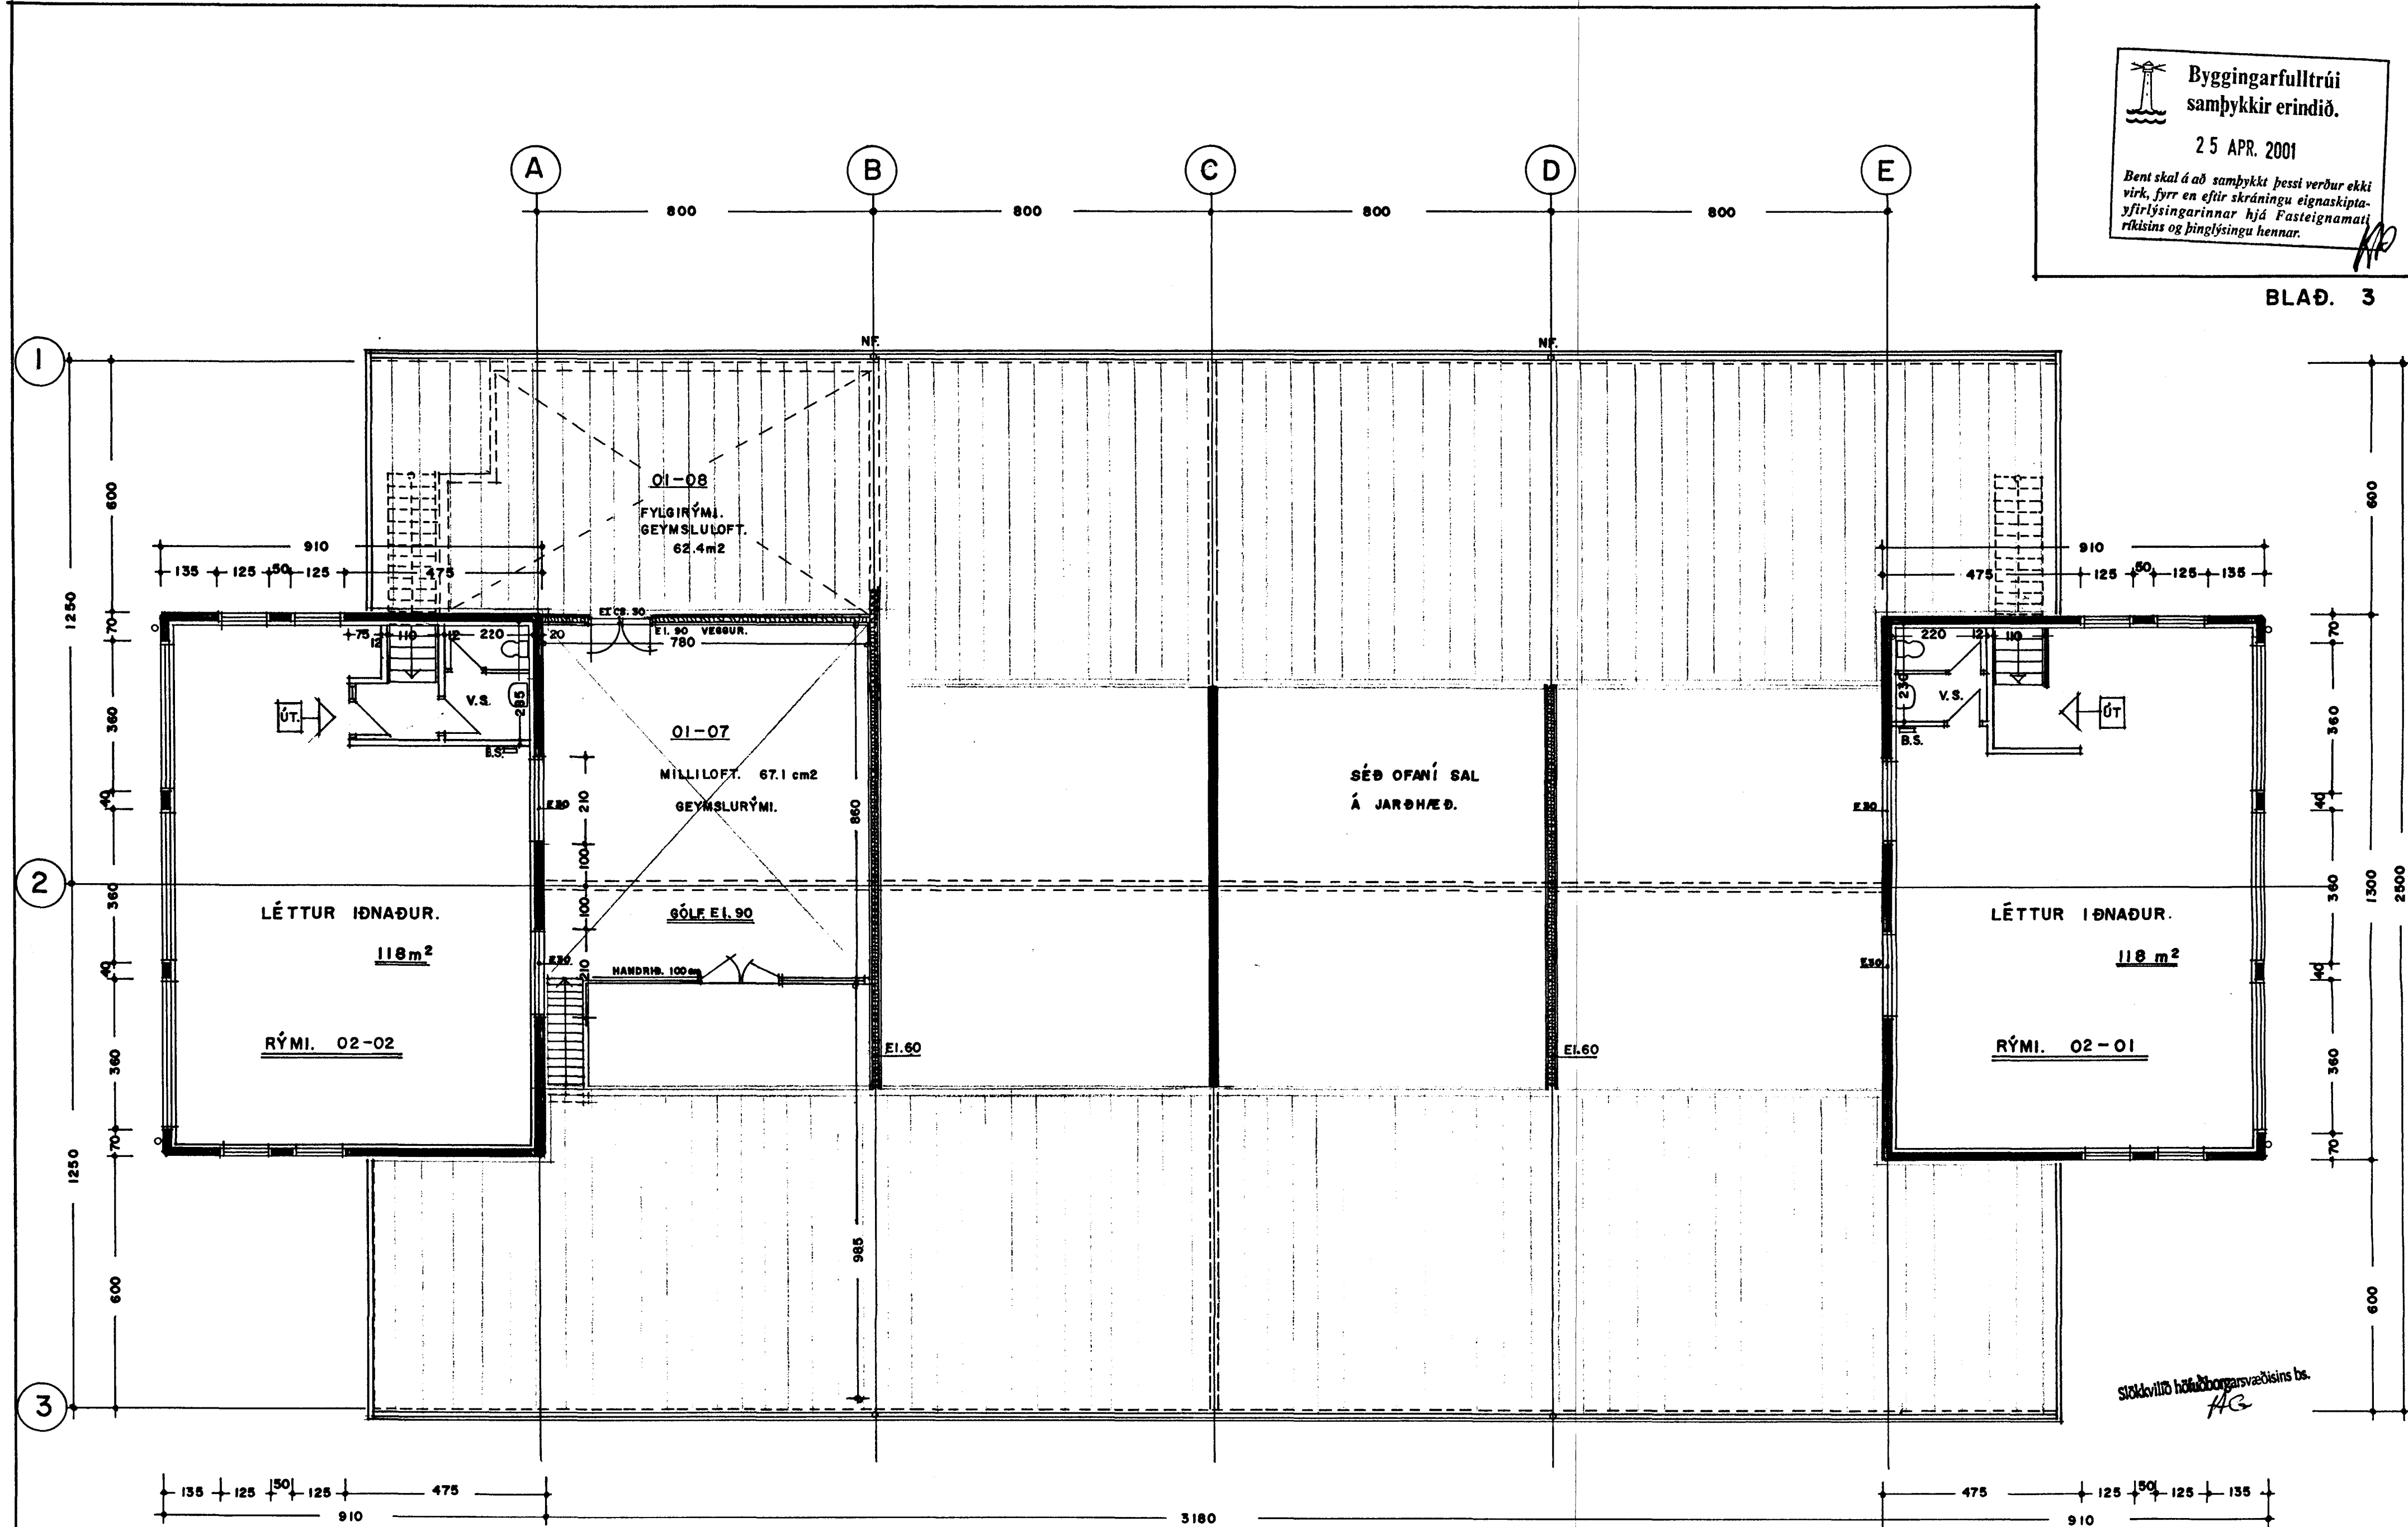

Stöðvottit höfuðborgarsvæðisins bs.
AG

GRUNNMYND 2. HÆÐ. 1:100 236 m²

FÆRT INN GEYMSLURÝMI UNDIR
ÞAKSÚÐ Í FRAMH. AF RÝMI. 01-07
BREYTT. 6.-4.-2001
Jon Guðmundsson
BREYTT. MILLILOFT
RÝMI 01-04
19.-9.-1996 *Jon Guðmundsson*

KAPLAHRAUN. I HAFNAFIRÐI. GRUNNMYND.
VERK. NR. 041 DAGS. 3.-4.-87 MÁL. 1:100
TEIKN. NR. 03 BREYTT. 25.-3.-88 16.1.89 21.-6.-89
JON GUÐMUNDSSON ARKITEKT *Jon Guðmundsson*
VINNUSTOFA. REYKJAVÍKURVEGI 68 HAFNAFIRÐI. SÍMI. 53768