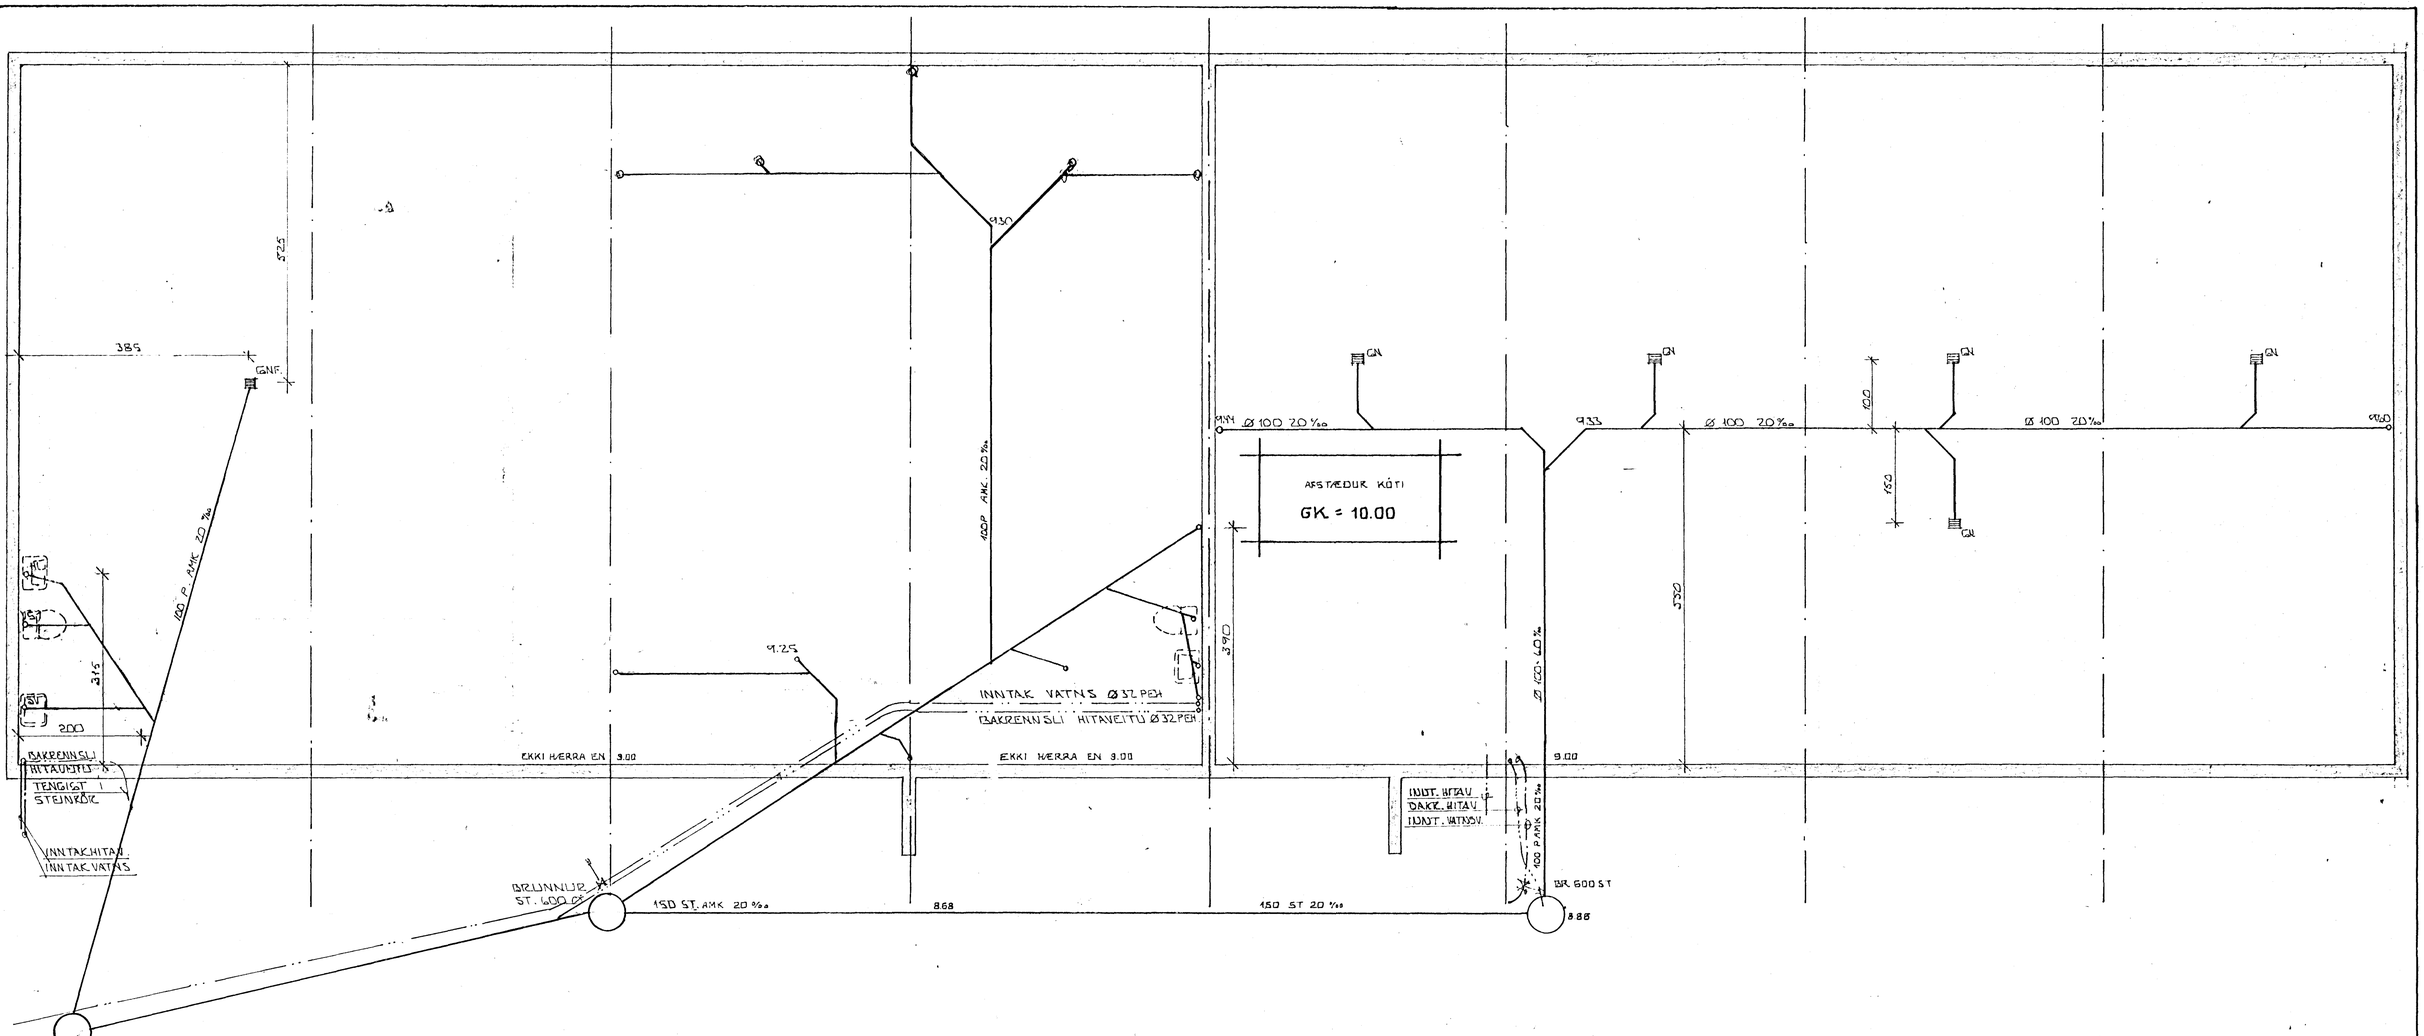

GRUNNMYND 1:50

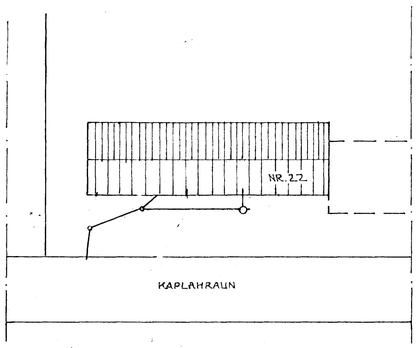

AFSTÖÐUMYND 1:500

SKÝRINGAR:

ÞAR SEM INNRÉTTING HEFUR EKKI VERIÐ ÁKVEÐIN ER EKKI SÝNDAR LAGNIR INNANVEGGJA.

BR. Í JÚNÍ '87
BR. Í OKT '86.
BR. OG BÆTT VIÐ TIL SAMÞ. Í OKT. 1985

HAFNARFJARÐARKAUPSTAÐUR BYGGINGAFULLTRÚI

KAPLAHRAUN 22 HAFNARFIRÐI	DAGS. 8207?2
GRUNNMYND - GRUNNLAGNIR.	REIKN
MÆLIKV. 1:50	TEIKN
	VERK NR. 8136
SIGURÐUR ÞORLEIFSSON TÆKNIFRÆÐINGUR F.T.F.I. STRANDGÖTU 11 HAFNARFIRÐI SÍMI 54751	TEIKN NR.