



OFNATAFLA				
OFN NR.	HITA - FÖRF.	MESTA LENGD	MESTA VEED	TENJING
101	800	1800	700	A - D
102		1000	700	C - D
103	200	700	700	A - B
104		2000	700	A - D
105		2000	700	A - B
106		1000	700	A - D
107		1000	700	A - B
108		1000	700	A - B

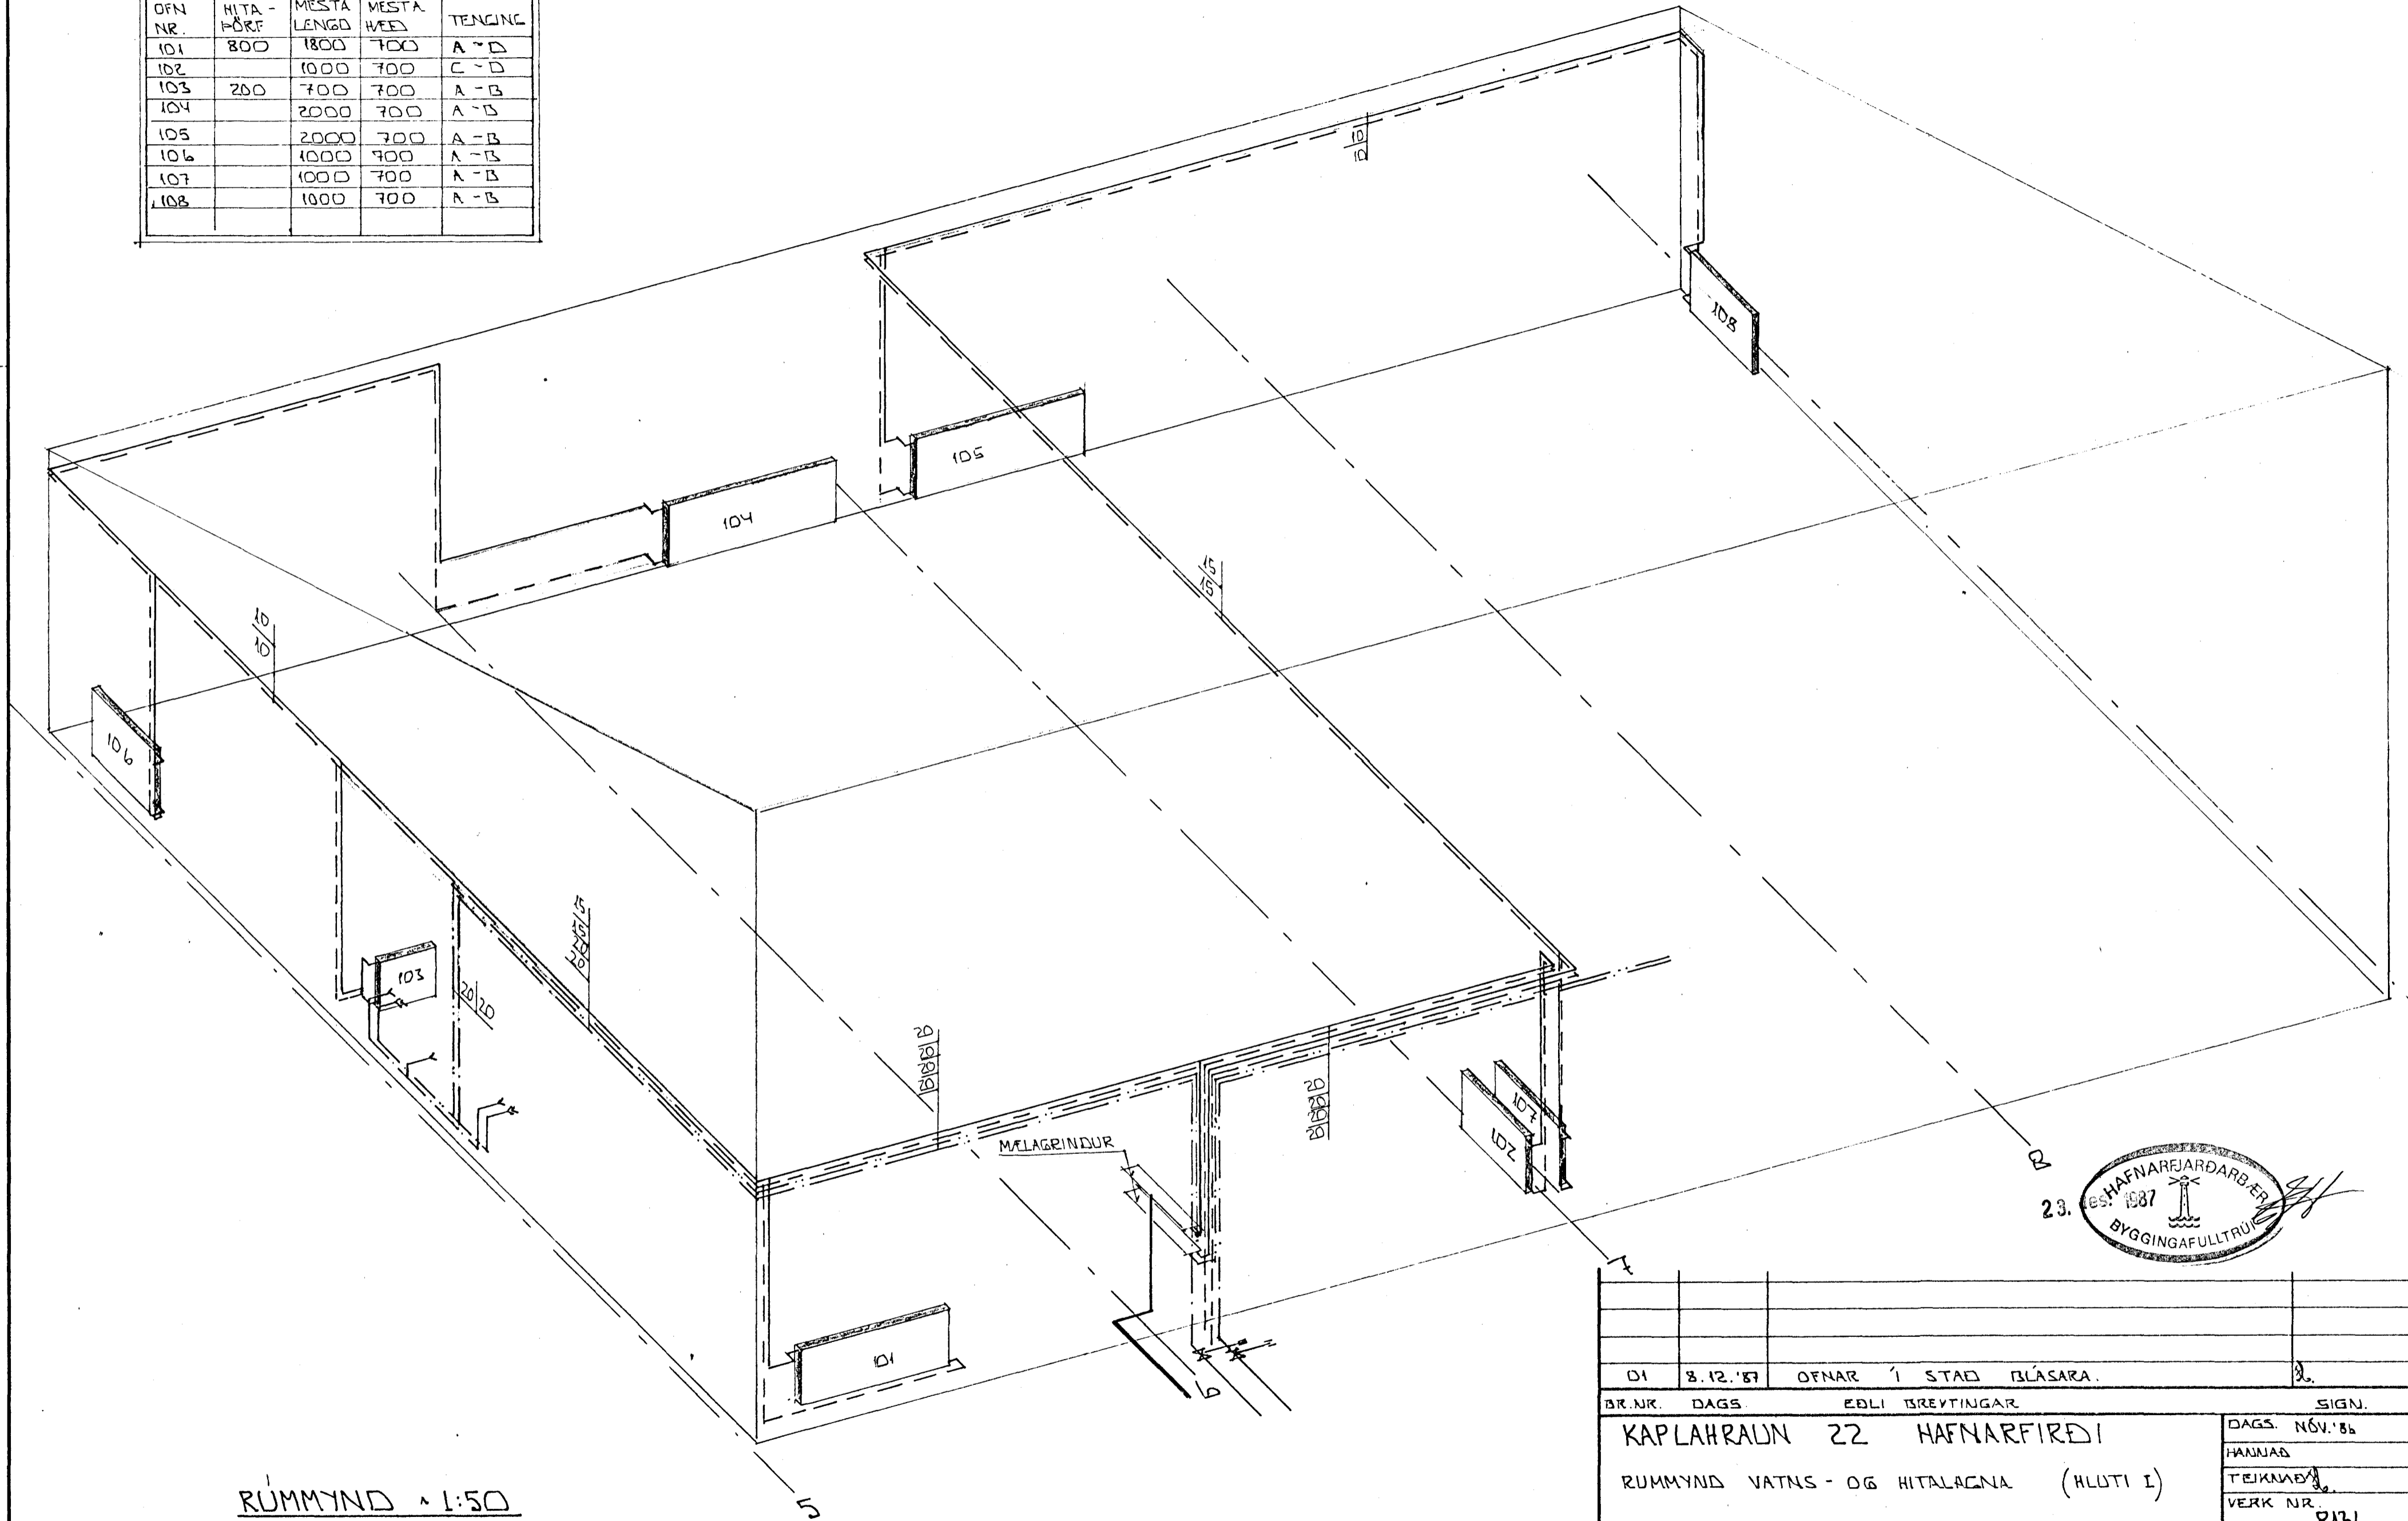

RUMMYND 1:50

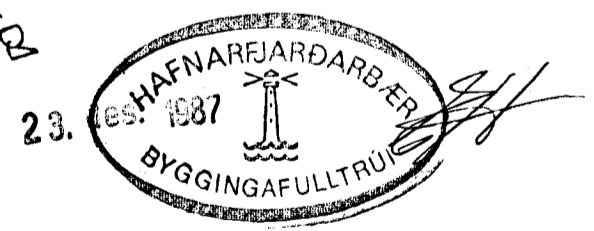

DI	8.12.87	OFNAR Í STAÐ BLÁSARA.	
DR. NR.	DAGS	EDLI BREVTINGAR	SIGN.
KAPLAHAUN 22 HAFNARFIRÐI			DAGS. NÓV. '86
RUMMYND VATNS - OG HITALAGNA (HLUTI I)			HANNAÐ
MELIKV. 1:50			TEIKNAD
SIGURÐUR ÞORLEIFSSON TEKNIFRÆÐINGUR F.T.F.I.			VERK NR. 8136
STRANDGÖTU 11 HAFNARFIRÐI SÍMI 54751			BLADNR.