
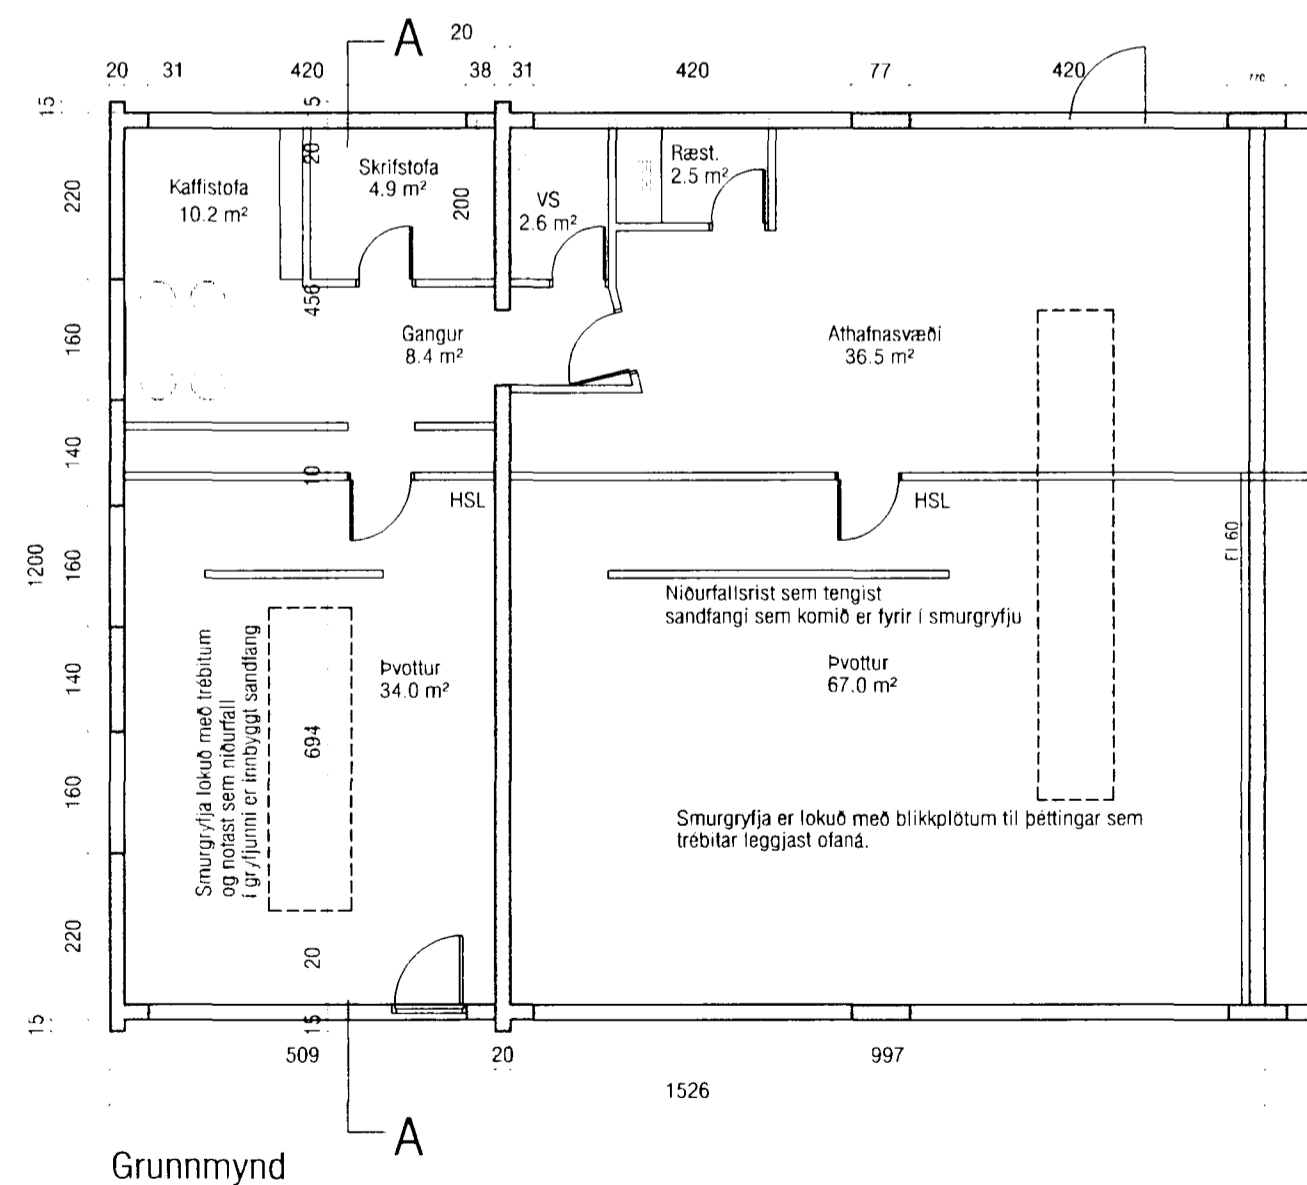


Afstöðumynd 1:500

Skýringar:
Teikningin er unnin eftir teikningu Kristjáns Knútssonar, samþykkt þann 18.10.'95, og uppmælingu á staðnum. Í bilinu er innréttað bílapvotta og bón aðstaða. Innveggir sem skilja af þvottaaðstöðu frá öðrum rýmum eru einangraðir með 100 mm þéttull og klæddir 0.5 mm profileruðum stálplötum. Koma skal fyrir viðeigandi handslökkvitækjum (HSL) eins og fram kemur á grunnmynd.

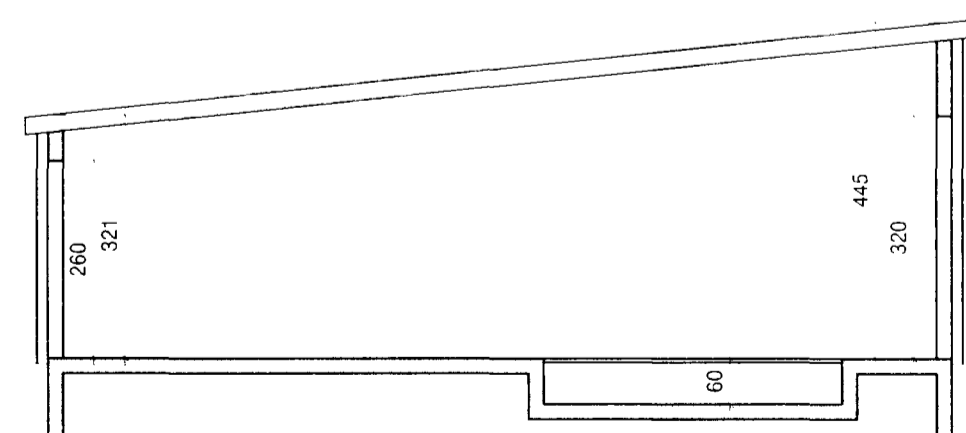

VEKTOR - hönnun og ráðgjöf - Nýbýlavegi 6, 200 Kópavogi.		Ríkháður Oddsson byggingafræðingur K. 270261-5159 sími: 554-6650 fax: 554-6689		KAPLAHRAUN 22, NORÐURENDI HAFNARFIRÐI	
Teikn. nr. Tilvisun á teikningu Samþykkt		Br. Dags.		GRUNNMYND/SNIÐ/ÚTLIT AFSTÖÐUMYND	
[Signature]		Hennið RO Teiknað MA		Dagsetning 19.11.02 Verk nr. Mælikvarði 1:100/500 Teikn. nr. A-01	