


Skúlahraun Afstöðumynd 1:200
Frárennsliskerfi

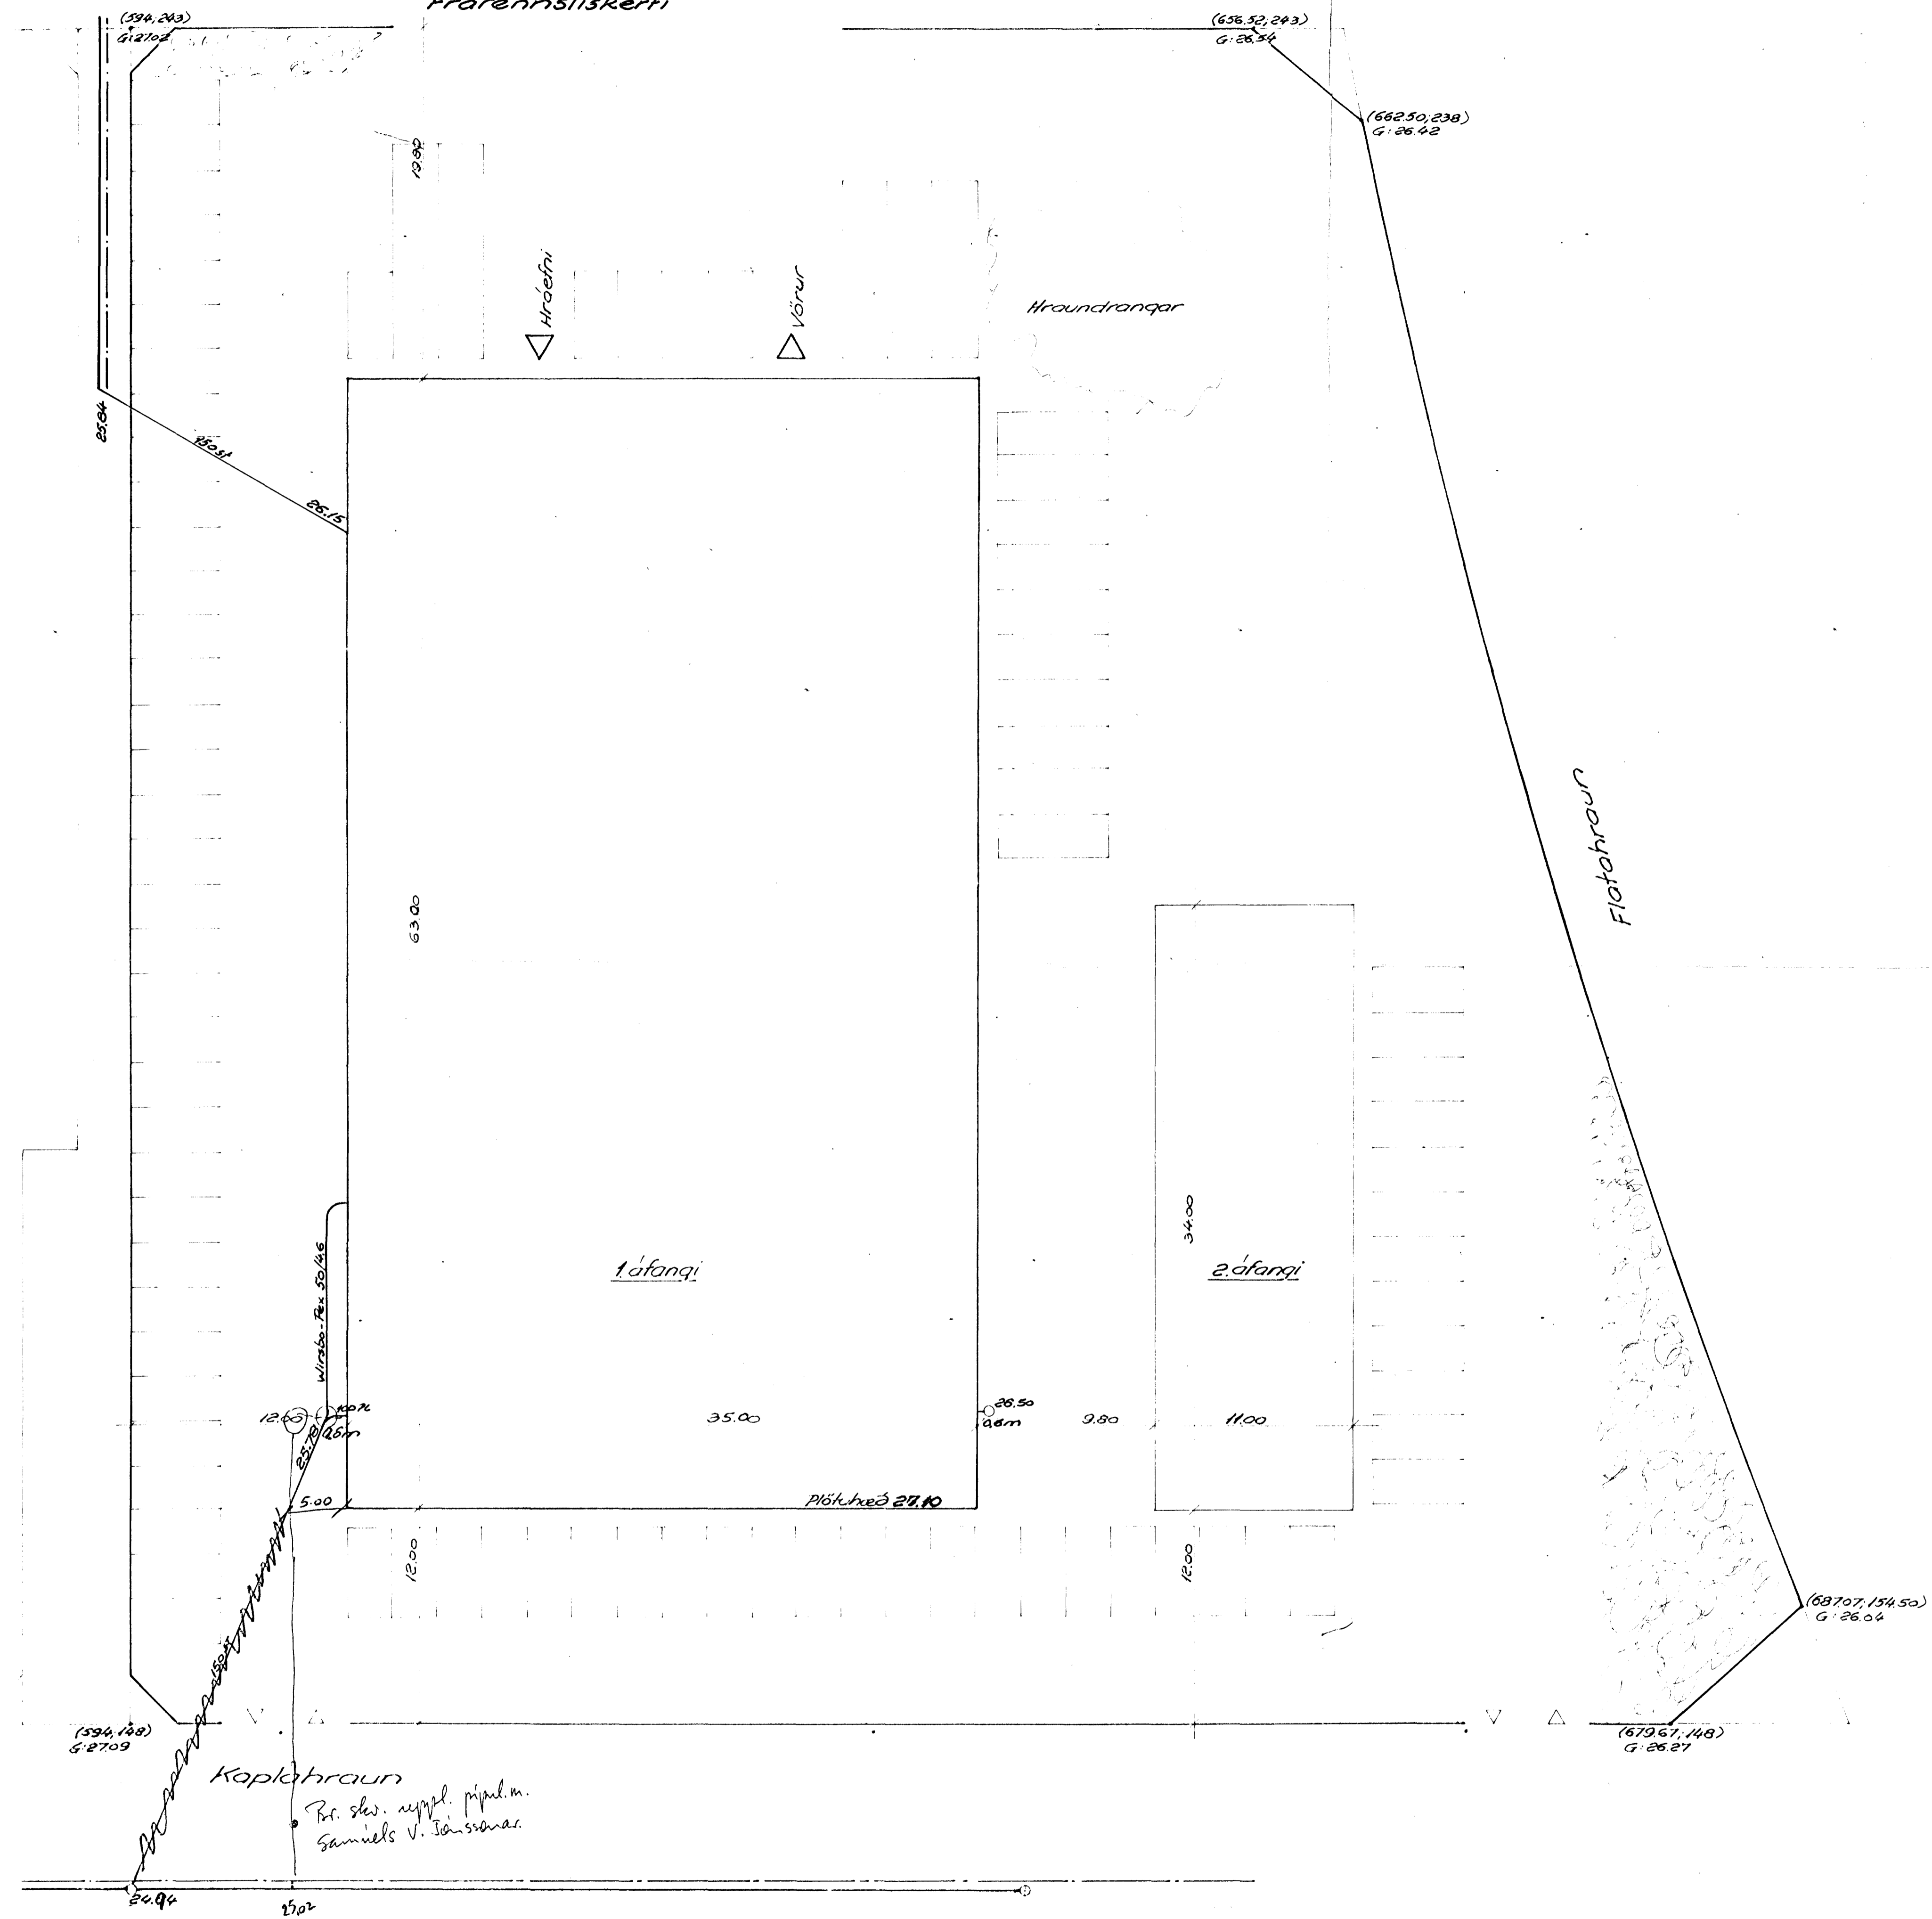

Allar pípur í frárennsliskerfi skulu vera PVC-plast-
pípur frá Hampiðjunni (innan hússlaqir), en utan-
húss eru steinpípur frá götu til tengibrunnis og
í hann Pex-pípa frá afrennsli hitaveitu.
Undir lögnum sé 10 cm sandur og til hlíðar við
þær og ofan á líka.
Minnsti halli innan húss sé 20‰.
Halli pípa skal vera nákvæmlega beinn á milli
þeirra punkta, þar sem hæðir eru gefnar upp.

Sveinn Torfi Sveinsson verkfræðingur	Verk Teikn	8303 201
Kaplakraun 2-4, Hafnarfirði		
Frárennsliskerfi Afstöðumynd	R 9/93 ístf. T Y	1:200