



Samþykkt á fundi bygginga-  
nefndar þ. 18/4 1984  
BYGGINGAFULLTRÚINN  
Í HAFNARFIRÐI  
S. Sigurðsson

Áskilið er samþykki  
Prunnaðastofnunar ríkisins

Áskilið er samþykki  
höfingis- og húsnæðisráðs

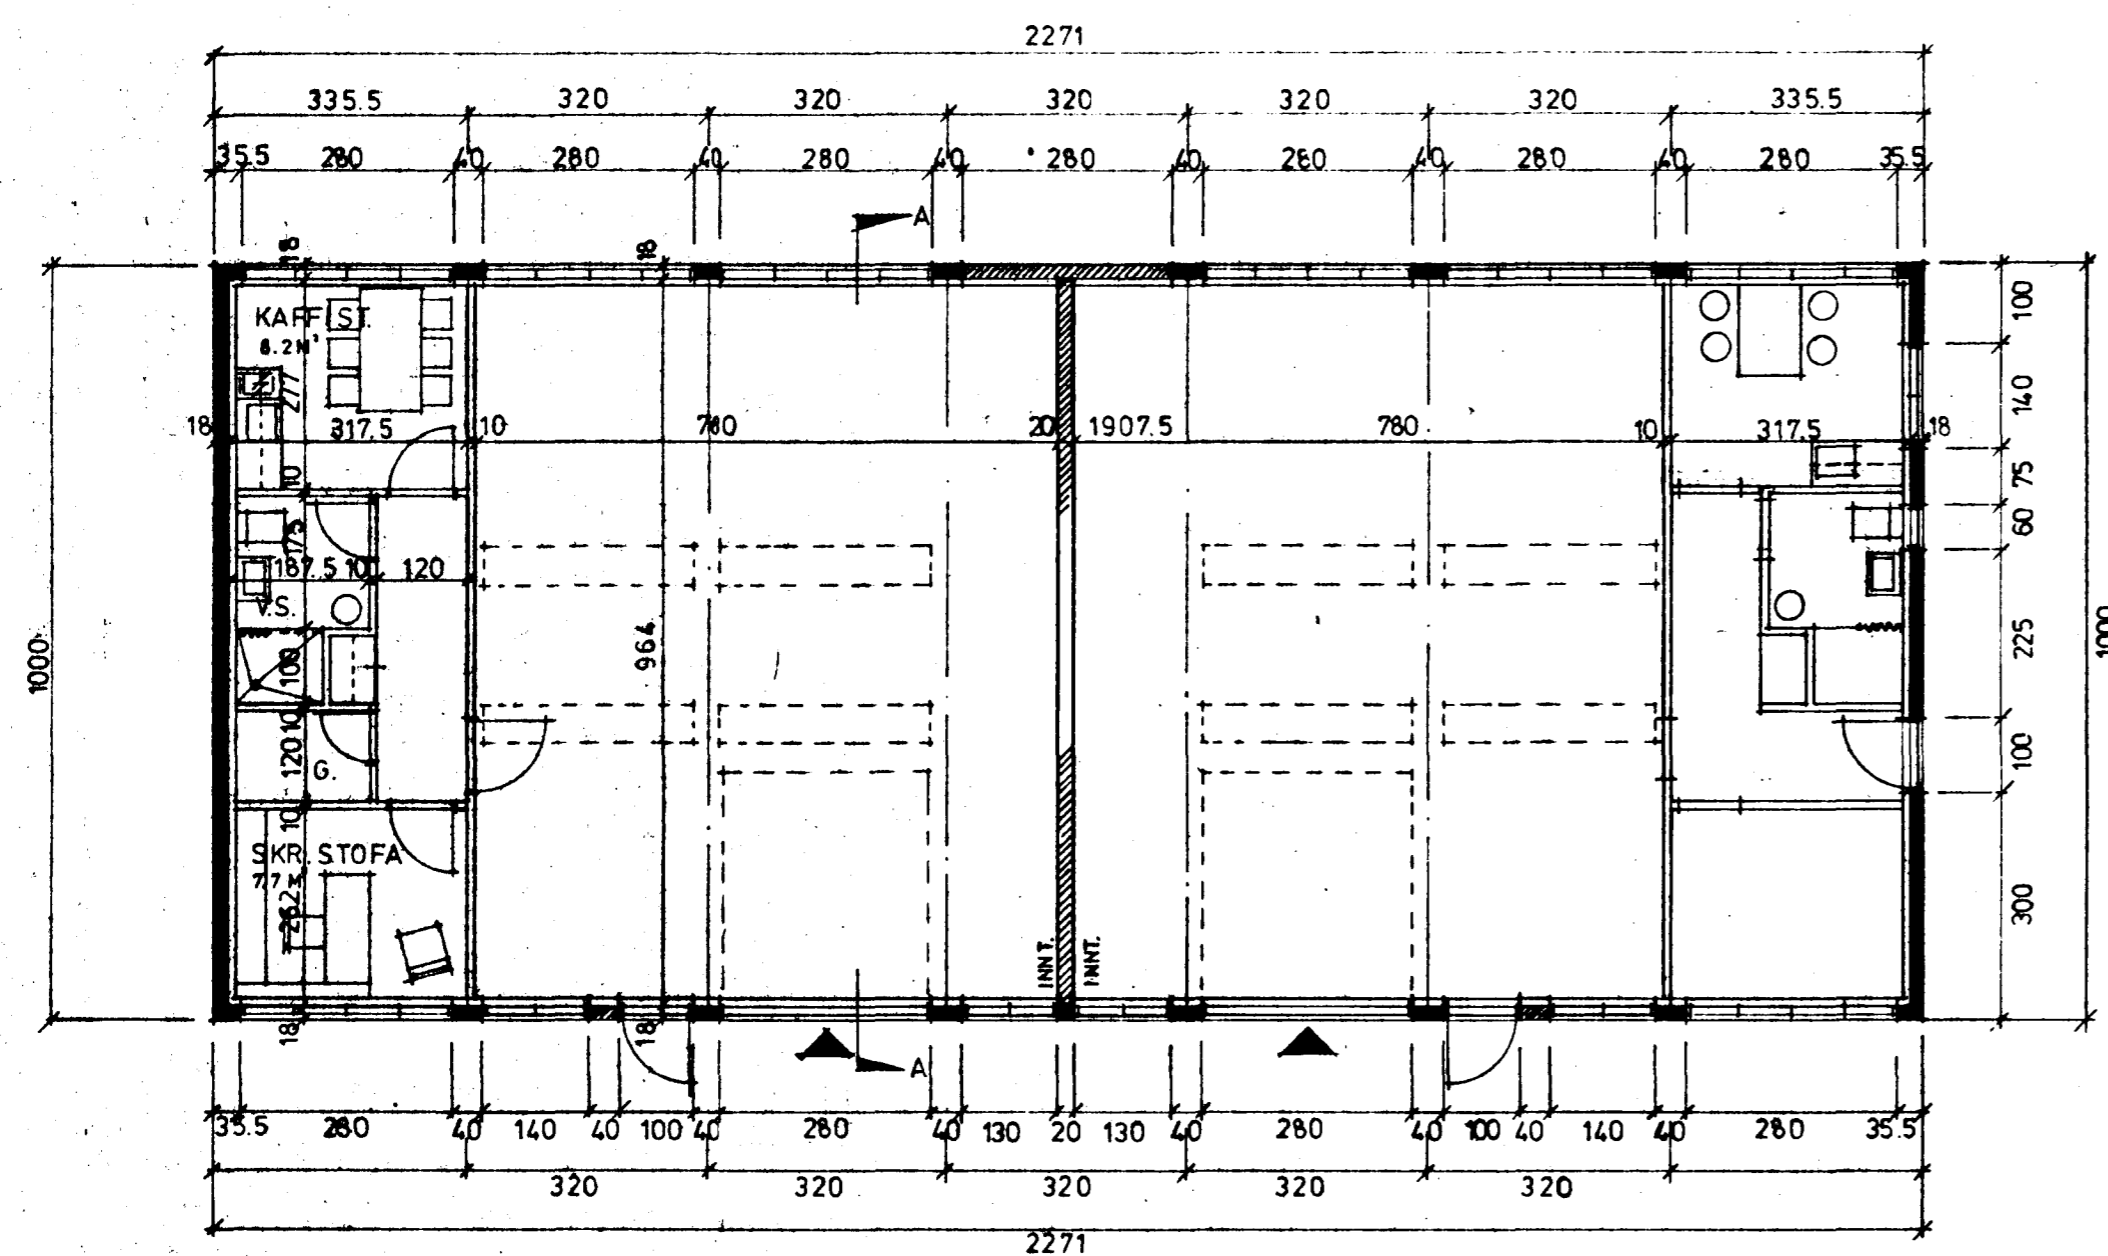


GRUNNMYND BRUTTÓ: 227.1 M<sup>2</sup> (113.55 M<sup>2</sup> × 2)

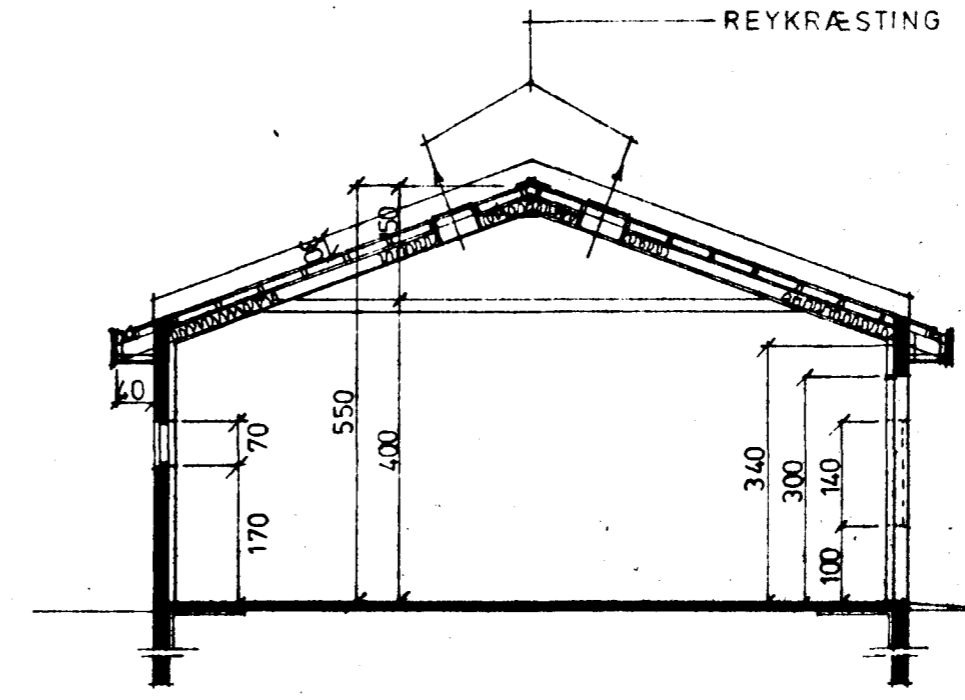



SNIB A-A

RÚMMÁL: 1044.6 M<sup>3</sup> (522.3 M<sup>3</sup> × 2)

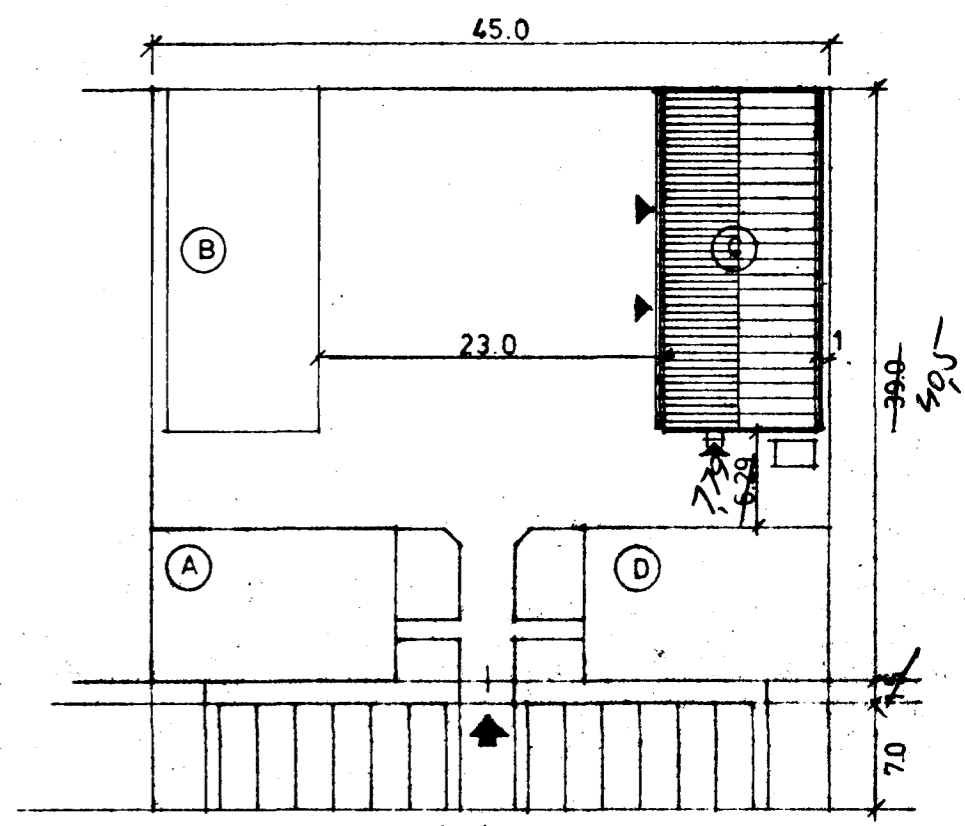


KAPLAHRAUN


AFST. MYND 1:500

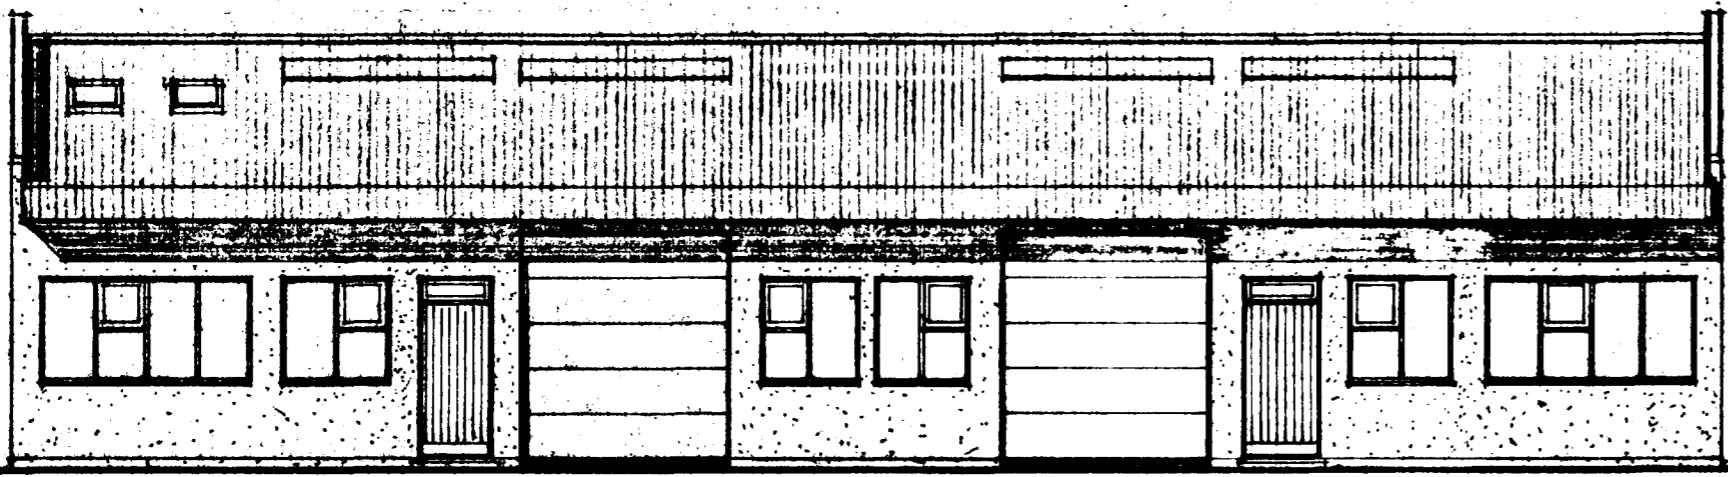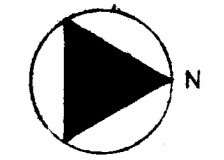


SUDUR

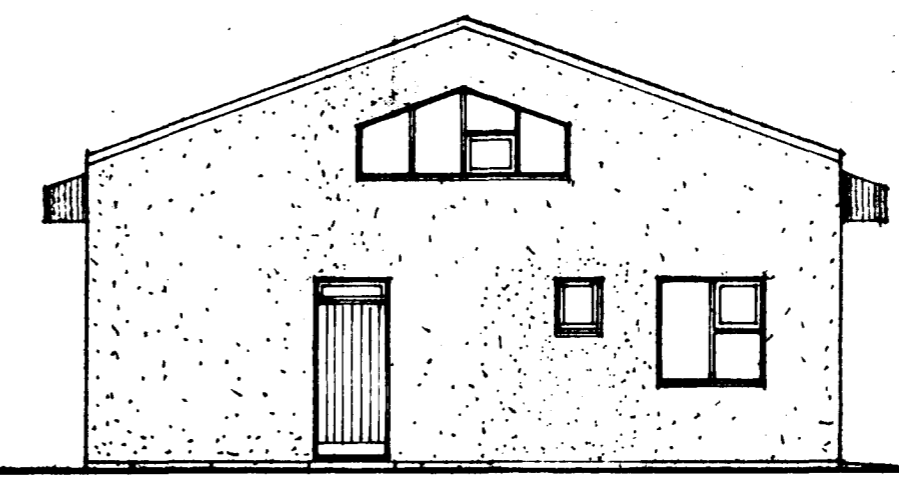

AUSTUR

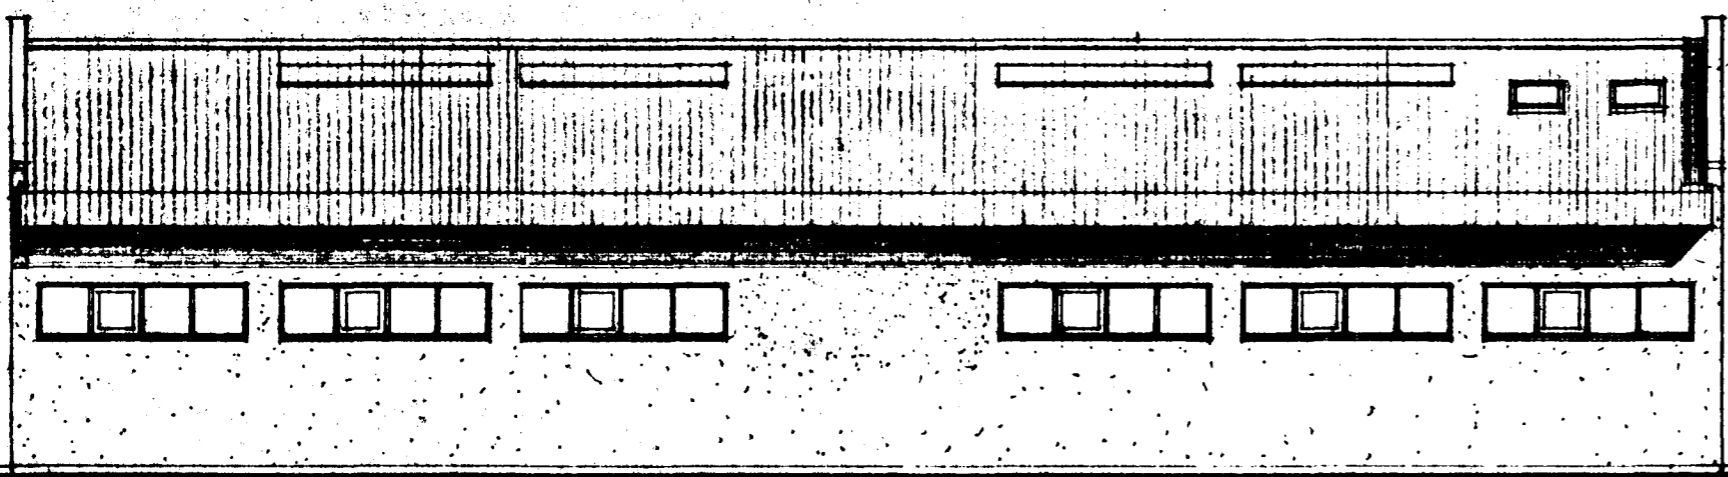

NORÐUR

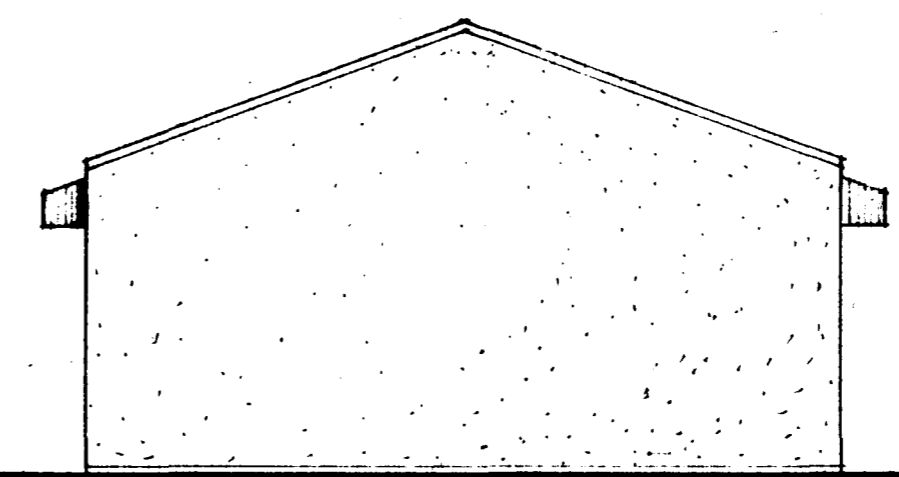

VESTUR

4810-0070.03  
Óli Þórfarsson<sup>C</sup>