



Samþykkt á fundi bygginga-  
nefndar þ. 28/7 1982  
BYGGINGAFULLTRÚINN  
Í HAFNARFIRÐI

Áskilið er samþykkt  
heilbrigðisráðs Hafnarfjarðar

Áskilið er samþykkt  
Brunamálastofnunar ríkisins

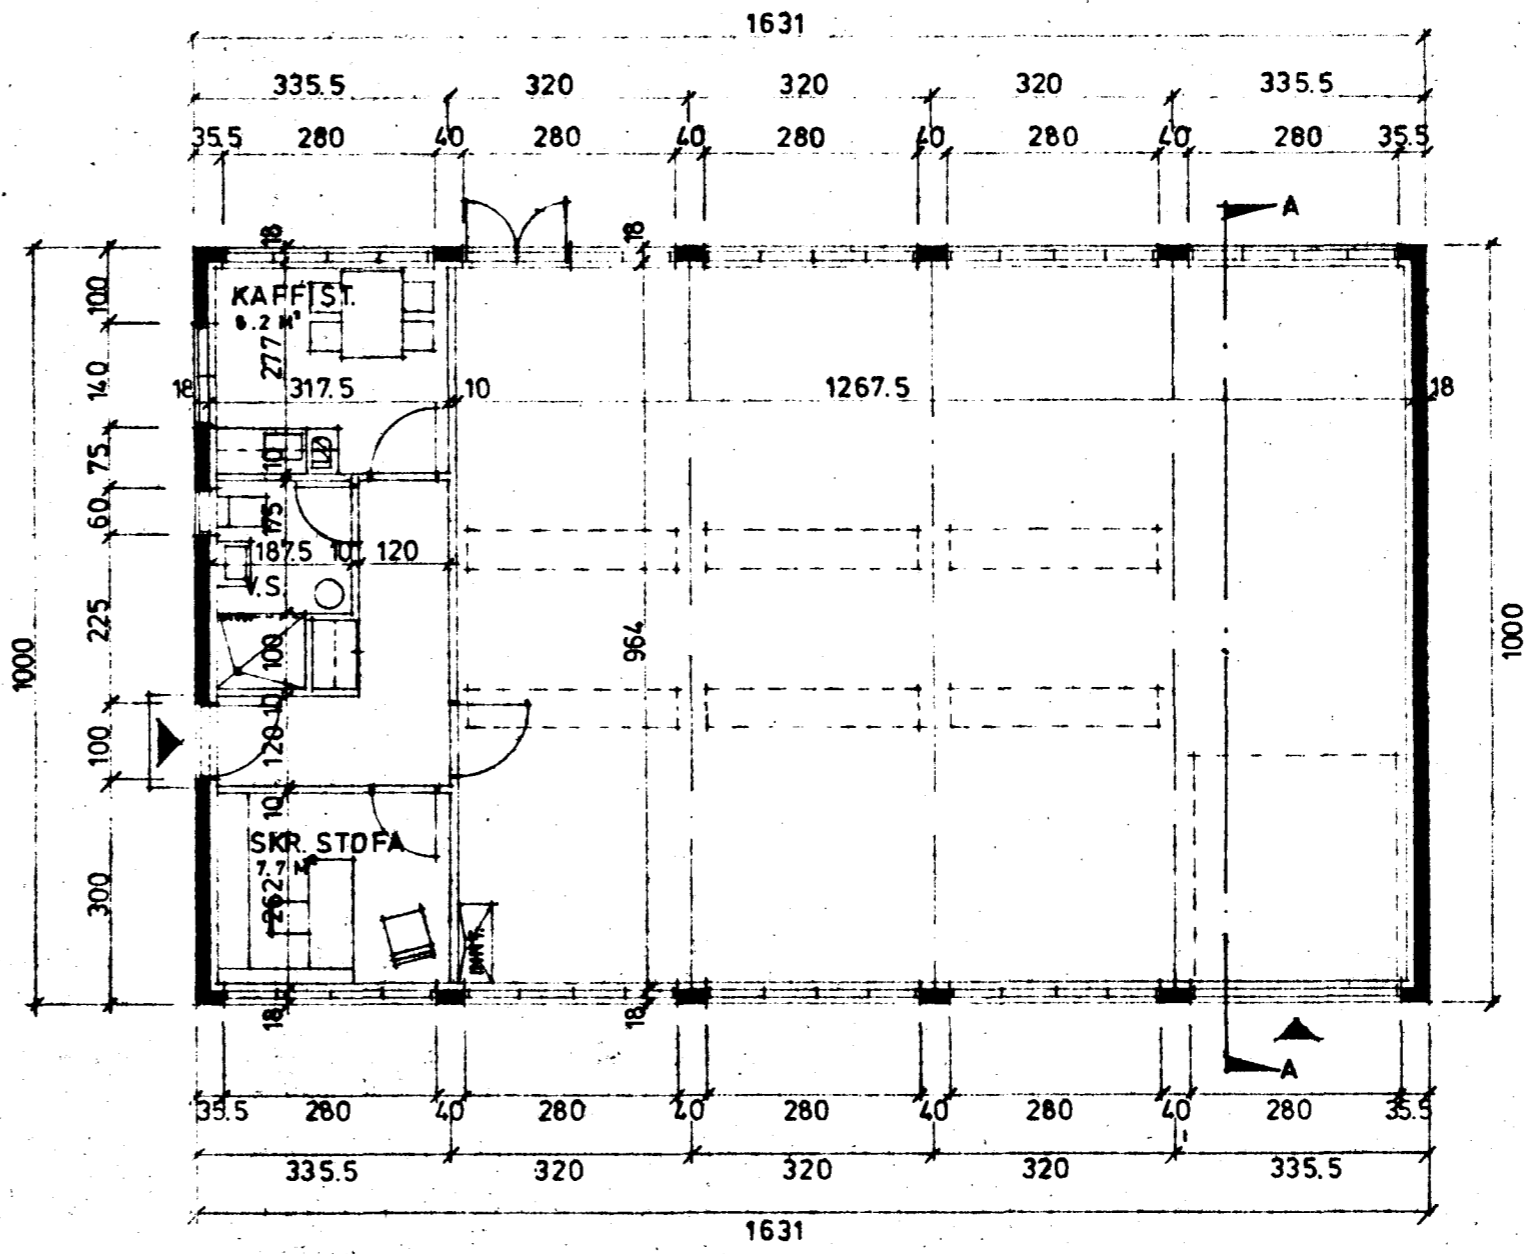


GRUNNMYND BRÚTTÓ: 163.1 M<sup>2</sup>

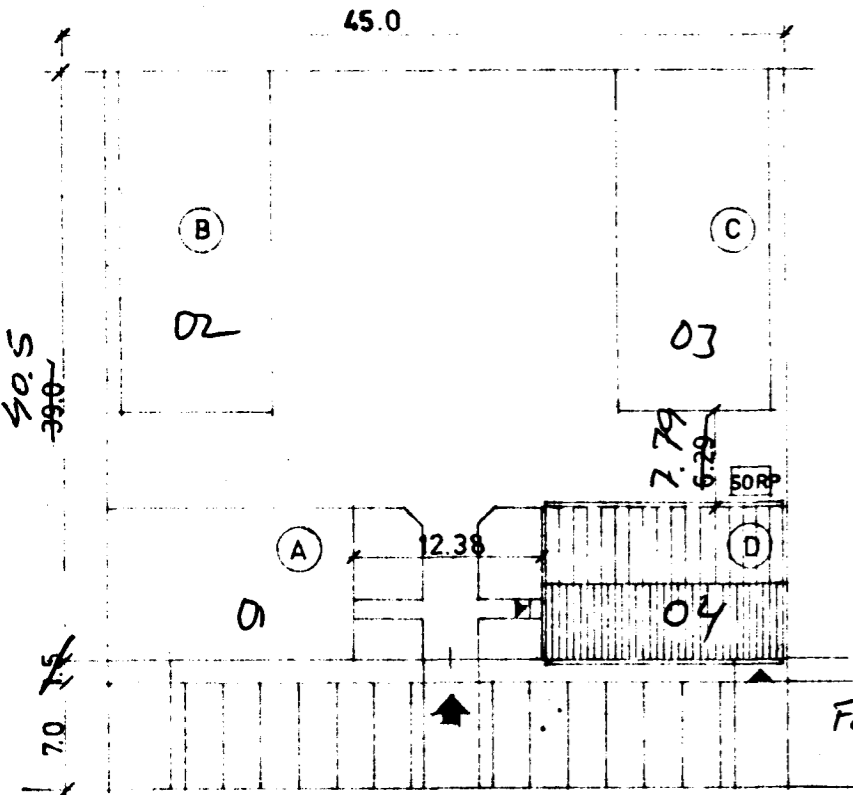


RÚMMÁL: 750.2 M<sup>3</sup>


AFST. MYND 1:500

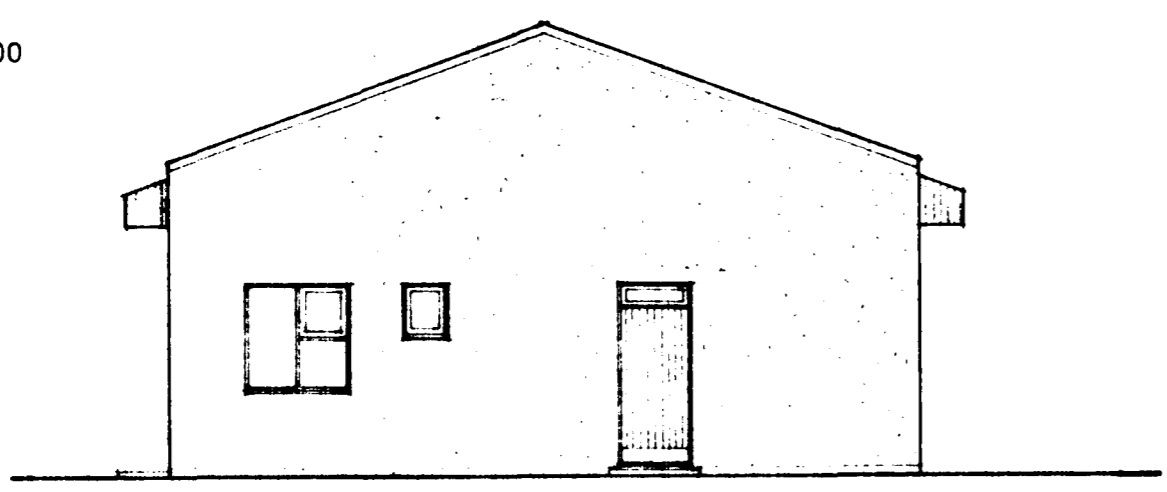


SUÐUR

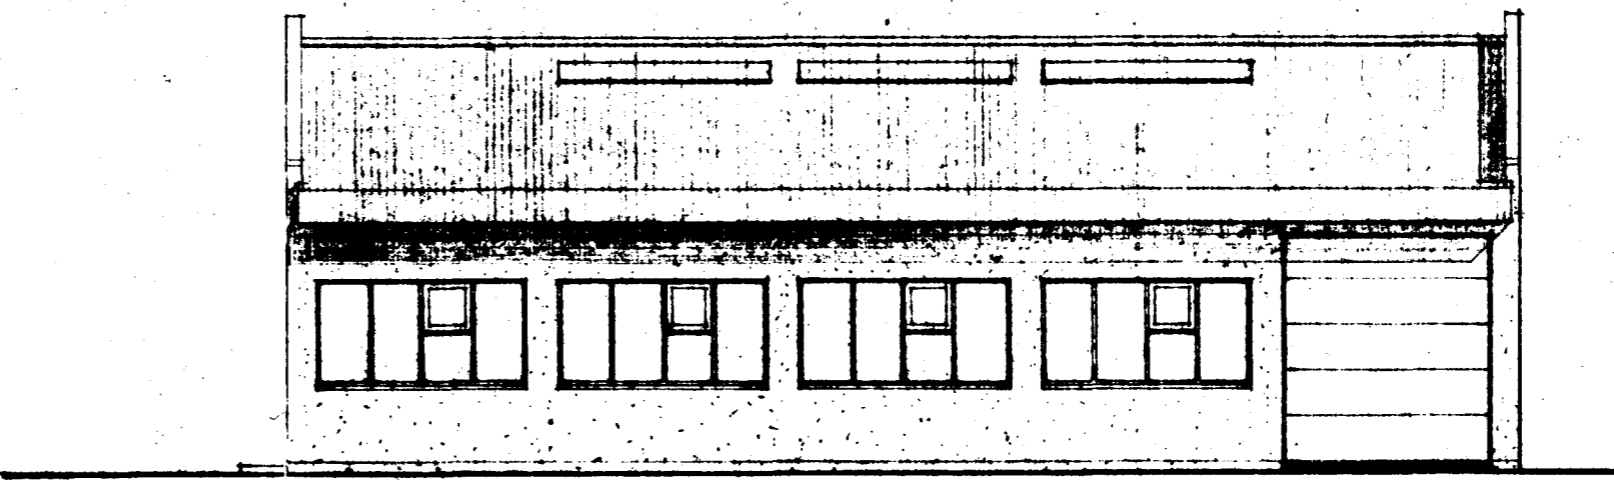

AUSTUR

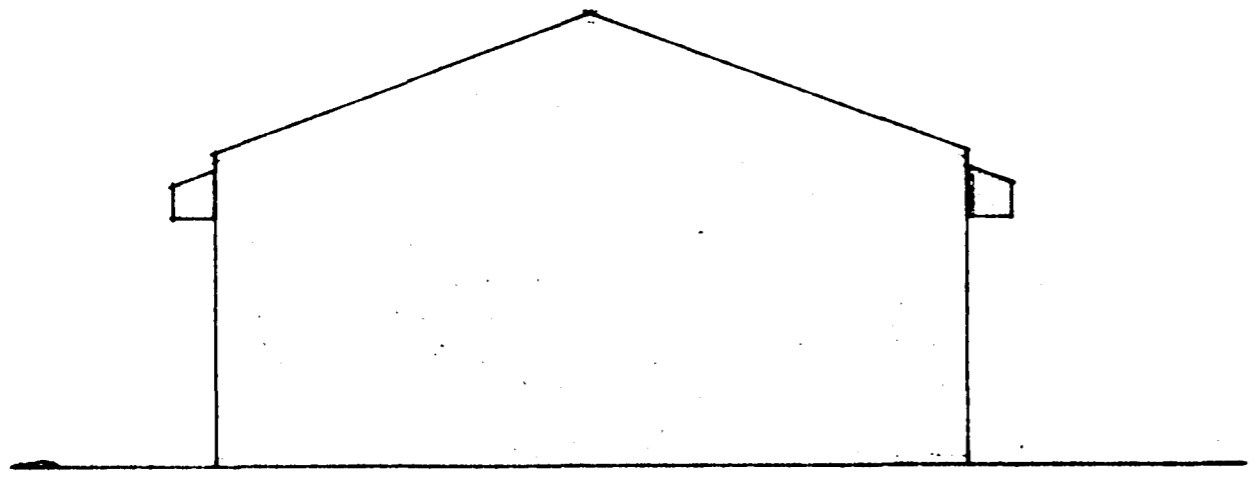

NORÐUR

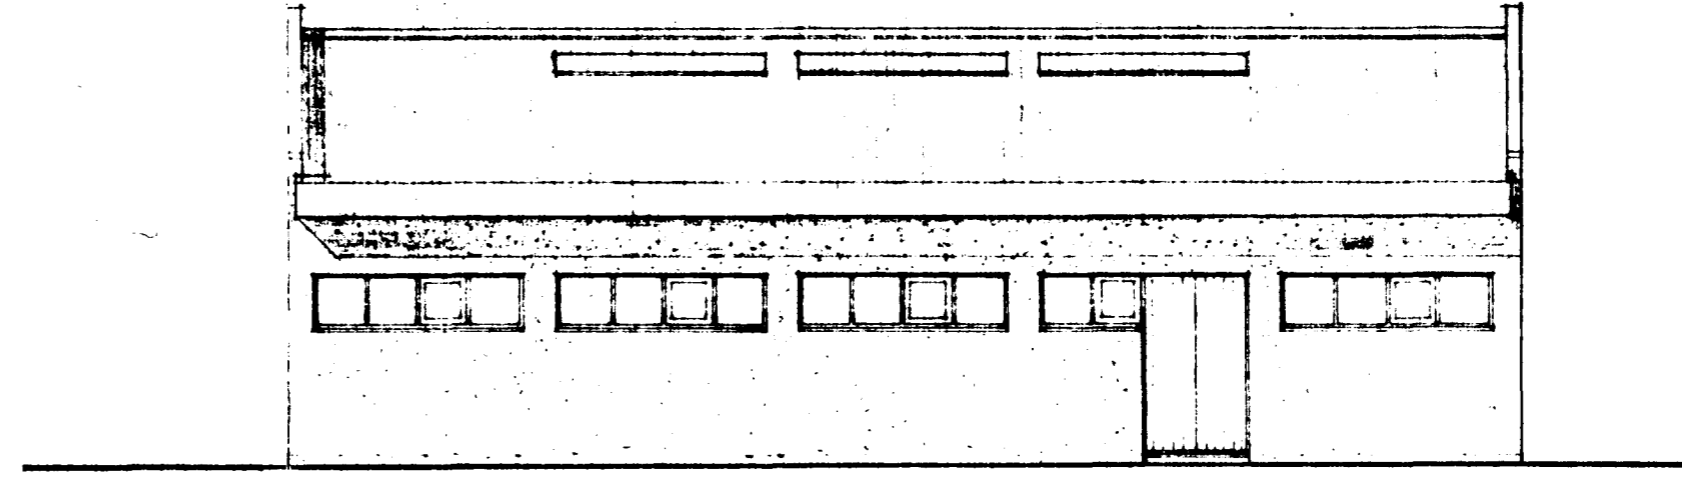

VESTUR

$163.1 m^2 \cdot 4.6 = 750 m^3$

4810-0070 04

4810-0074

KAPLAHAUÐ  
Óli Þorvaldur