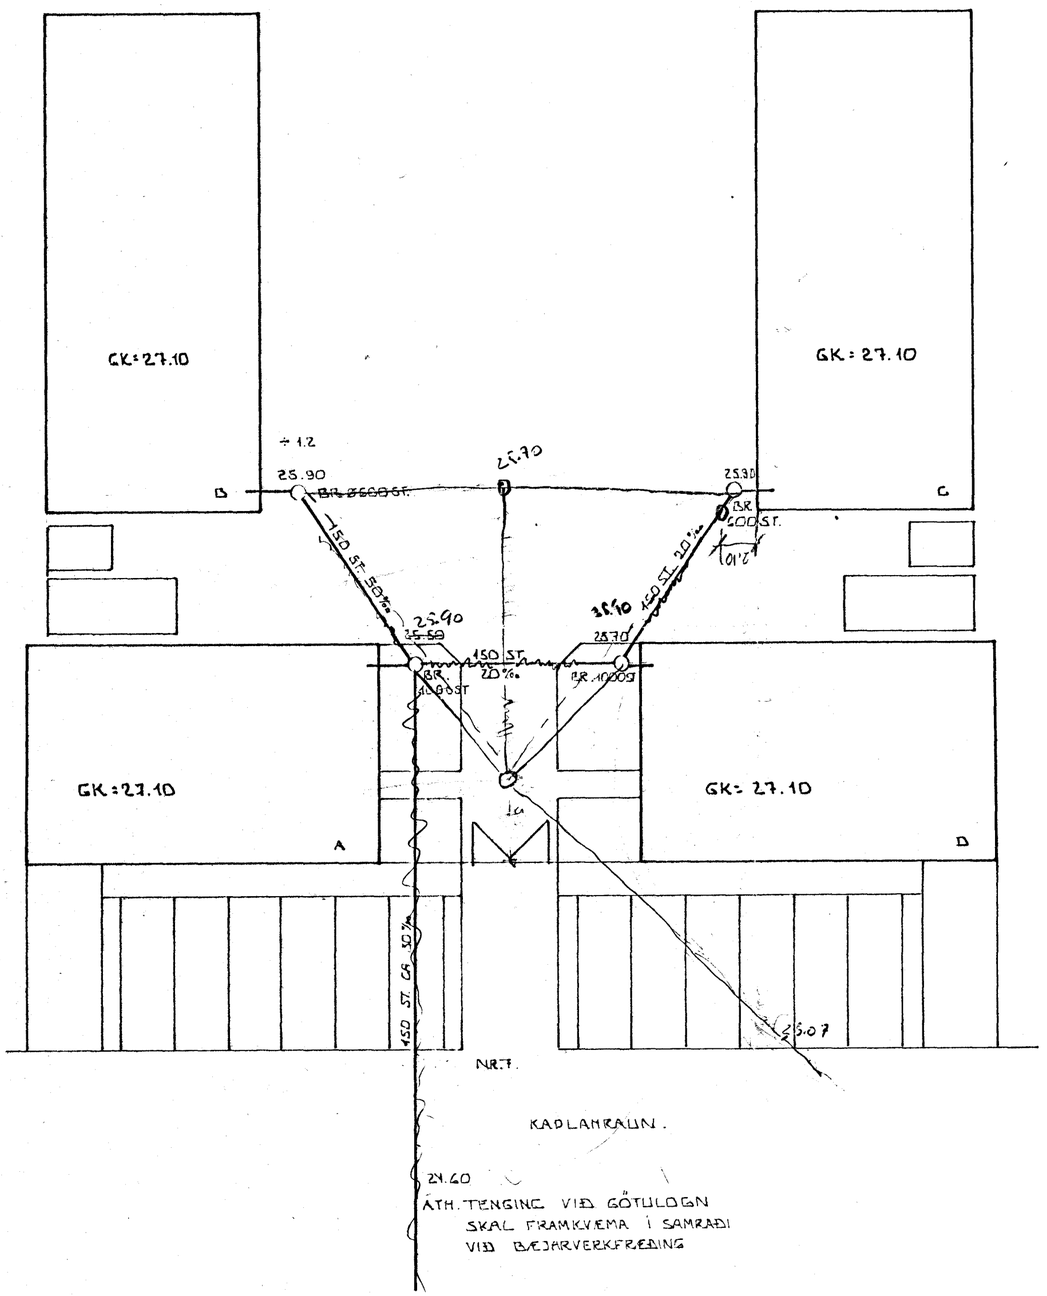

2. júlí 1983
HAFNARFJARÐARBÆR
BYGGINGAFULLTRÚINN

BR.NR.	DAGS	EÐLI BREYTINGAR	SIGN.

KAPLAHRAUN 7ABCD HAFNARFIRÐI

AFSTÖÐUMYND

MÆLIKV. = 1:200

DAGS.	JÚNÍ '83
HANNAÐ	
TEIKNAÐ	
VERK NR.	8228-9
BLAÐ NR.	

SIGURÐUR ÞORLEIFSSON TÆKNIFRÆÐINGUR F.T.F.Í.

STRANDGÖTU 11 HAFNARFIRÐI SÍMI 54751