


GRUNNMYND 1:50

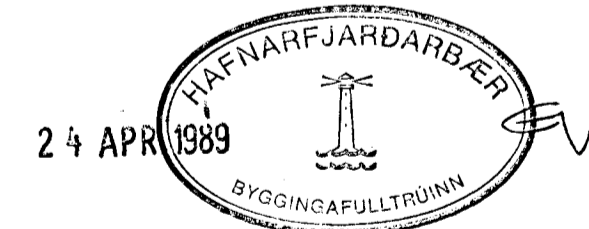

|  |      |                           |            |                           |
|--|------|---------------------------|------------|---------------------------|
| 1. DES 08                                    |      | LEGA LAGNA I AUSTUR HLUTA |            |                           |
| BR.NR.                                       | DAGS | EÐLI                      | BREYTINGAR | SIGN.                     |
| KAPLAHRAUN & C HAFNARFIREÐI                  |      |                           |            | DAGS. APRIL 1985          |
| HITA - VATNS OG FRÆRENNISLAGUR.              |      |                           |            | HANNAÐ <i>[Signature]</i> |
| MÆLIKV.                                      |      |                           |            | TEIKNAD                   |
| SIGURÐUR ÞORLEIFSSON TEKNIFRÆÐINGUR F.T.F.I. |      |                           |            | VERK NR. 8228             |
| STRANDGÖTU 11 HAFNARFIREÐI SÍMI 54751        |      |                           |            | BLAD NR. 2-03A            |