


RÚMMYND 1:50

SKYRINGAR:

ALMENNAR SKYRINGAR SÁ BL. NR. 607
 ÖFNATAFLA ÖSTENGINND SÁ BL. NR. 2-07
 ÖLL VINNA OG ALLT EFNÍ SKALVERA EKV.
 GILDANDI STÖÐLUM OG REGLUGEIÐLUM.
 T. MERKIR AD ÖFNINN ER HITASTYRÐUR
 MEÐ FRAMMRENNISBLÖKUM (TUK) T.D. DANFÖSS
 RAVL.
 TN. MERKIR AD ÖFNINN ER HITASTYRÐUR
 MEÐ FRAMMRENNISBLÖKA T.D. DANFÖSS
 RAVL MEÐ HITANEMA UNDIR ÖFNI.
 K. MERKIR AD ÖFNINN ER HITASTYRÐUR
 MEÐ BAKRENNISBLÖKA (REIÐUR) T.D.
 DANFÖSS FÖVR. EDA ÖÐRUM SAMVEÐU-
 LEGUM HITASTYRÐUM LÖKUM.

24 APR 1989

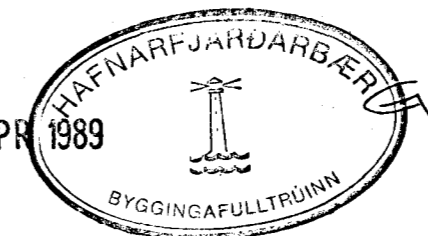

T		DES BB		LEGA LAEVA I AUSTUR HLUTA			
BR. NR.	DAGS	EÐLI BREVTINGAR		SIGN.			
KAPLAHRALN 7C		HAFNARFIREÐI		DAGS.		APRIL 85	
HITA OG VATNSLAGNIZ		RÚMMYND		HAFNAD			
MELIKV. 1:50		SIGURÐUR ÞORLEIFSSON		TEKNIFRÆÐINGUR F.T.F.I.		TEIKNAD	
STRANDGÖTU 11		HAFNARFIREÐI		SÍMI 54151		VERK NR. 8228	
				BLAD NR.		2-05 A	