


Samþykkt á fundi bygginga-
nefndar þ. 17/7 1985

BYGGINGAFULLTRÚINN
Í HAFNARFIRDI

Gróttján Flúkilson

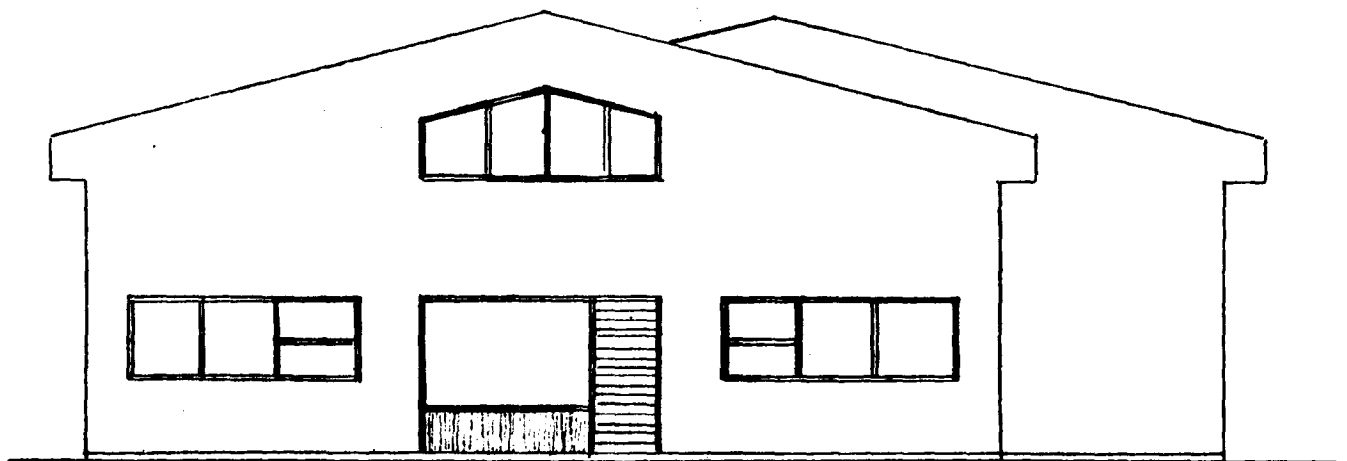

SUÐURGAFL 1:100

KAPLAHRAUN NR. 8

BREYTING Á GLUGGA

DAGS. 15. JÚLÍ 1985