


Bakrás hitaveitu 32# PEH
 Kalt neyzluvatn 32# PEH
 Frúrennslislagir 100# PVC

BR 500
 ca 25.00

Lagnir innfærðar samkvæmt upplýsingum eiganda og lauslegum athugunum á staðnum.

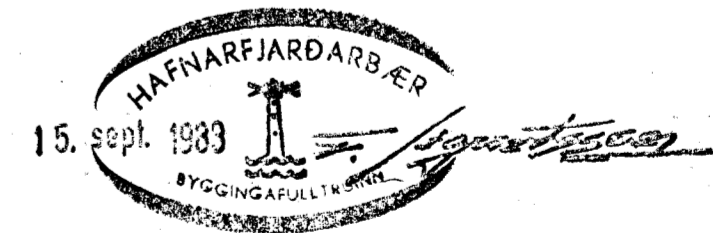

Kaplahraun 8, Hafnarfirði – vesturendi

Lagnir í jörð Uppdráttur	mælikvarði	verk nr.			
	1:100	8320	teikn.nr.	2.01	
	dags	reikn.	teikn.	yfirt.	
hönnun					
breyting	9/83				
samb.	fríðjon Fnl				

RÁDGJÖF s.f.
 VERKFRÆÐISDJÓNUSTA

BOLHOLTÍ 4
 REYKJAVÍK
 Sími 85720