



BREYTING EFTIR BÉNA

blað 5

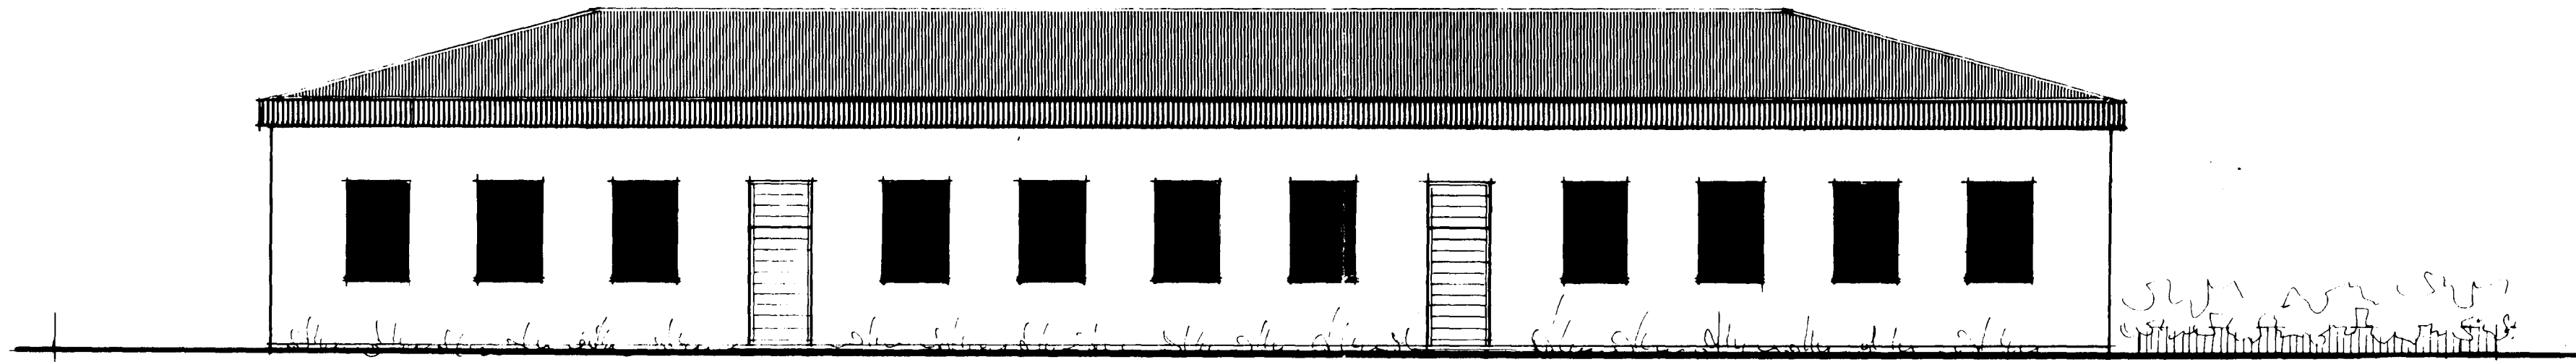

austur (hlíð að Kaplahrauni)

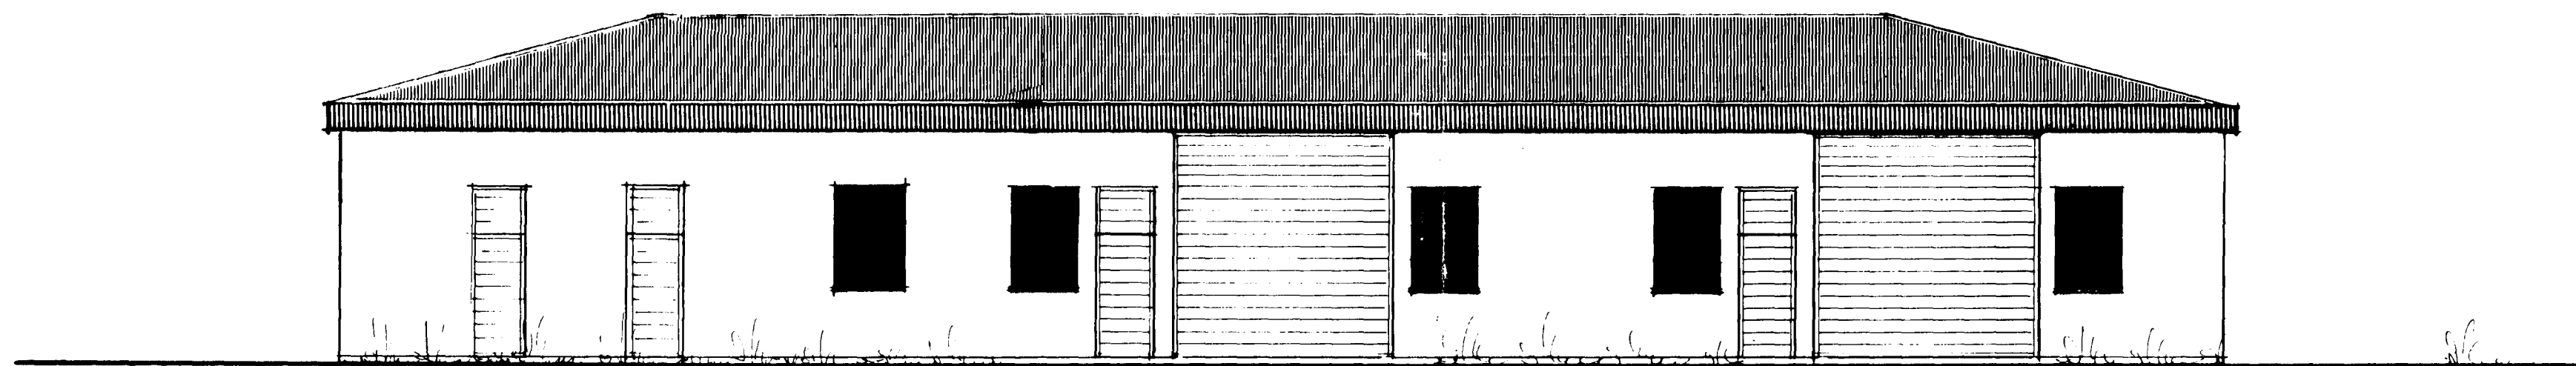

vestur

es

TEIKNISTOFN BORGARTÚNI 28 RÚM 5.33830

EDVARD GUÐMUNDSSON

SIGURDUR KJARTANSSON

Edvard Guðmundsson
Sigurdur Kjartansson

DAGS. ágúst 1982

BREYTT. jan. 1995