



*[Handwritten signature]*

BREYTING EFTIR BRUNNA

blað 6

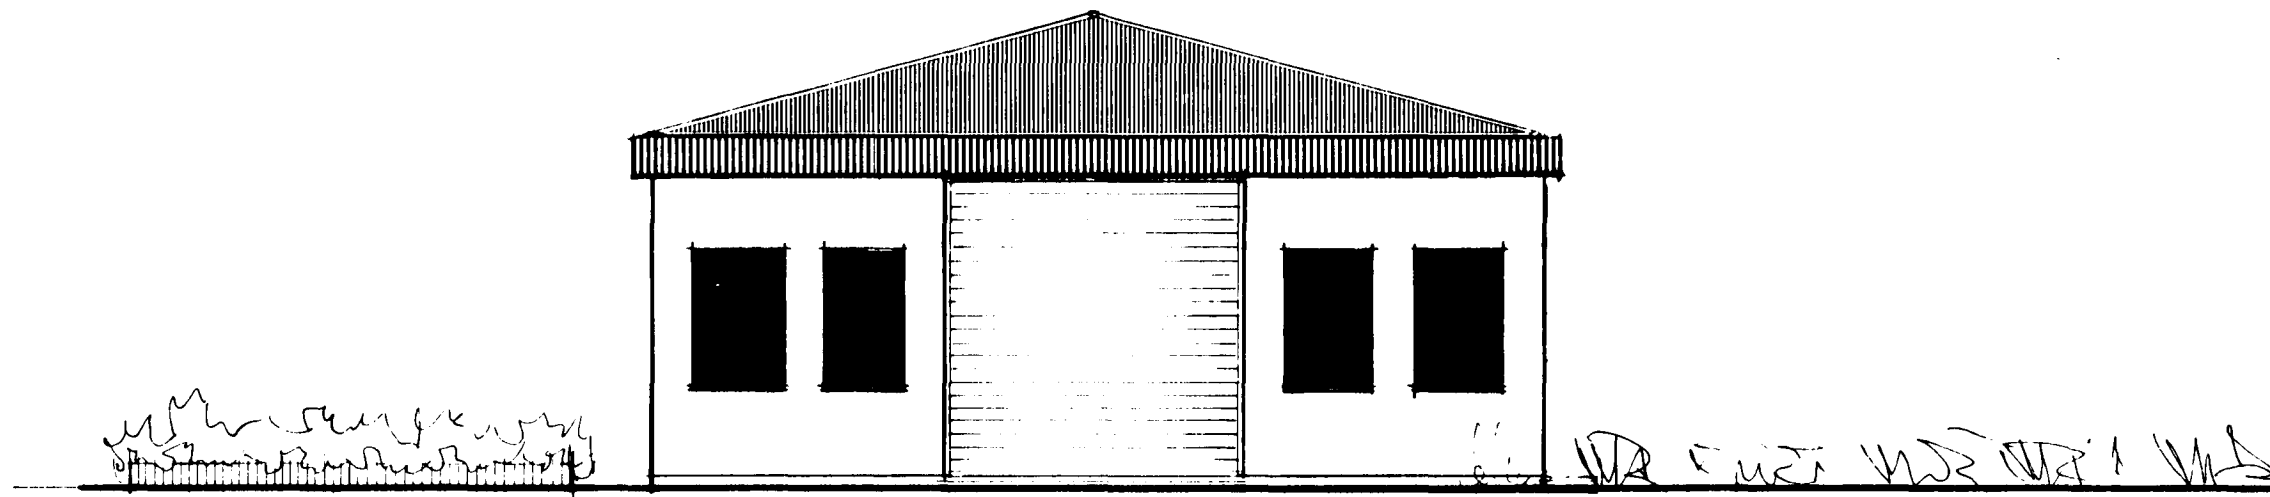

norður (hlíð að Drangahrauni)

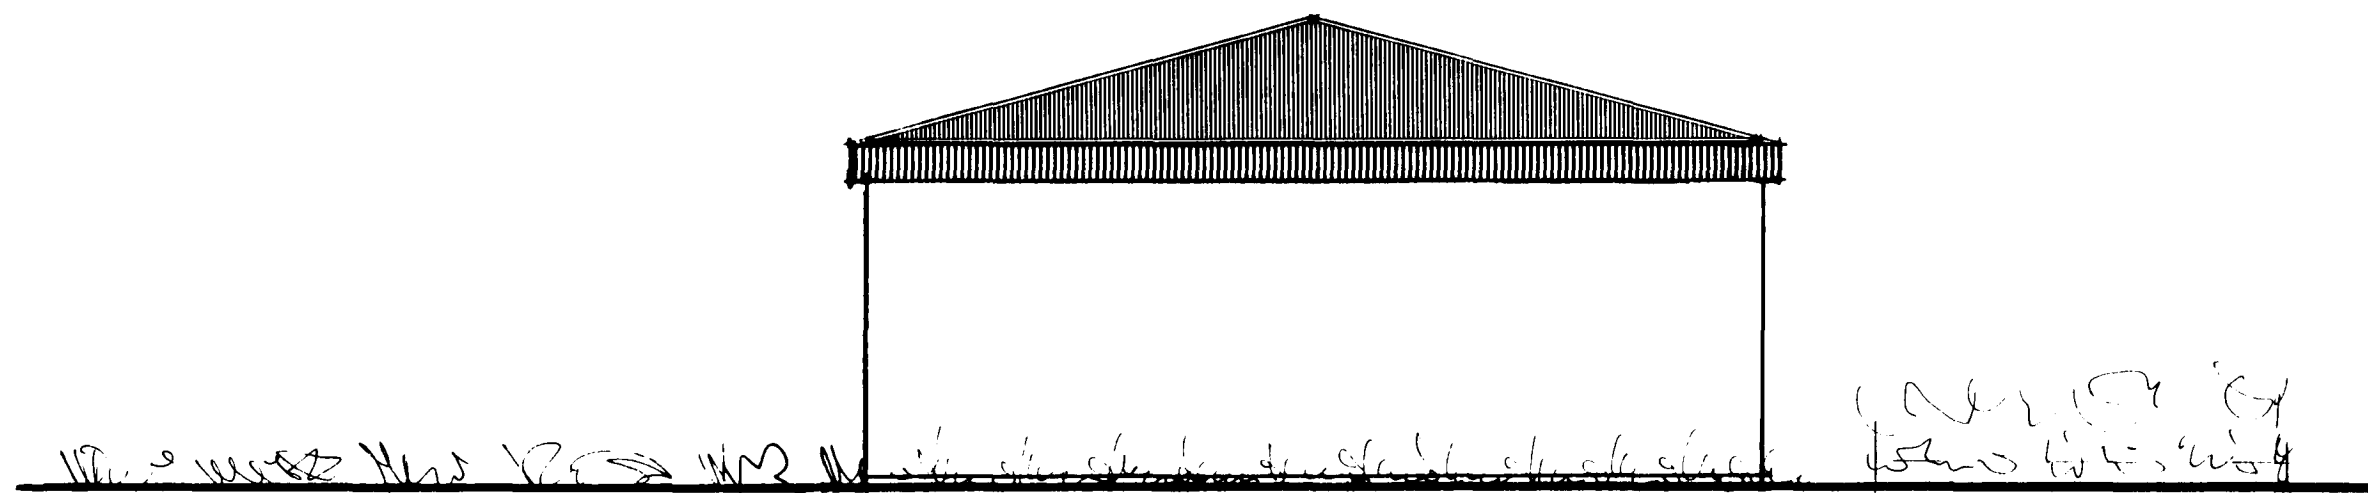

es

TEIKNISTOFN BORGARTÚNI 28 RÚM 5.33030

EDVARD CUDMUNDSSON

EGLEIÐUR KJARTANSSON

*[Handwritten signature]*

DAGS. ágúst 1982

BREYTT. jan. 1985