Kaplahraun nr. 9 Hafnarfirði.

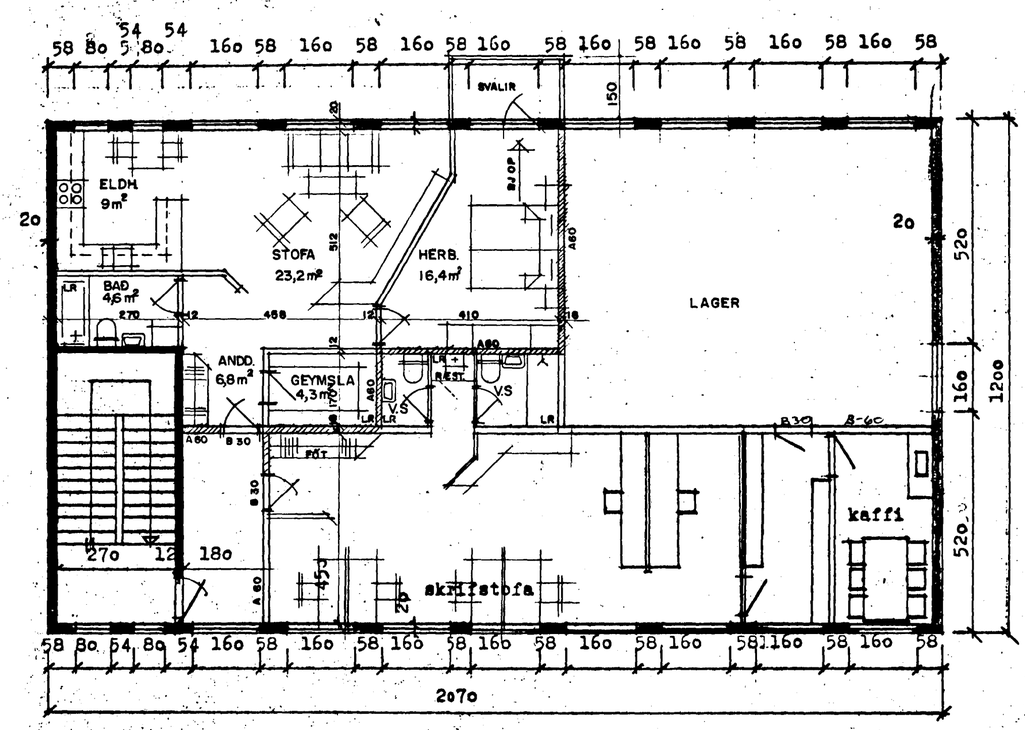

Grunnmynd efri hæð 1 : 100.

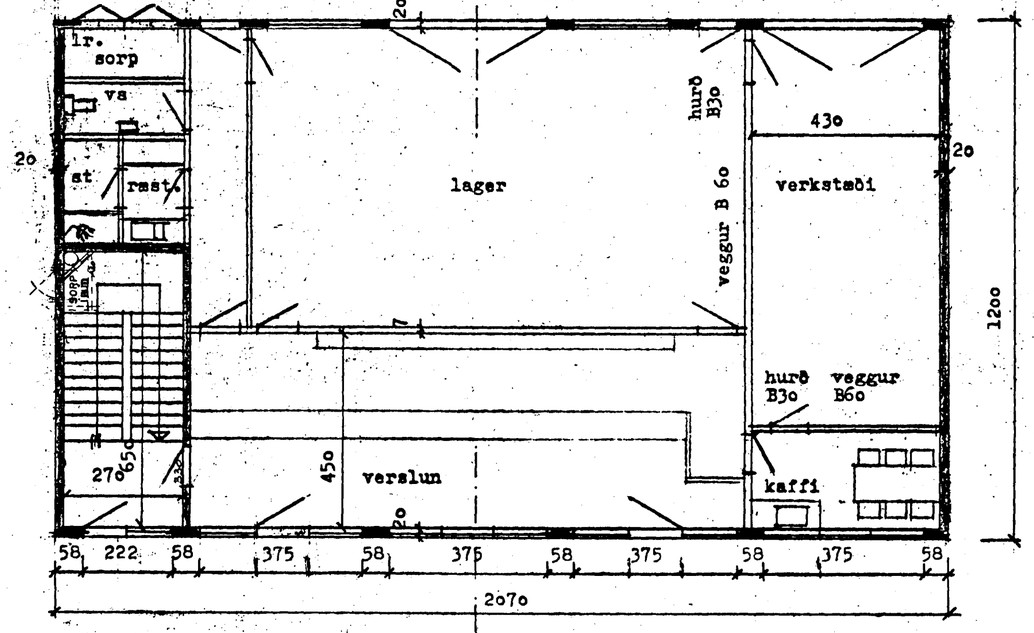

Grunnmynd neðri hæð 1 : 100.

Eg undirritaður Gunnarsson er samþykkur því að Húsvarðaríbúð verði á efri hæð Húsins að Kaplahrauni 9. Hafn.

120753-5179.

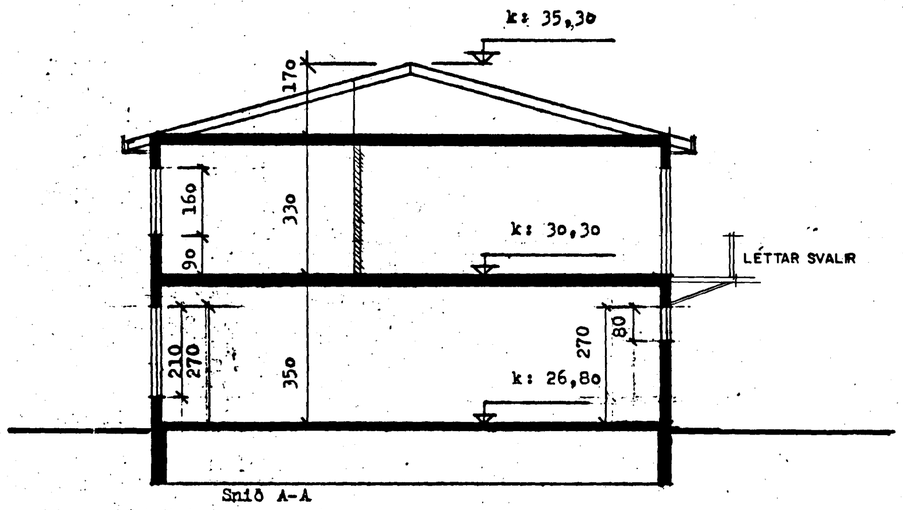

Samþykkt á fundi byggingarnefndar þ. 17/5 1990

BYGGINGAFULLTRÚINN Í HAFNARFIRÐI

1.

ÓHEIMILT ER AÐ SELJA EÐA FRÁMLEIGJA HÚSN. ÍBÚÐINA SÉRSTAKLEGA FRÁ EIGNINNI. ÞINGLÝSA SKAL ÞESSU ÁKVÆÐI Á EIGNINA.

Flatarmál 446,8m² ~~248 m²~~

Rúmmál 1900 m³

HÚSVÍSÚÐ 73,0M² BR

Kaplahraun

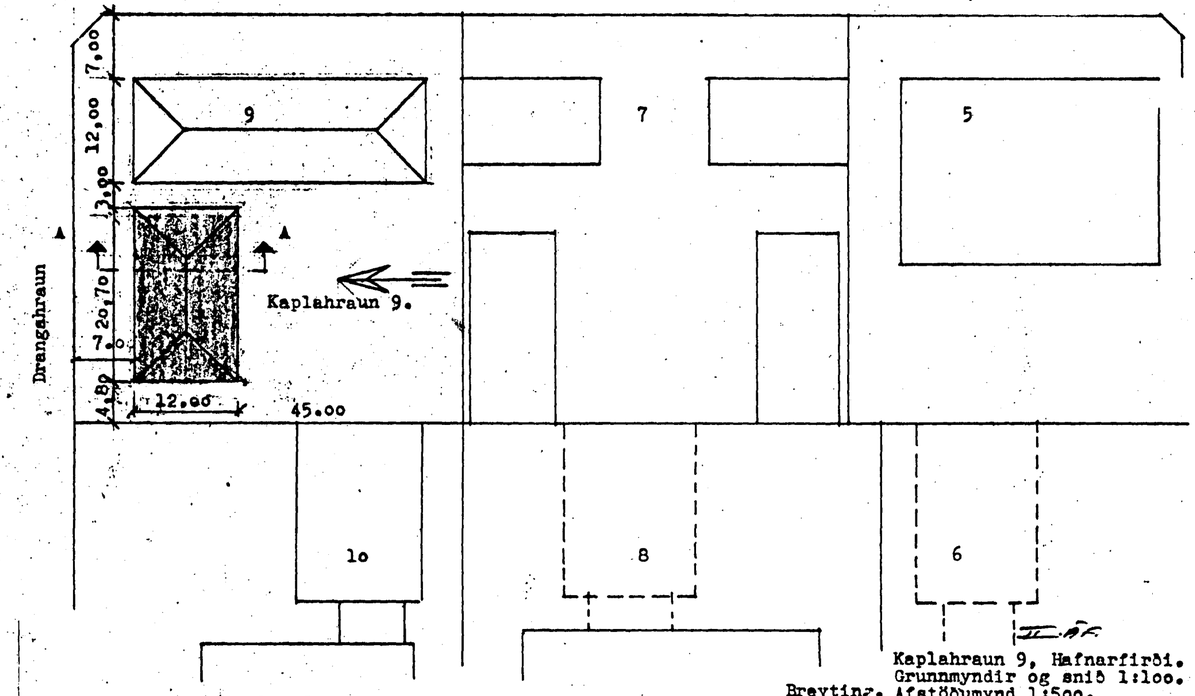

Afstöðumynd 1 : 500.

HÚSVARÐAR ÍBÚÐ TEIKN. Í MAÍ 1990
GUÐM. ÞÓR. BFÍ

Breytingar.

Kaplahraun 9, Hafnarfirði.
Grunnmyndir og snið 1:100.
Afstöðumynd 1:500.
Rvk. 2.4.1989.
Sigurður P. Karason, byggingafr.
Sig. Þorkell Kárason