


BJÁ SKIRINGAR OG AÐSTÖÐVANA Á MÆTI NR. 5B

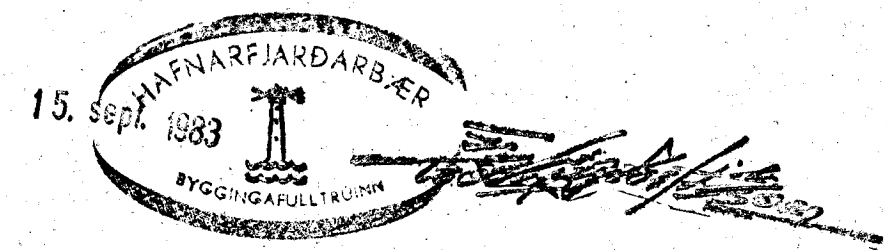

BREYTT Í JÚLÍ 1983  
BREYTT Í ÁG. 1983

HERJANN ISBARN WFL		
ÞAGS.	JULÍ 1983	
BLAÐ	5A	<i>Herjann Isbarn</i>