


KAPLAKRIKI

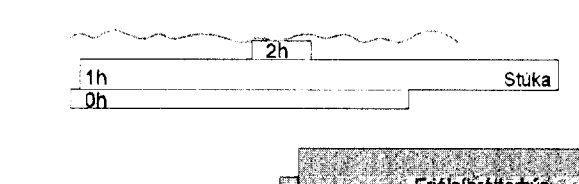

B 20.08.12 Lagfæring & tilvísunum og texta BG/BIB
 A 29.06.12 Reyndartekning BG/BIB
 Útg. Dags. Skýring Hannas/Yfirfaró

VS
 VERKFRÆÐISTOFA

B: EJARHRAUN 20 - 220 HAFNARFJÖRÐUR - KENNIT. 710796-2899
 vsb@vsb.is Sími 585 9600 Fax 585 9610 www.vsb.is

Áritun sérhönnuðar
 Björn Guðafsson Kt: 180550-4889 *Björn Guðafsson*

Verkefni
KAPLAKRIKI
HAFNARFIRÐI

Verkhúti
 Burðarvirki
 Veggir og þakbitar frjálsþróttarhúss
 Yfirlitsmynd

Hannas	Teiknað	Yfirfaró	Kvaldi	Síða
HÓJ	HÓJ/BIB	BG	1:150	/ A1
Dags.	Verkefni	Teikning	Útgáfa	
18.03.2008	06811	B B200	B	

V:\000005811\05811-KaplaKriki-FH\Sheets\06811_1-B2-Veggir-plate-a.dwg