

SKÝRINGAR

PUNKTALÍNA TÁKNAR VEGGI / BITA FYRIR OFAN PLÖTU.
[- - - -]


BENDING:

ALLIR STEYPTIR ÚTVEGGIR MED TVÓFALDRI BENDINGU K100/c200 Í BÁÐAR ÁTTIR. #

ALLIR STEYPTIR INNVEGGIR MED TVÓFALDRI BENDINGU K100/c200 Í BÁÐAR ÁTTIR. #

ALMENNT SKULU TENGIJARN UPP Í VEGGI STANDA MINNST 500mm UPP FYRIR EFRI BRÚN PLÖTU.

Í ALLA VEGGENDA OG KRINGUM ÖLL OP KOMI 2 K12 BUNDINN Í LYKKJUR K100/c250 L= Yx500.

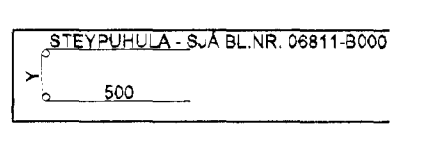

NEDANGREIND LÍNA SÝNIR MÖRK EFRIBENDINGU. JARN SKAL ALLTAF SKEYTILENGT ÚT FYRIR MÖRK EFRIBENDINGAR.

TILVÍSANIR:

ALMENNAR SKÝRINGAR: SJÁ BL.NR 06811-B000.

MÁLSETNINGAR Á VEGGJUM: TEIKNING ARKITEKTS.


KÓTAR: TEIKNING ARKITEKTS.

GÓT Í PLÖTUM OG VEGGJUM: TEIKNING LAGNAHÖNNUDA.

BROTÞÓLSFLOKKUR STEYPU:

SJÁ BL.NR.06811-B000.

KAPLAKRIKI

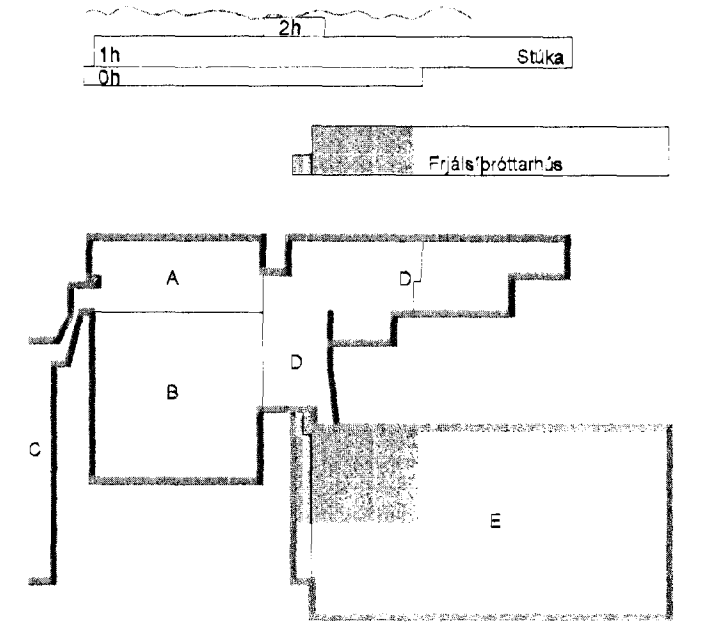

B	20.08.12	Lagfæring á tilvísunum og texta	BG/BIB
A	29.06.12	Reyndartekning	BG/BIB
Úrg.	Dags.	Skýring	Hannað/Virfarð

VS

VERKFRÆÐISTOFA

B-EJARNHRAUN 20 - 220 HAFNARFJÖRDUR - KENNIT. 710796-2899
vsb@vab.is - Sími 585 8600 - Fax 585 9610 - www.vsb.is

Árnum sérhönnuðar
Björn Guðafsson Kf: 180550-4889

Verkefni
**KAPLAKRIKI
HAFNARFIRÐI**

Verkefni
Burdarvirki
Veggir og pakbitar frjáltsþróttarhúss
Grunnmynd

Hannað	Teiknað	Yfirfarið	Kvaðó	Síða
HÓJ	HÓJ/BIB	BG	1:50	/ A1
Dags	Verkefni	Teikning	Útgáfa	
18.03.2008	06811	B 5201	ÚB	