


Samþykkt þann
13. sep. 2012
Bygginguáttir og
Efnisfræðingur

SKÝRINGAR
PUNKTALÍNA TÁKNAR VEGGI / BITA FYRIR OFAN PLOTU.

BENDING:
ALLIR STEYPTIR ÚTVEGGIR MED TVÖFALDRI BENDINGU K10c/c200 Í BÁÐAR ÁTTIR. #
ALLIR STEYPTIR INNVEGGIR MED TVÖFALDRI BENDINGU K10c/c200 Í BÁÐAR ÁTTIR. #

ALMENNT SKULU TENGIJARN UPP Í VEGGI STANDA MINNST 500mm UPP FYRIR EFRI BRÚN PLOTU.

Í ALLA VEGGENDA OG KRINGUM ÖLL OP KOMI 2 K12 BUNDINN Í LYKKJUR K10c/c250 L= Yx500.

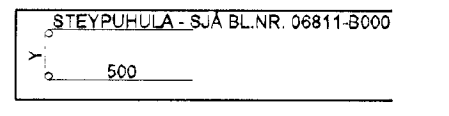


NEÐANGREIND LÍNA SÝNIR MÖRK EFRIBENDINGU. JARN SKAL ALLTAF SKEYTILENGT ÚT FYRIR MÖRK EFRIBENDINGAR.

2 TILVÍSANIR:
ALMENNAR SKÝRINGAR: SJÁ BL.NR 06811-B000.
MÁLSETNINGAR Á VEGGJUM: TEIKNING ARKITEKTS.
KÓTAR: TEIKNING ARKITEKTS.
GÓT Í PLOTUM OG VEGGJUM: TEIKNING LAGNAHÖNNUÐA.

BROTÞOLSFLOKKUR STEYPU:
SJÁ BL.NR 06811-B000.

KAPLAKRIKI

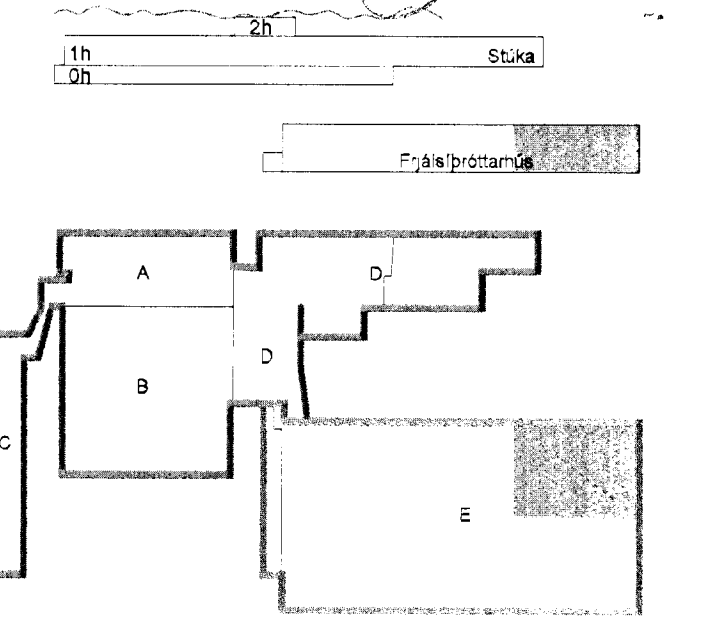

B 20.08.12 Lagfæring á tilvísunum og texta BG/BIB
A 29.08.12 Reyndarteikning BG/BIB
Útg. Dags Skýring Hannasýrfrífaró

VS

VERKFRÆÐISTOFA

BÆJARHRAUN 20 • 220 HAFNARFJÖRDUR • KENNITI: 710796-2899
vsb@vsb.is • Sími 588 8600 • Fax 588 9610 • www.vsb.is

Ántun sérhönnuðar
Byörn Gústafsson Kt: 180550-4889

Verkhelti
KAPLAKRIKI
HAFNARFIRÐI

Verkhelti
Burðarvirki
Veggir og þakbitar frjálssipróttarhúss
Grunnmynd

Hannað	Teiknað	Yfirfarið	Kvarði	Síða
HÖJ	HÖJ/BIB	BG	1:50	/A1
Dags.	Verkhelti	Teikning	Útgáfa	
18.03.2008	06811	B B203	B	

V:20080811/06811-Kaplanir-FH/Sheets/06811-132-Veggir/ysab-3.dwg