

SKÝRINGAR

PUNKTALÍNA TÁKNAR VEGGI / BITA FYRIR OFAN PLÖTU.

[- - - -]


BENDING:

ALLIR STEYPTIR ÚTVEGGIR MEÐ TVÓFALDRI BENDINGU K10c/c200 Í BÁÐAR ÁTTIR. K10c/c200 #

ALLIR STEYPTIR INNVEGGIR MEÐ TVÓFALDRI BENDINGU K10c/c200 Í BÁÐAR ÁTTIR. K10c/c200 #

ALMENNT SKULU TENGIJÁRN UPP Í VEGGI STANDA MINNST 500mm UPP FYRIR EFRI BRÚN PLÖTU.

Í ALLA VEGGENDA OG KRINGUM ÖLL OP KOMI 2 K12 BUNDINN Í LYKKJUR K10c/c250 L= Yx500.

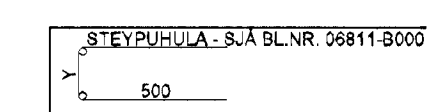

NEÐANGREIND LÍNA SÝNIR MÖRK EFRIBENDINGU. JÁRN SKAL ALLTAF SKEYTILENGT ÚT FYRIR MÖRK EFRIBENDINGAR.

TILVÍSANIR:

ALMENNAR SKÝRINGAR: SJÁ BL.NR 06811-B000.

MÁLSETNINGAR Á VEGGJUM: TEIKNING ARKITEKTS.


KÓTAR: TEIKNING ARKITEKTS.

GÖT Í PLÖTUM OG VEGGJUM: TEIKNING LAGNAHÖNNUÐA.

BROTÞOLSFLOKKUR STEYPU:

SJÁ BL.NR 06811-B000.

KAPLAKRIKI

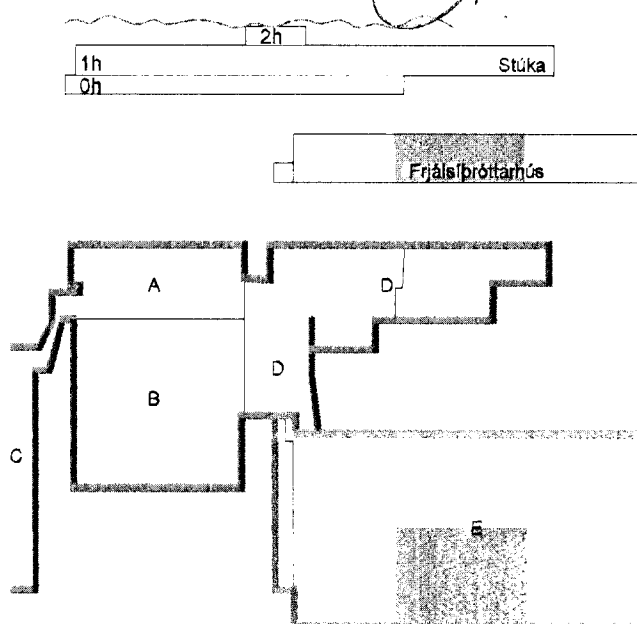

B 20.08.12 Lagfæring & tilvísunum og texta BG/BIB

A 30.06.12 Reyndarteikning BG/BIB

Útg. Dags. Skýring Hannas/Yfirfarð



VERKFRÆÐISTOFA

BÆJARHRAUN 20 • 220 HAFNARFJÖRDUR • KENNIT. 710796-2899
vsb@vsb.is • Sími 585 8600 • Fax 585 8610 • www.vsb.is

Artun sérhönnuðar
Sjóm Gustafsson Kt: 180550-4889

**KAPLAKRIKI
HAFNARFIRÐI**

Verkhúsið
Burðarvirki
Veggir og þakbitar frjálsipróttarhúss
Grunnmynd

Hannas	Teiknað	Yfirfarð	Kvarði	/ A1	Síða
HÖJ	HÖJ/BIB	BG	1:50	/ A1	-
Dags.	Verkefni	Teikning	Útgáfa		
18.03.2008	06811	B 205	B		