



Samþykkt þann

30. júlí 2012

Þyngingufulltrúnni í Hafnarfirði
Eli Höfður S. Gunnarsson

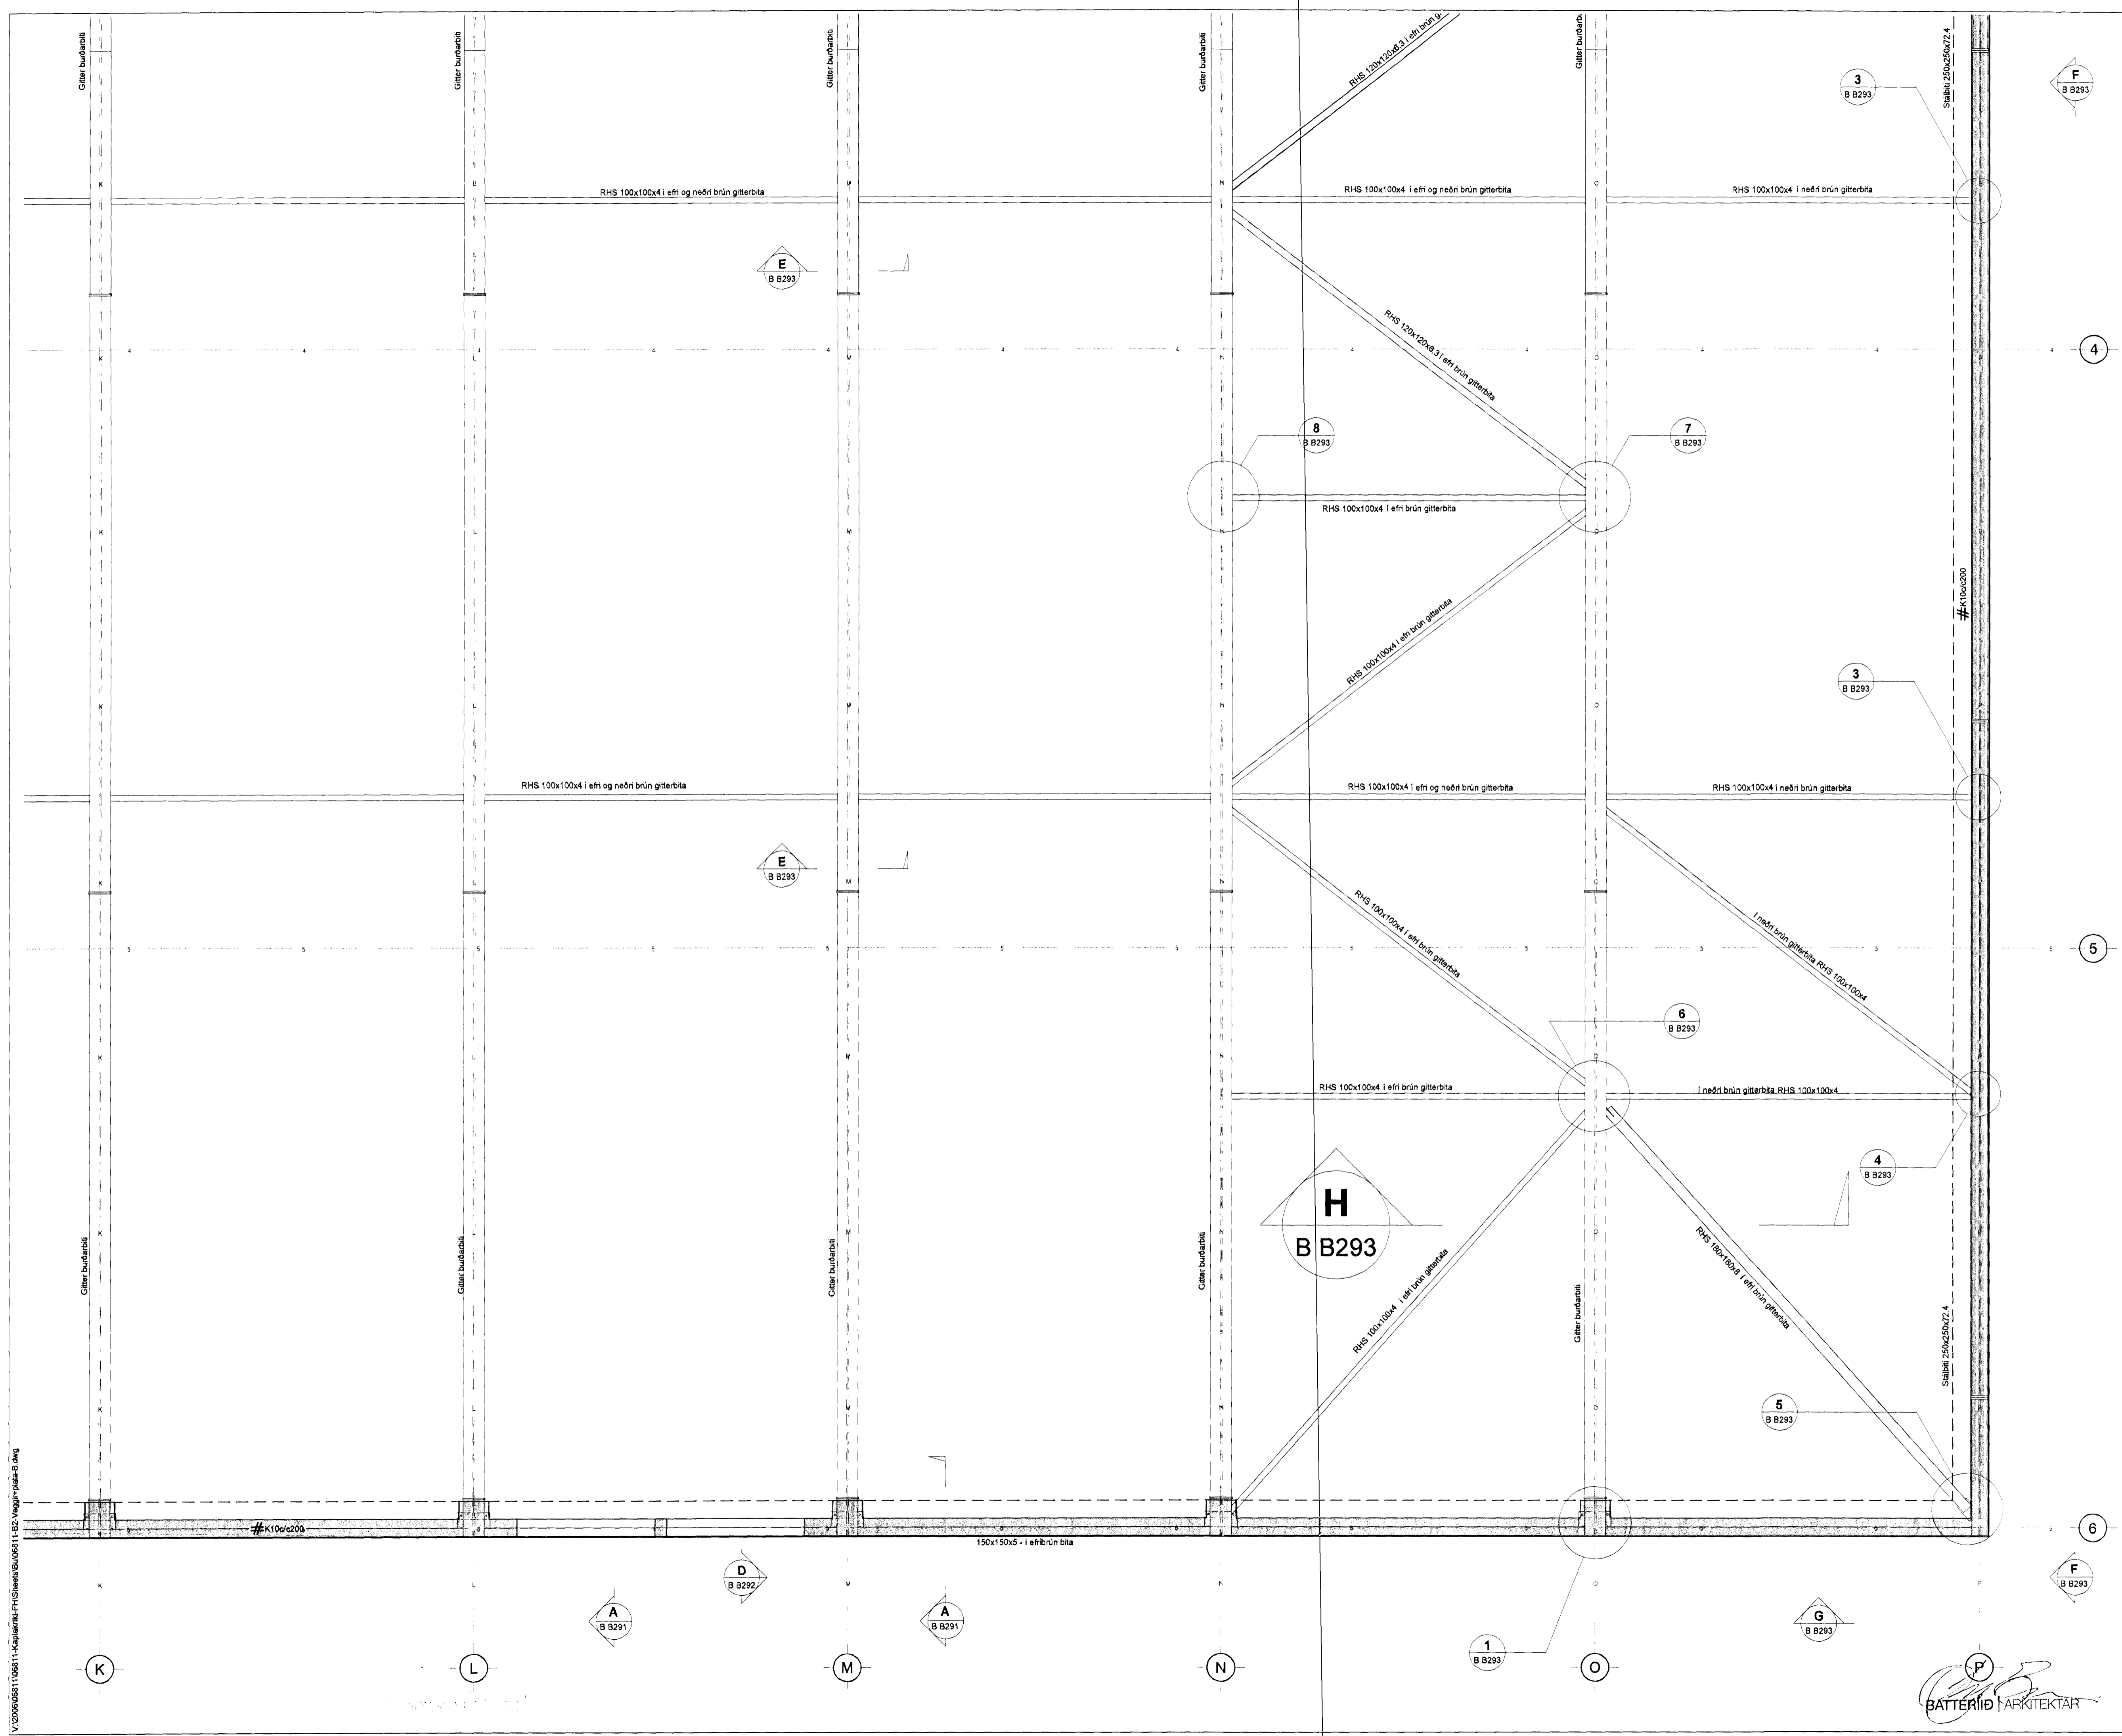

KAPLAKRIKI

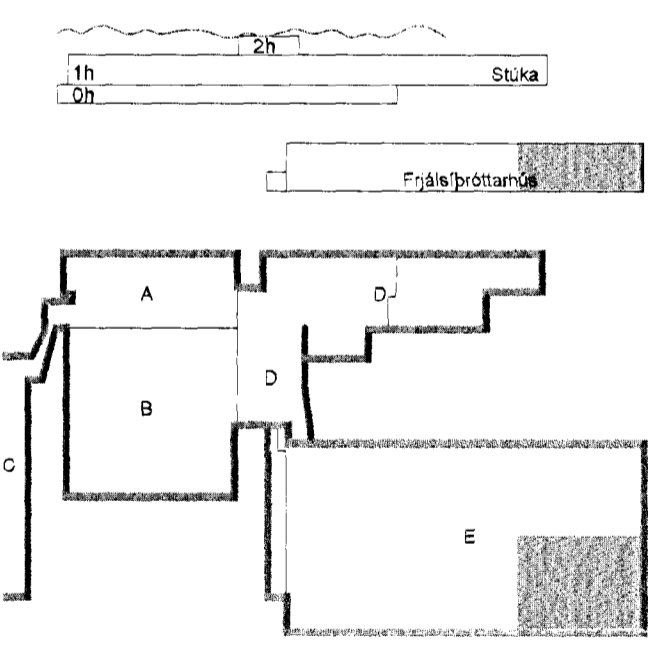

A. 29.06.12 Reyndartekning BO/BIB
Útg. Dags. Skýring Hannas Yrifernd



VERKFRÆÐISTOFA

BEJARHRAUN 20 · 220 HAFNARFJÖRDUR · KENNIT. 710796-2899
vsb@vsb.is · Sími 585 8600 · Fax 585 8610 · www.vsb.is

Áritun sérhönnuðar
Björn Guðafsson Kt:180550-4888

Verkefni
KAPLAKRIKI
HAFNARFIRÐI

Verkefni
Burðarvirki
Veggir og bakbitar frjálsspróttarhúss
Grunnmynd

| | | | | |
|---------------------|-------------------|-------------------|---------------|--------------|
| Hannas HÖJ | Teknað HÖJ/BIB | Yfirfarð BG | Kvæði 1.50 | Síða / A1 |
| Dags. 18.03.2008 | Verkefni 06811 | Tekning B B206 | Útgáfa A | |



V:\2008\06811\06811_Hafnarfirdi-FH\Sheets\B\06811_B2-Veggir-palan-B.dwg