

Samþykkt þann 3. júní 2012  
Byggingulögregning HAFNARFIRÐI  
Fru. Hóla 5 Gunnlaugsson


**SKÝRINGAR**

**STÁLVIKRI:**  
ALLT STÁL SKAL VERA AF GÆÐUM S 235 JR Í SAMRÆMI VIÐ ÍST EN 10025 1990 + A1 1993 OG ÍST EN 10027-2:1992.

**STÆRÐIR STÁLÞVERSNIÐA MIÐAST VIÐ ÍST EN 10210-2:2006 OG EVRÞÓUSTADLA ALMENN.**

**FESTINGAR:**  
BOLTAR, RÆR OG SKINNUR SKULU VERA AF GÆÐAFLOKKI 8.8. BOLTAR, SKRÚFUR, OG NAGLAR SÉU HEITSINKHÚÐADIR. RÆR Á BOLTUM SKULU VERA ÞANNIG GERÐAR AF HERSLA Á ÞEIM GETI EKKI LOSNAÐ.

**SUÐUR:**  
SUÐUEFNI SKAL UPPFYLLA KRÖFUR ÍST EN 1011 OG SKAL SUÐUVINNA FRAMKVÆMD AF SUÐUMÖNNUM SEM HAFNA HÆFNISPRÓF SKV. ÍST EN 287-1. VIÐ 20% STIKPRUFU NÁI SUÐAN MINNST KARAKTER C. SKV. STAÐLI DS/EN 25817.

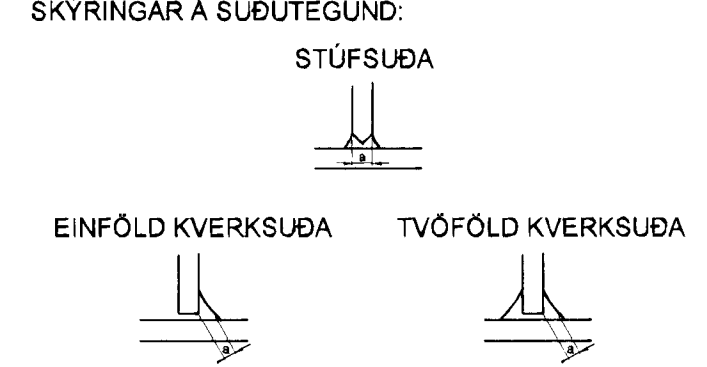


**TILVÍSANIR:**  
ALMENNAR SKÝRINGAR: TEIKNING NR. 06811-8000.

MÁLSETNINGAR Á VEGGJUM: TEIKNING ARKITEKTS.

UPPLÝSINGAR UM KÓTA: TEIKNING ARKITEKTS.

GÖT Í VEGGJUM OG PLOTUM: GATAPLÖN OG TEIKNING LAGNAHÖNNUDA.

**BROTÞOLSFLOKKUR STEYPU:**  
SJÁ TEIKNINGU NR. 06811-8000.

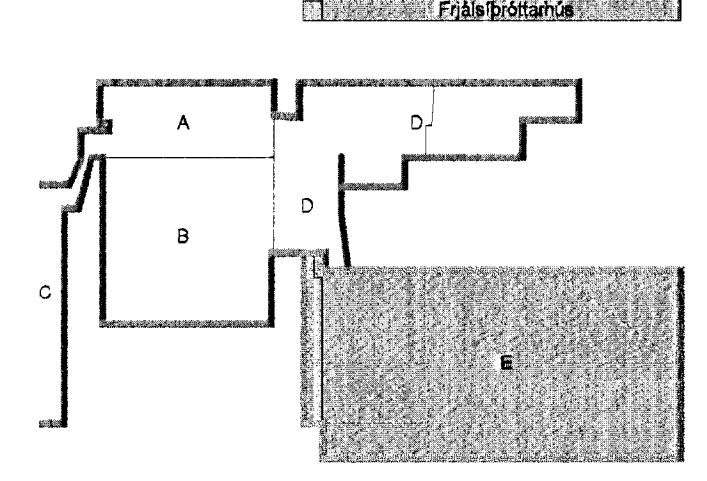

A 29.06.12 Reyndartekning BÓ/BIB  
Útg. Dags. Skýring

**VSF**  
VERKFRÆÐISTOFA

BÆJARHRAUN 20 • 220 HAFNARFJÖRÐUR • KENNITI 710796-2899  
vsf@vsf.is • Sími 585 9600 • Fax 585 8610 • www.vsf.is

Áritun sérhönnuðar  
Björn Guðafsson K1.180550-4888  
Verkefni  
**KAPLAKRIKI HAFNARFIRÐI**  
Verkefni  
Burðarvirki  
Veggir og þakbitar frjálsípráttarhúss  
Snið og sémyndir  
Hamnir: HÓJ, HÓJ/BIB, HÓJ/BIB  
Dags: 18.03.2008  
Knaði: 1:10/1:50/1:100/1:A1  

BALTERIÐ ARKITEKTAR

V:\2008\0811\08111\_KaplaKriki\_FH\Sheet\B00811\_02\_Veggir\plate\_B.wg