


Samþykkt bann  
 30. júlí 2012  
 Byggingafulltrúnaði HAFNARFIRÐI  
 Pn. Hrífnir S. Gunnlaugsson

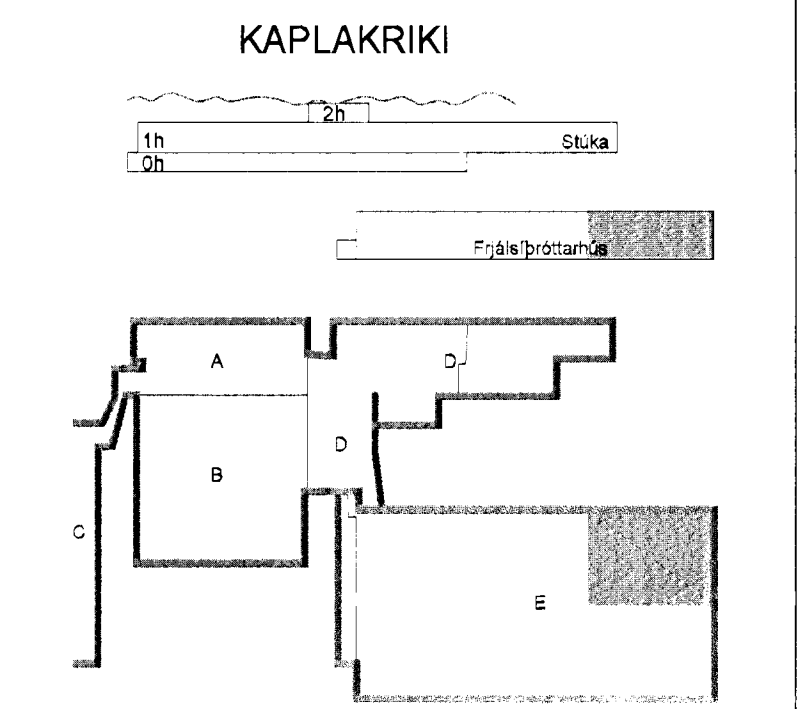

A 29.06.12 Reyndartekning BG/BIB  
 Útg. Dags. Skýring Hannas/Yfirfarð



VERKFRÆDISTOFA  
 BÆJARHRAUN 20 · 220 HAFNARFJÖRDUR · KENNIT. 710798-2899  
 vsb@vsb.is Sími 585 8600 Fax 585 9610 www.vsb.is

Arntun sérhönnuðar  
 Björn Gústafsson Kt: 180551889

Verkhenni  
 Verkhenni  
 Verkhenni

**KAPLAKRIKI**  
**HAFNARFIRÐI**

Verkhenni  
 Burðarvirki  
 Veggir og þakbitar frjálsprottahúss  
 Grunnmynd

Hannas	Teiknað	Yfirfarð	Kvarði	Síða
HÓJ	HÓJ/BIB	BG	1.50	/ A1
Dags	Verkhenni	Teikning	Útgáfa	
18.03.2008	06811	B B203	A	

BATTERIÓ FARKITEKTAR

V:\20060511\06511-Kaplaenki\FH\Sheets\B\06511-FSB-Veggr-plata-B.dwg