
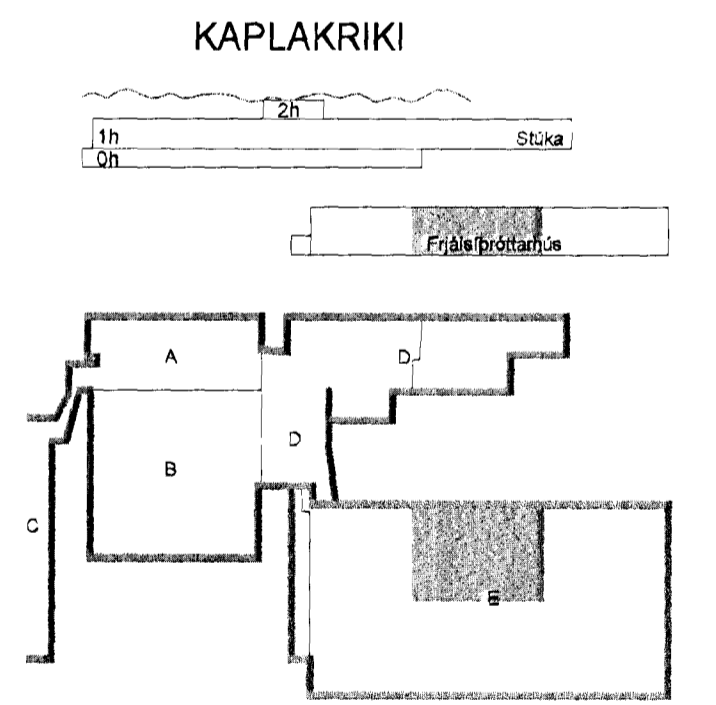


Samþykkt þann  
3. júlí 2012  
Bygginguvaldunin í Hafnarfirði  
Fyl. Heðra S. Gunnlaugsson

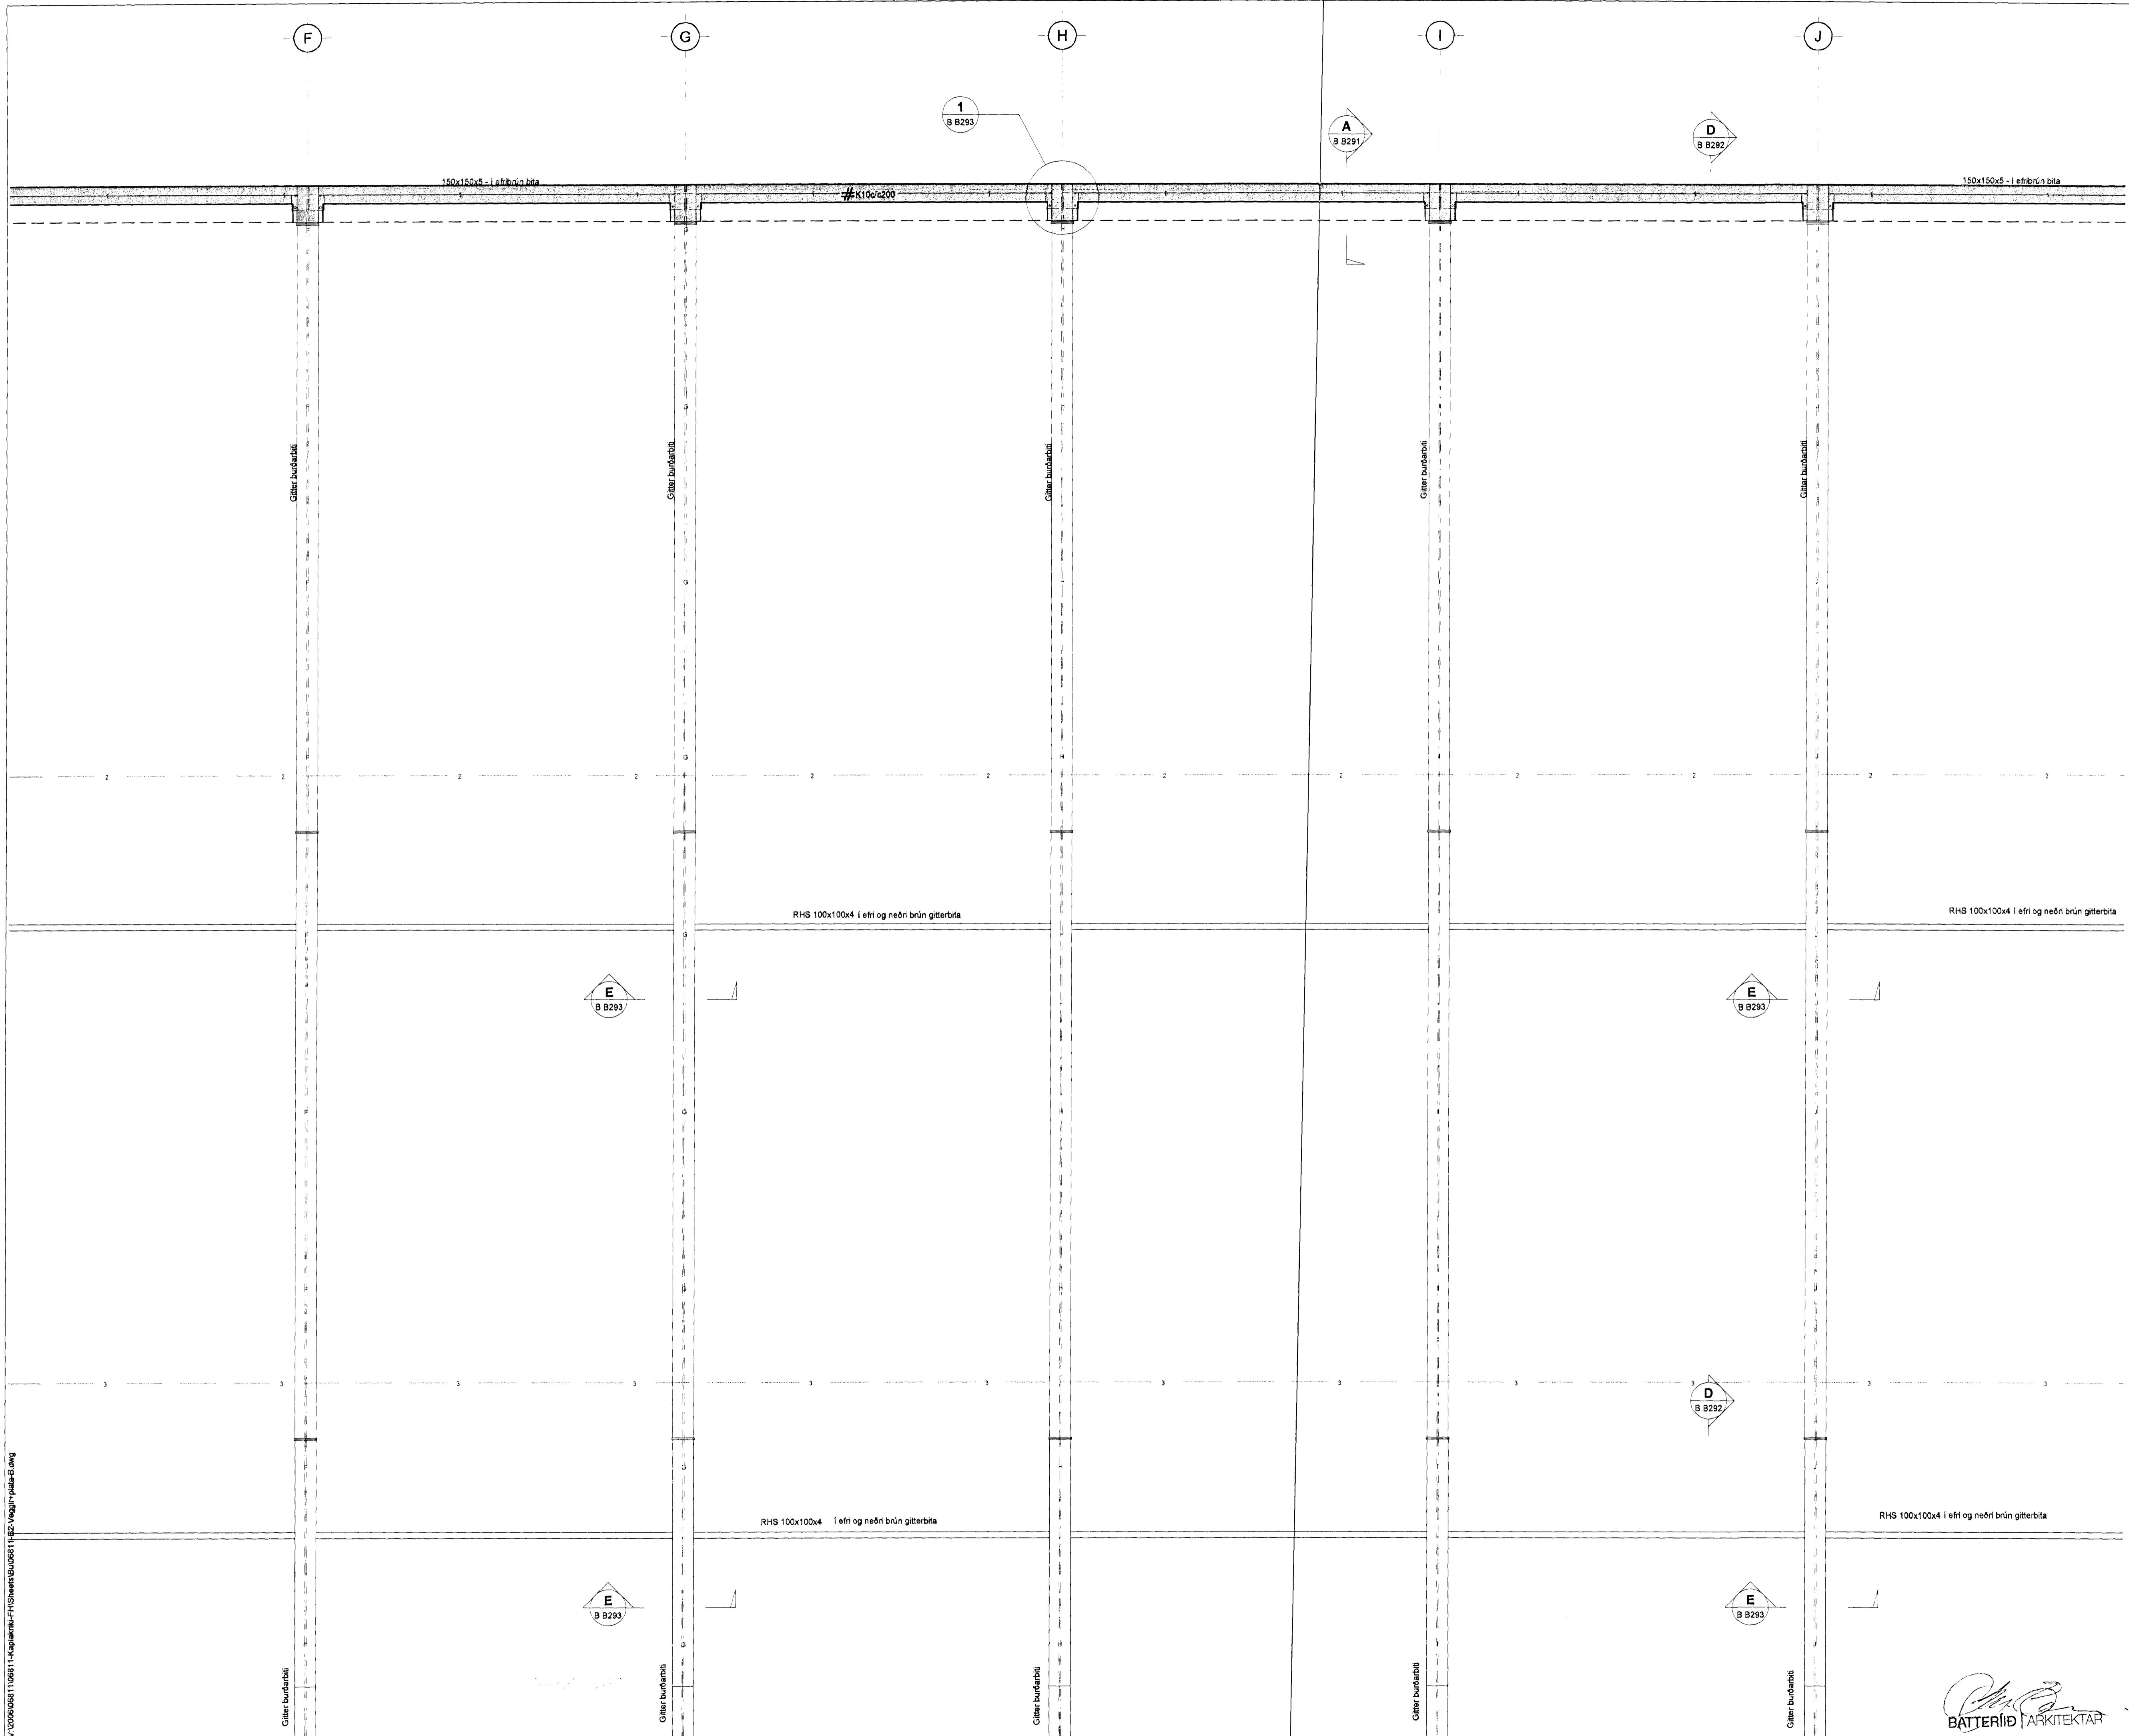

A 29.06.12 Reyndartekning  
Útg. Daga Skýring Hannab/Virfad

**VSB**

VERKFRÆÐISTOFA

BEJARHRAUN 20 · 220 HAFNARFJÖRDUR · KENNIT. 710796-2899  
vab@vab.is Sími 585 8600 Fax 585 9610 www.vab.is

Ártun sérhönnuðar  
Björn Guðarsson Kf: 180550-4889

Verkið  
**KAPLAKRIKI**  
**HAFNARFIRÐI**

Verkið  
Burðarvirki  
Veggir og þakbitar frjálspíratarhúss  
Grunnmynd

Hannað	Teknað	Virfarað	Kvarði	Síða
HÖJ	HÖJ/BIB	BG	1:50	/ A1
Daga	Verkið	Tekning	Útgafa	
18.03.2008	06811	B B202	A	

BATTERIÐ | ARKITEKTAR

V:\2009\06811\06811-Kaplaekriki\FHS\Sheet\B\06811\_142\_Veggir\_þakbitar\_B.dwg