


KAPLAKRIKI

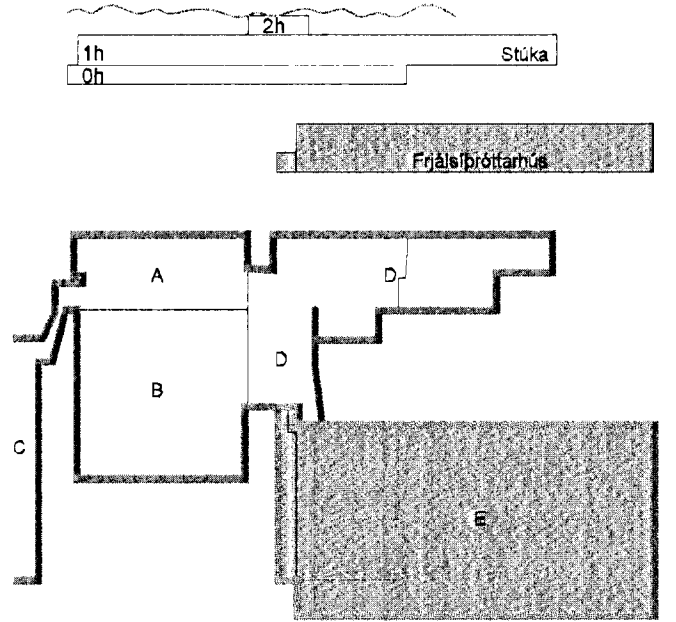

6 A 29.06.12 Reyndartekning BG/BIB  
 Útg. Dags. Skýring Hanna Ö. Yfirfarð



VERKFRÆDISTOFA

BÆJARHRAUN 20 - 220 HAFNARFJÖRÐUR - KENNIT. 110796-2899  
 vsb@vsb.is Sími 585 8600 Fax 585 8610 www.vsb.is

Artur sérhöfundur Bygm Gustafsson Kt. 180350-1882	<i>Björn Guðmundsson</i>	
Verkið KAPLAKRIKI HAFNARFIRÐI		
Verkið Burðarvirki Veggir og þakbitar frjálspróttarhúss Yfirlitsmynd		
Hanna Ö. Yf. / HÖJ/BIB	Yfirfarð. BG	Kvarði. 1:150 / A1
Dags. 18.03.2008	Verkið. 06811	Tekning. B B200
		Stað. / Útgáfa. A

*Björn Guðmundsson*  
 BATTERIÐ | ARKITEKTAR