


A Ein af þessum hurðum endurnýtt í viðbyggingu

VH01 - 6 STK.
4000 (gatmál)



VH03 - 1 STK.
5000 (gatmál)

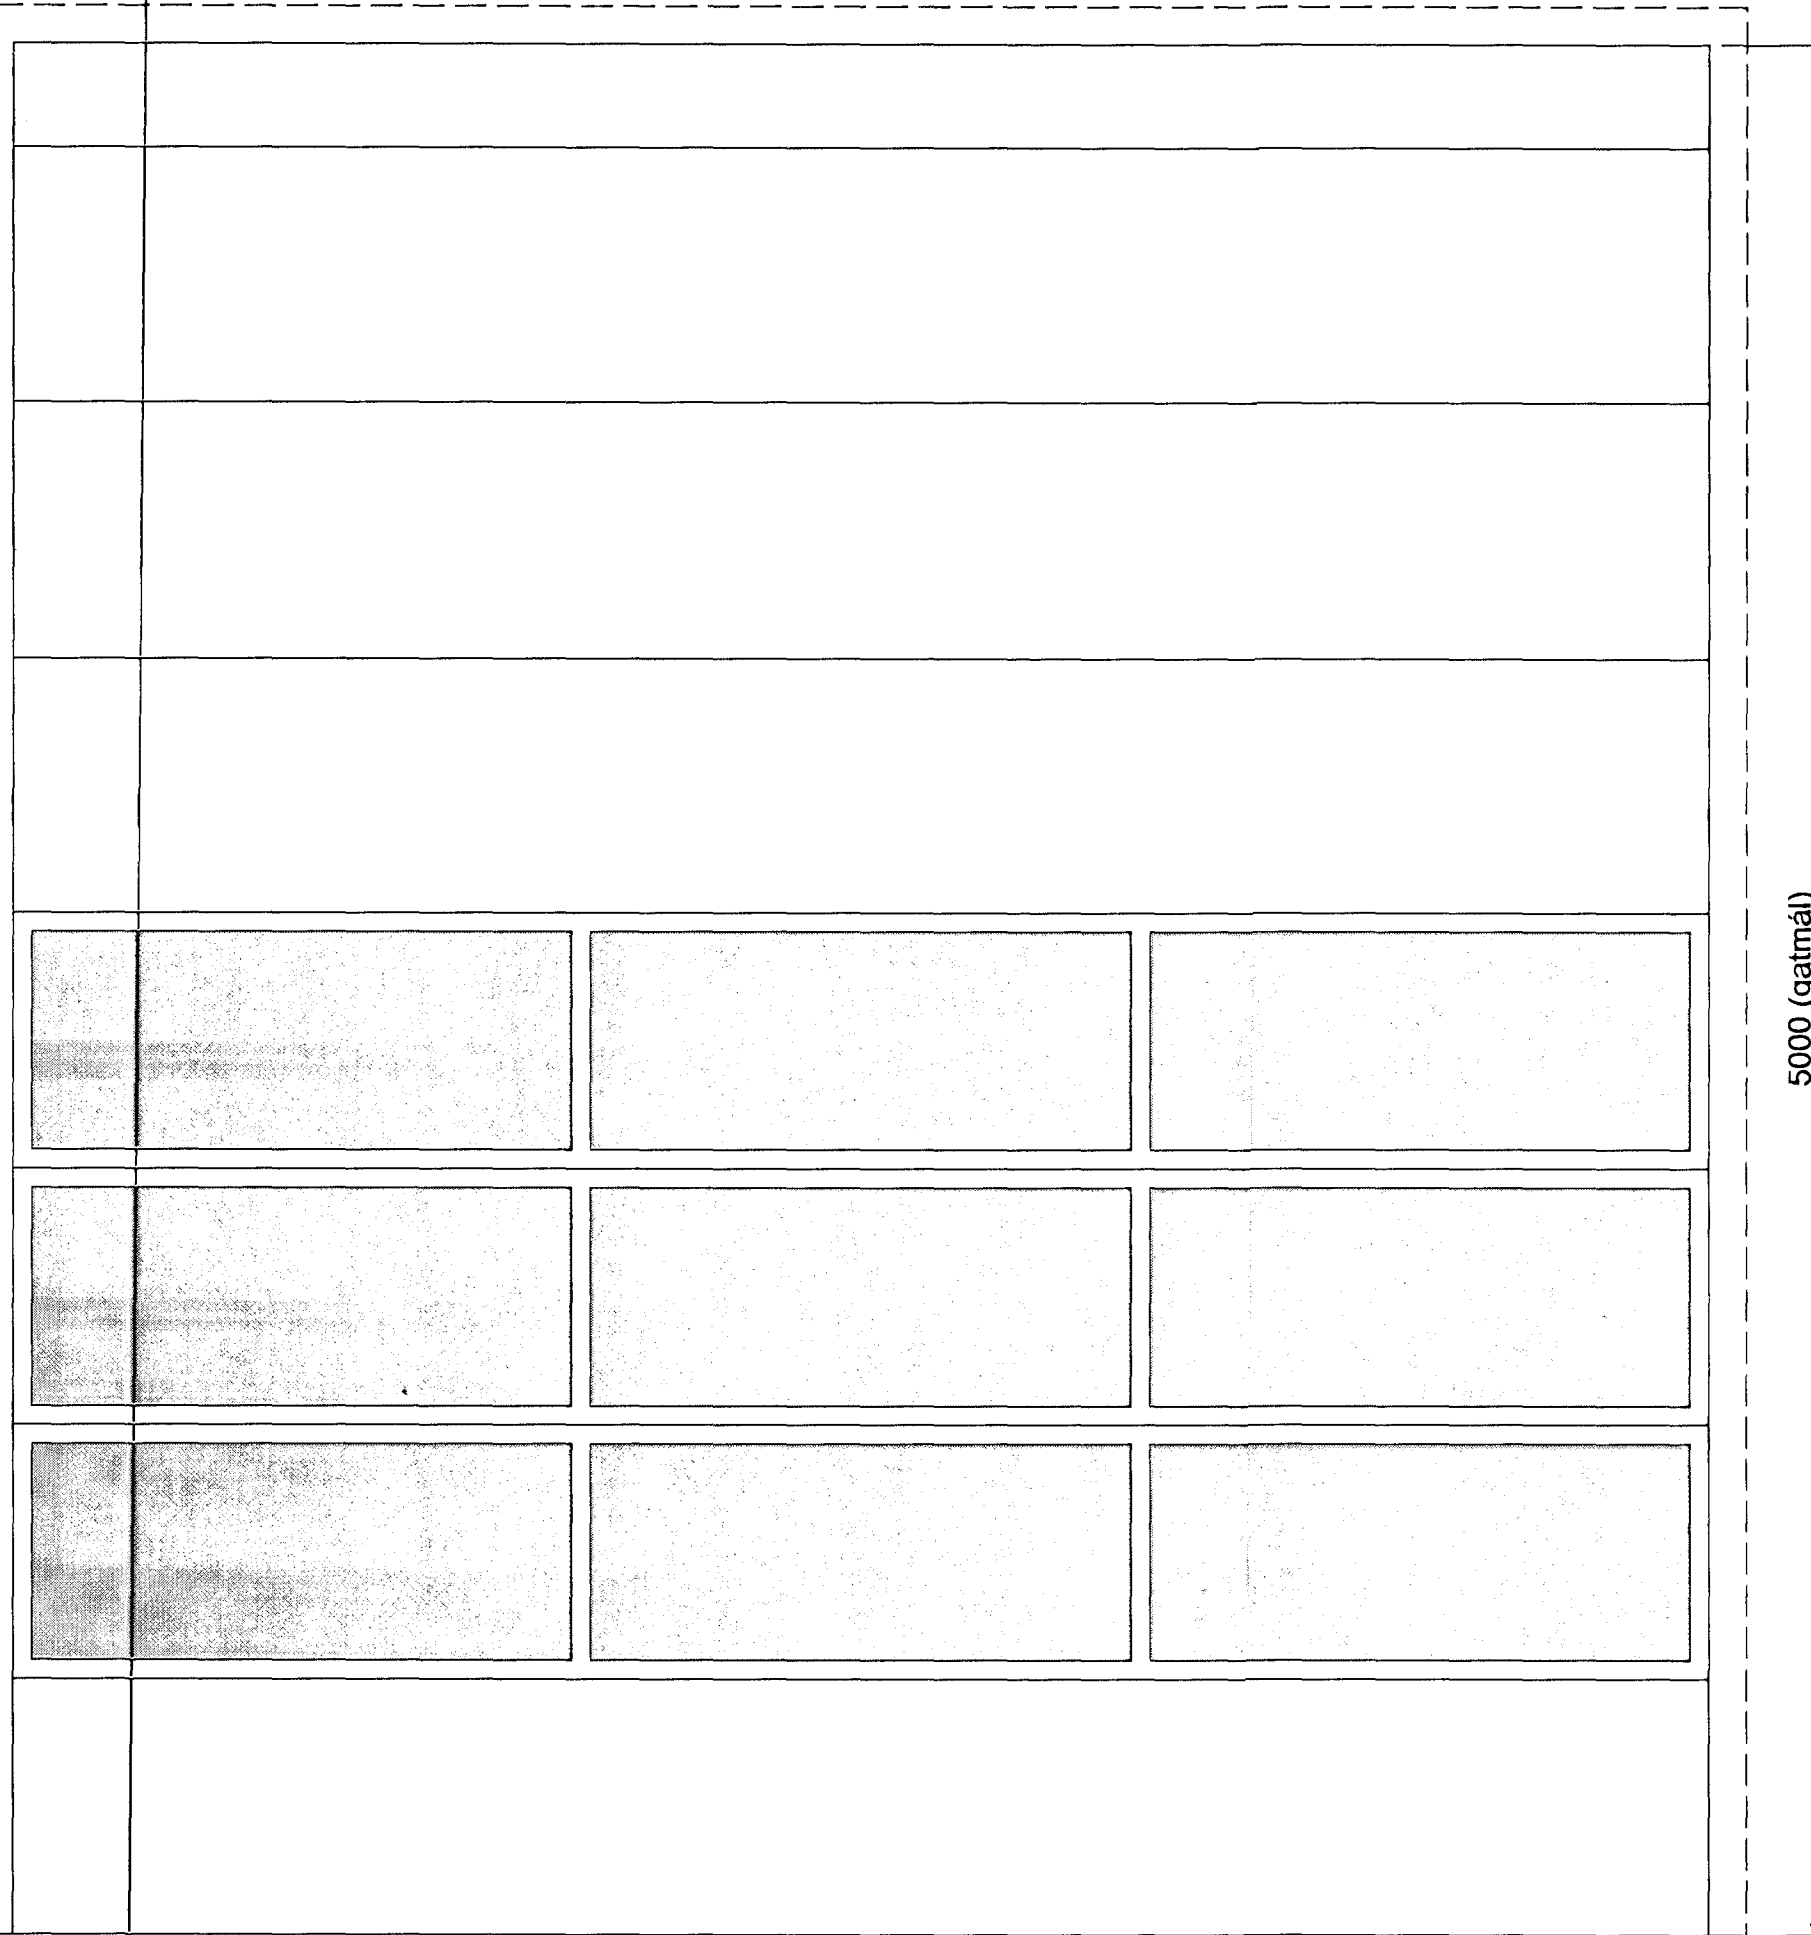


VH02 - 2 STK.
4500 (gatmál)

Ein ný hurð í viðbyggingu **A**

Samþykkt þann
19. júlí 2012
Byggingafræðingur í Hafnarfirði
F.A. Halldór S. Gunnlaugsson

SKÝRINGAR
Sjá teikningu nr. 21-01

| | | | |
|---|---------|------------|------------|
| C | OJ | HMH | 27.06.2012 |
| Ný hurð í viðbyggingu bætt inná teikningu | | | |
| Sétt ný útgáfa af teikningahaus Ask Arkitektá & teikningu | | | |
| ÚTGÁFA | TEIKNAD | LYFIRI/AND | DAÐS |
| SKÝRINGAR | | | |

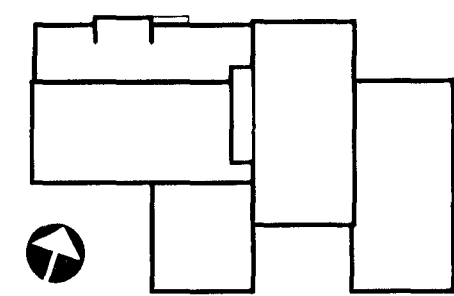

ASK ARKITEKTAR EHF
GERSDÖTU 9 101 REYKJAVÍK
SMÍ 515 0300 FAX 515 0319
www.ask.is

ÁRITTUN ADALHÖNDUGAR
Högnir Halldórsson Arkitekt P.A.L. högnir@ask.is



| | |
|--------------------------------|------------|
| VERKERNI | |
| GJÁHELLA 4, HAFNARFIRÐI HÉÐINN | |
| TEIKNINGAR | SKV 1:AT |
| VERKTEIKNINGAR | HMM |
| HÉTTI/TEIKNINGAR | OJ |
| VÖRUHURÐIR | HMH |
| | DAÐS |
| | 28.03.2008 |
| VERKUR | UTGÁFA |
| 06124 | A |
| AUÐKENDI/REIÐIS/TEIKNINGAR | 21-02 |

ÖSKIÐ ER MIÐLAÐAÐ AF TEIKNINGU. ÖLL AÐRIT OG AÐRITUN TEIKNINGA ER HÁÐ SAMÞYKKT AF ASK ARKITEKTAR.