


1 ÚTLIT 1:50
ÚTLIT SUÐUR (hluti)

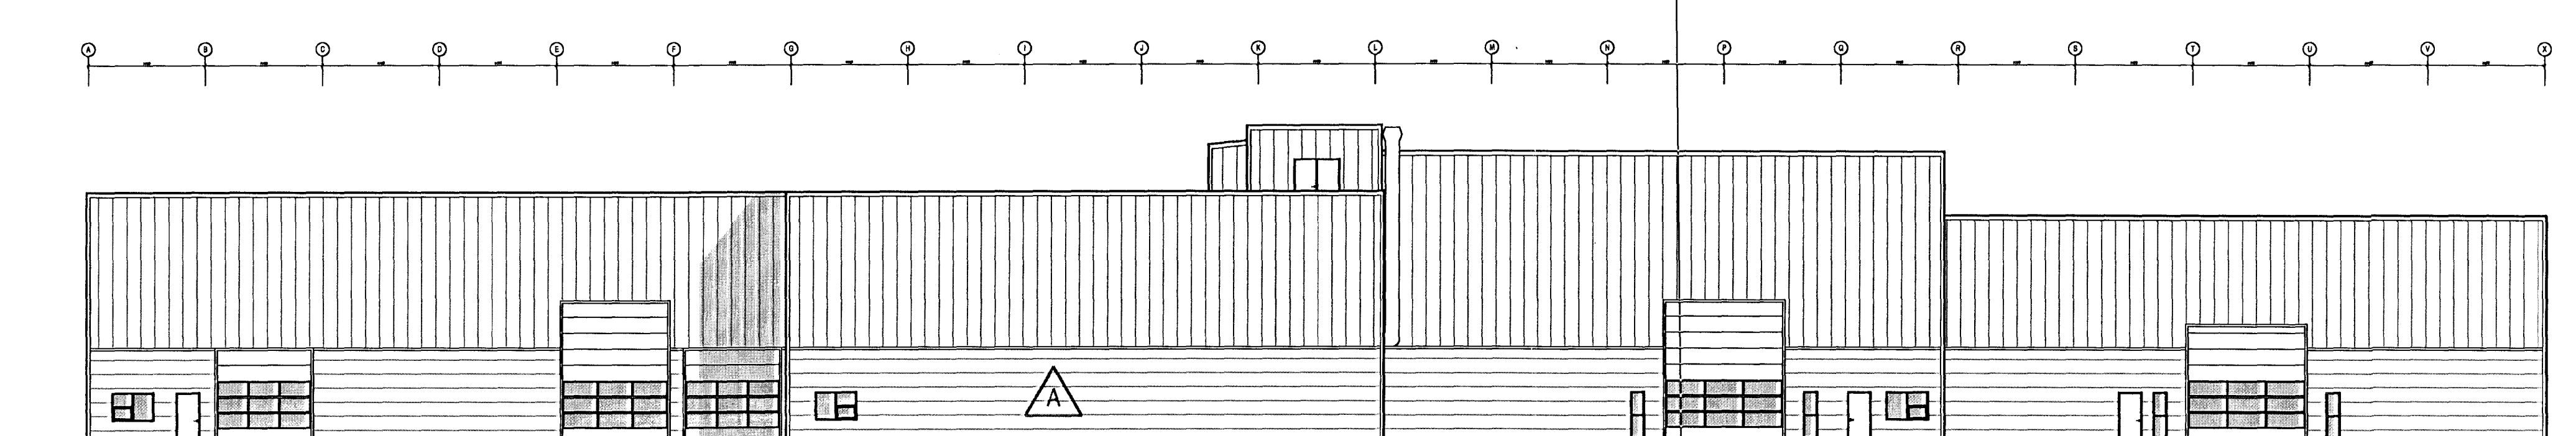


2 ÚTLIT 1:200
ÚTLIT SUÐUR (heild)

Samþykkt þann
13. júlí 2012
Byggingufulltrúi (Hafnarfirdi)
Eh. Höfður S. Gunnlaugsson

SKÝRINGAR
Sjá teikningu nr. 41-01

A Oí HMH 27.08.2012
Stærkt hús. Hús stakvæð milli modulanna G og L frá 9 að modulinu 14
Selt ný útgáfa af teikningahausi Ask Arkitektá & teikningu
ÚTGAFA I TEIKNAD I YFIRFARIG I DAGA
BREYTINGAR

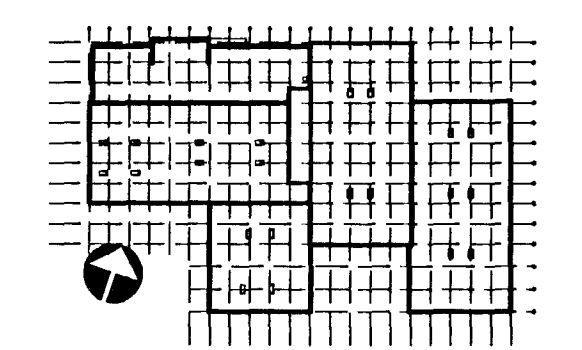

ASK ARKITEKTAR EHF
GERÐSÓTU 9 101 REYKJAVÍK
SÍMI 515 0300 FAX 515 0319
www.ask.is

ÁRTUN ADALHÖNDUÐAR
Höfður S. Gunnlaugsson
ASK ARKITEKTAR

VERKEFNI
GJÁHELLA 4, HAFNARFIRÐI
HÉÐINN

TEIKNAD TEGNINGAR
VERKEIKNINGAR
HEIÐ TEGNINGAR
ÚTLIT SUÐUR (hluti)

MOF 1 A1
WANNAD HMH
TEIKNAD Oí
YFIR. HMH
DAG. 28.03.2008
ÚTGAFA A

VERKFR. 06124
HÖNDUR - HÖNDUR TEGNINGAR 41-06
ÚTGAFA A

ÞÍSSU SKIÐI SAMA LÍNU AF TEGNINGU. ÖLL AFRÖT OG AFRÖTUR TEGNINGAR ER HAF SAMÞYKKT AF ASK ARKITEKTUM.